Samþykkt þann

28 OCT 2009

Byggingafulltrúinn í Hafnarfirði
F.h. Hrólfur S. Gunnlaugsson

Undirritun samræmingarhönnuðar:

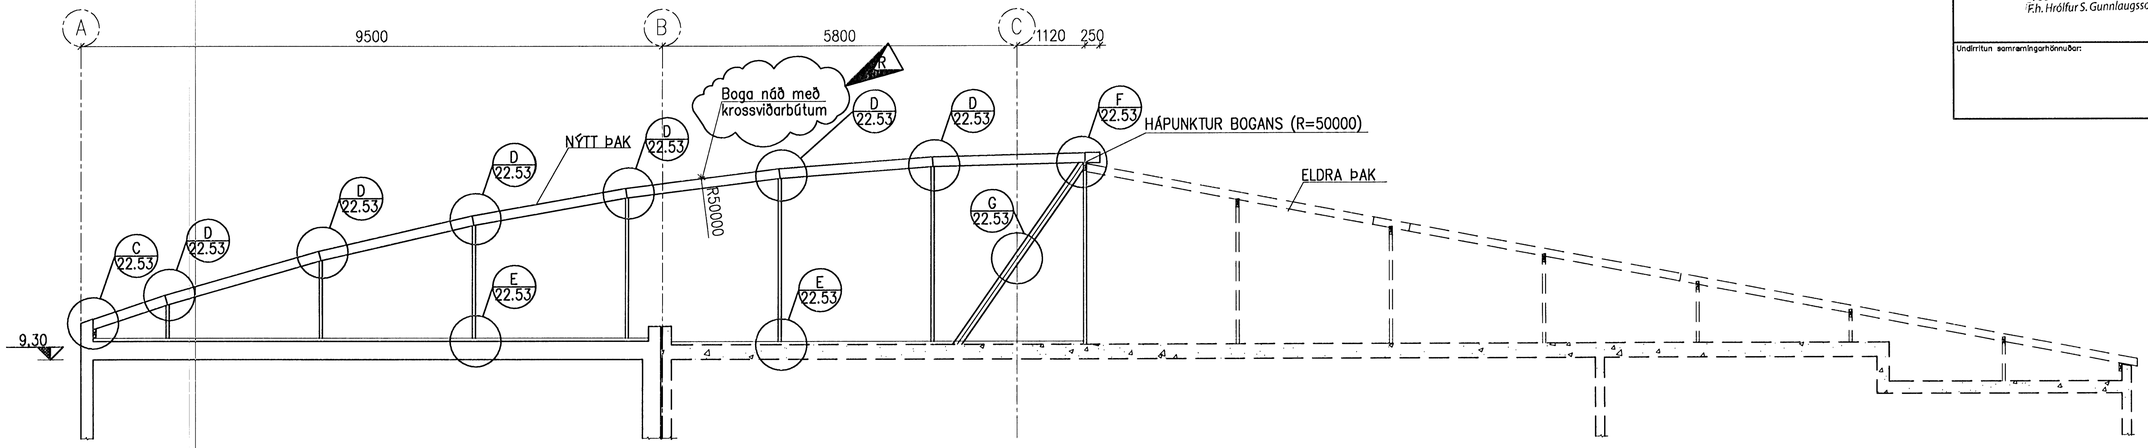

A 22.51 SNIÐ 1:50

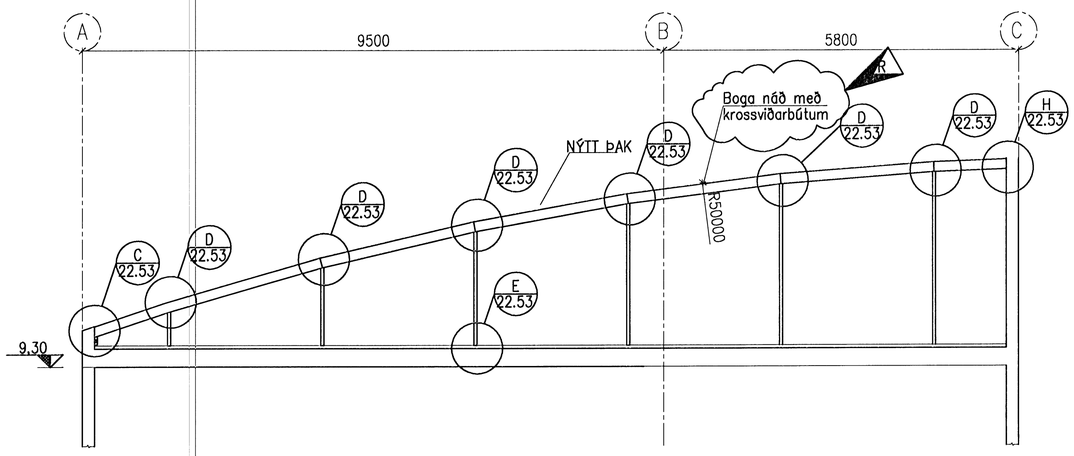

B 22.51 SNIÐ 1:50

SKÝRINGAR:

1.Öll mál eru í mm.
2.Límtré skal vera af gerðinni 167x45mm.
3.Upphafpunktur þak radíusar (R=50000) er í hæðarkótanum −32.327 og fjarlægðinni 1120 frá mátlínu C.

1:50 1000 0 1000 2000 3000 4000 5000 mm

Útg.	Dags.	Breyting	Ha.	Yf.	Sþ.
R	2009-06-05	REYNDARTEIKNING	IAJ	KGS	ÓE
A	2008-02-07	VERKTEIKNING	GMB	HS	ÓE

DÆLUSTÖÐ, ÓSEYRARBRAUT

VIÐBYGGING
BURÐARVIRKI, ÞAKVIÐIR
SNIÐ A OG B

VST Verkfræðistofa Sigurðar Thoroddsen hf.
Armúla 4, 108 Reykjavík, kt: 611276-0289
Sími: 569 5000, fax: 569 5010, veffang: www.vst.is

Hannað:	Teiknað:	Yfirfarið:	Mkv:
GMB	GMB		1:50

Samþykkt: F.h. VERKÍS Óðinn Erlingsson/210444-7269 Kt.:

Tölvuskrá: K:\2003.02\07\08-Oseyri-Br\teikn\burd\OS-2250-54.dwg Blaðstærð: A1

Dags: FEB. 2008 Nr: 2003.0207 22.52 R

© ÖLL AFNOT OG AFRITUN TEIKNINGA, AÐ HLUTA EÐA Í HEILD, ER HÁÐ SKRIFLEGU LEYFI HÖFUNDA