



Samþykkt þann
 28 OCT 2009
 Byggingafulltrúinn í matarmóð
 F.h. Hrólfur S. Gunnlaugsson

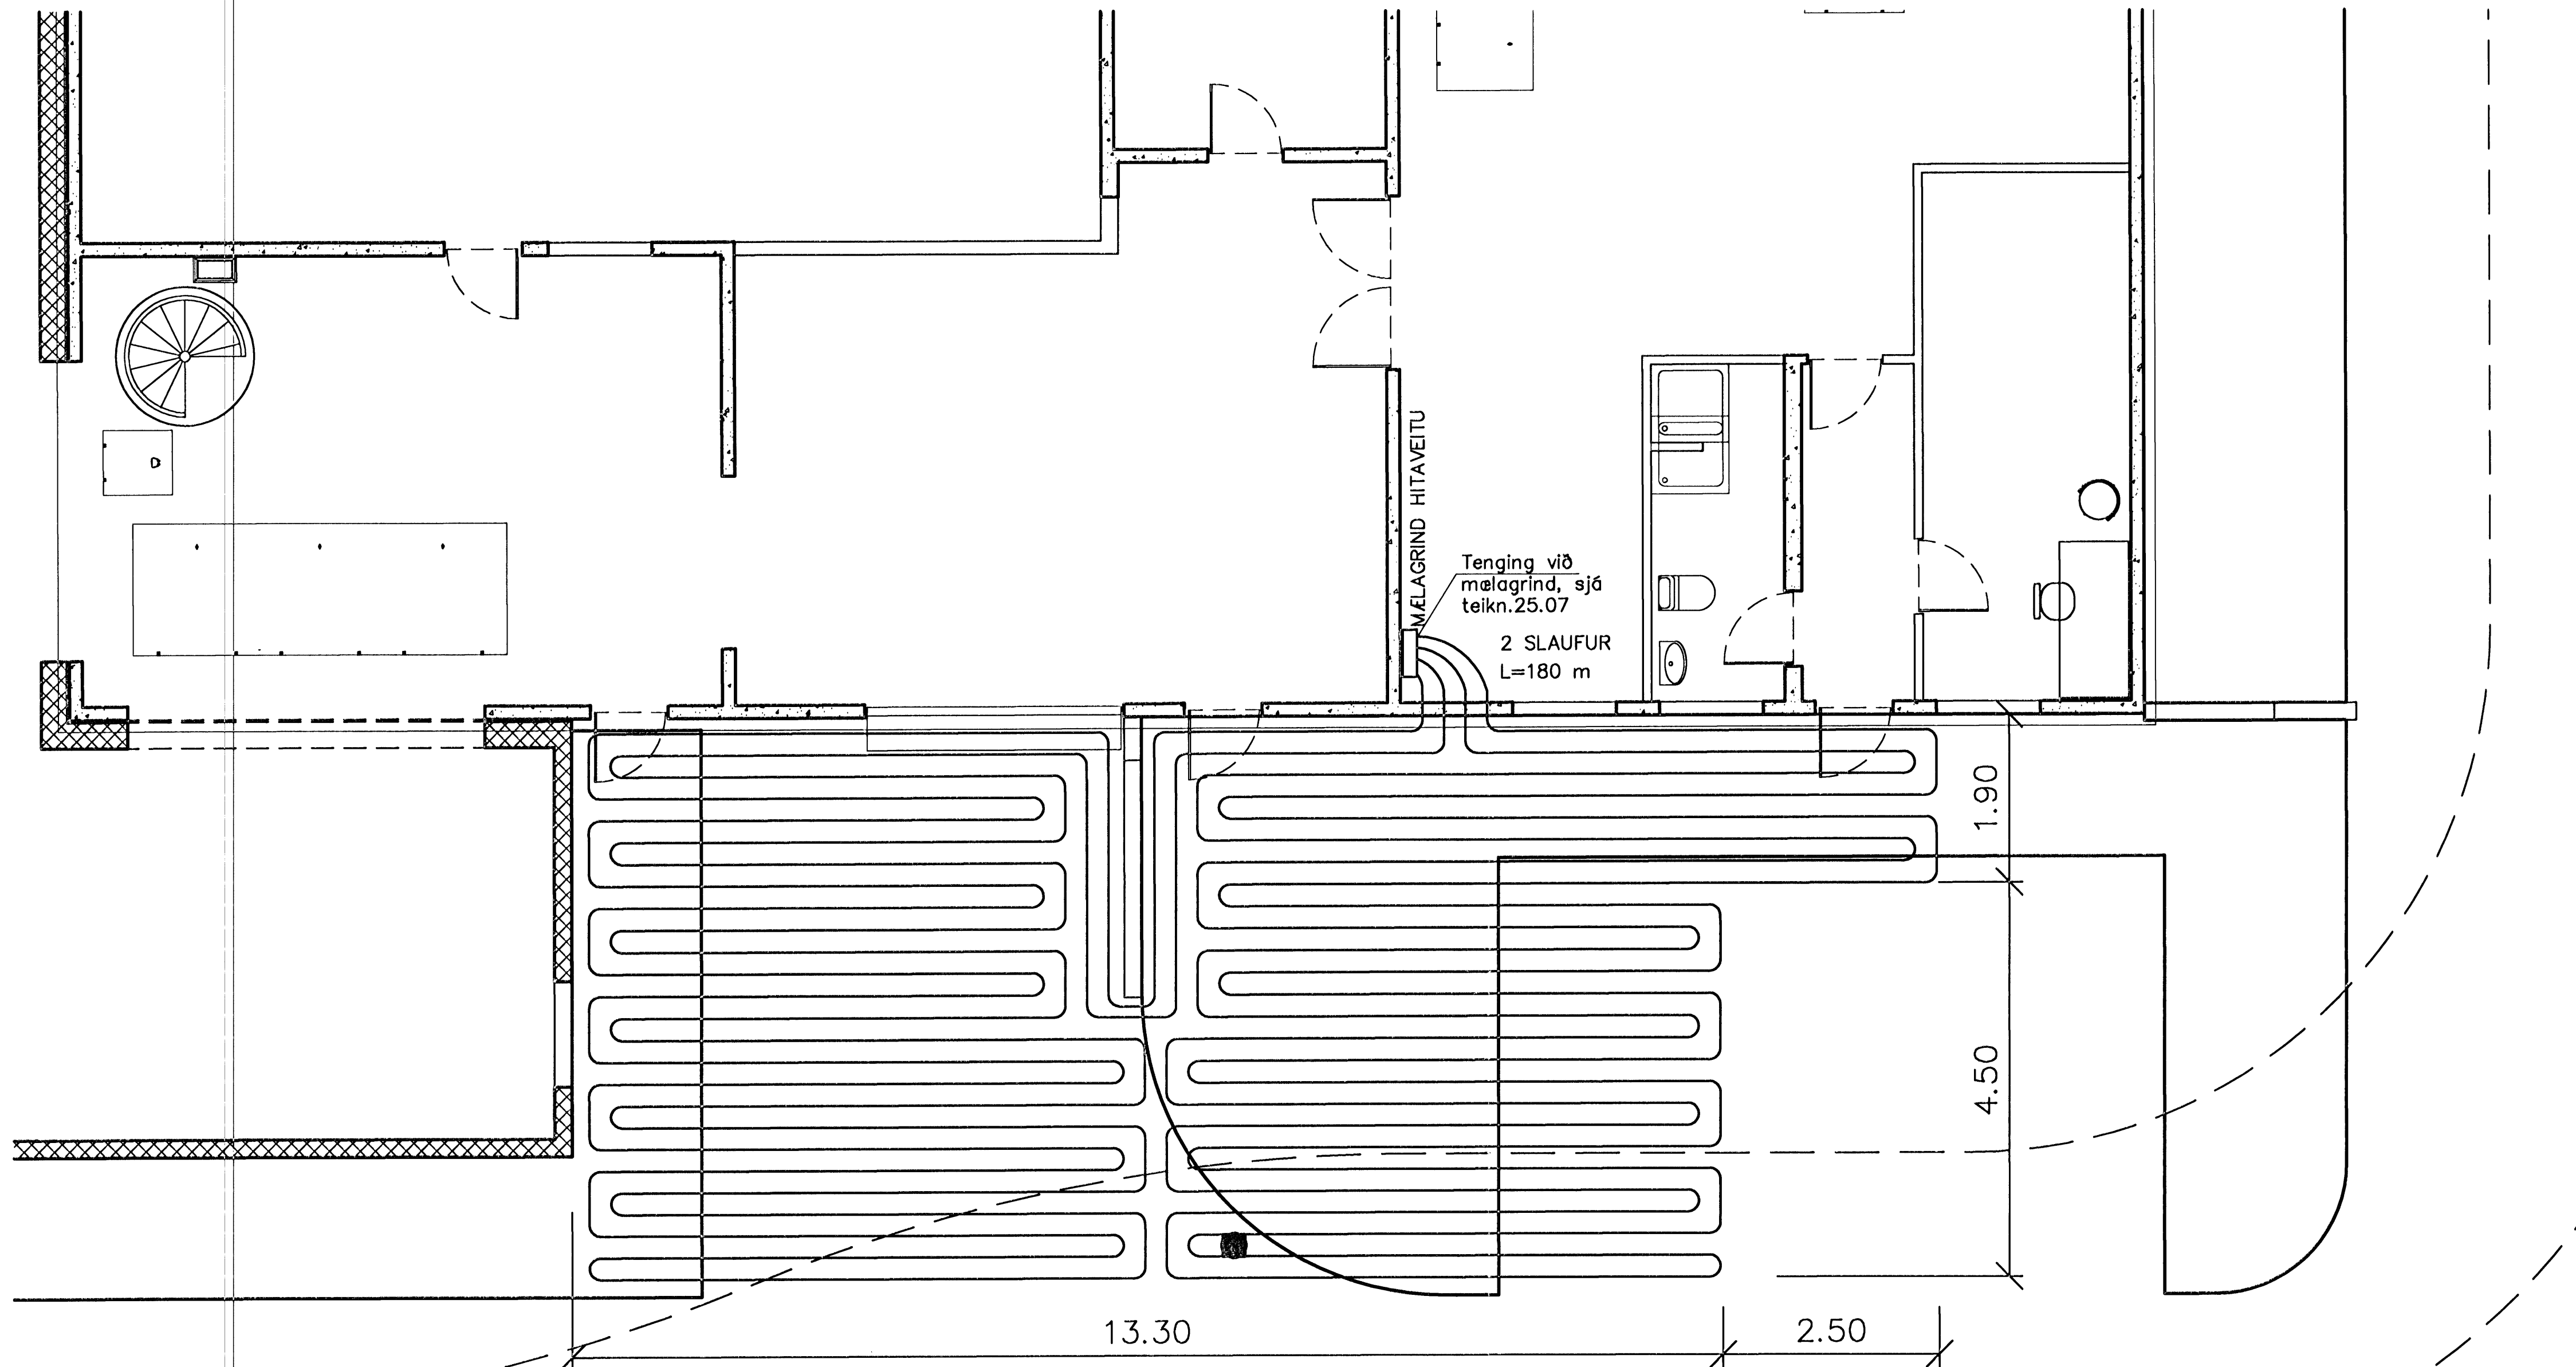


Tenging við
 mælagrind, sjá
 teikn. 25.07
 2 SLAUFUR
 L=180 m

MÆLAGRIND HITAVEITU

Smækkuð mynd
 A1 => A3
 smækkun 50%

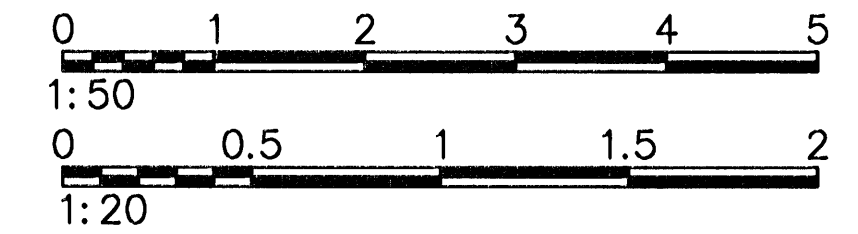

Snið í snjóbræðslu.

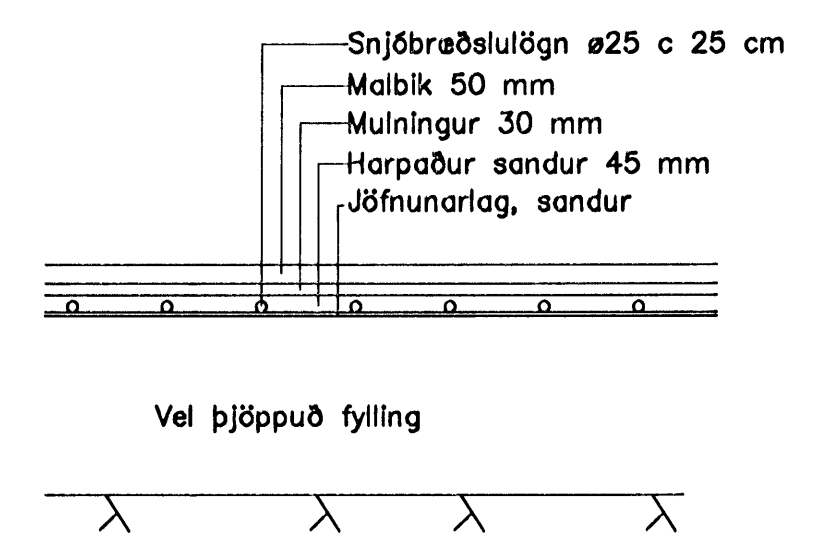

R	2009-08-18	REYNDARTEIKNING	ÓE	ÓE	ÓE
A	2009.05.07.	VERKTEIKNING	GuJ	ÓE	GuJ
Útg.	Daga.	Breyting	Ha.	Yr.	Sp.
HAFNARFJARDARBÆR FRÁVEITA HAFNARFJARDAR STRANDGÖTU 11 220 HAFNARFJÖRDUR Sími: 585 5655 Fax: 585 5639			DÆLUSTÖÐ, ÓSEYRARBRAUT LÓÐAFRÁANGUR SNJÓBRÆDSLULAGNIR GRUNNMYND		
VERKÍS Ármúla 4 108 Reykjavík Sími: 422 8000 Kl: 81228-0289 www.verkis.is			Hornnúmer: GuJ Teiknúmer: ÓE Yfirfarir: 1:50/1:20 Misk: 1:50/1:20 Samþykkt:		
Tíðalskrá: K:\2003.02\07\08-Oseyri-Br\teikn\07.02-03.dwg Daga: APRÍL 2009 Blaðnúmer: A1			Blaðnúmer: A1 Daga: 2003.0207 27.03 R		
© ÖL AFNOT OG AFTRÚN TEGNINGA, AÐ HLUTA Eða T HELLU, ER HÁÐ SKRIFLEIÐU LEYFI HÖFUNDNA					