



VERKTEIKNING

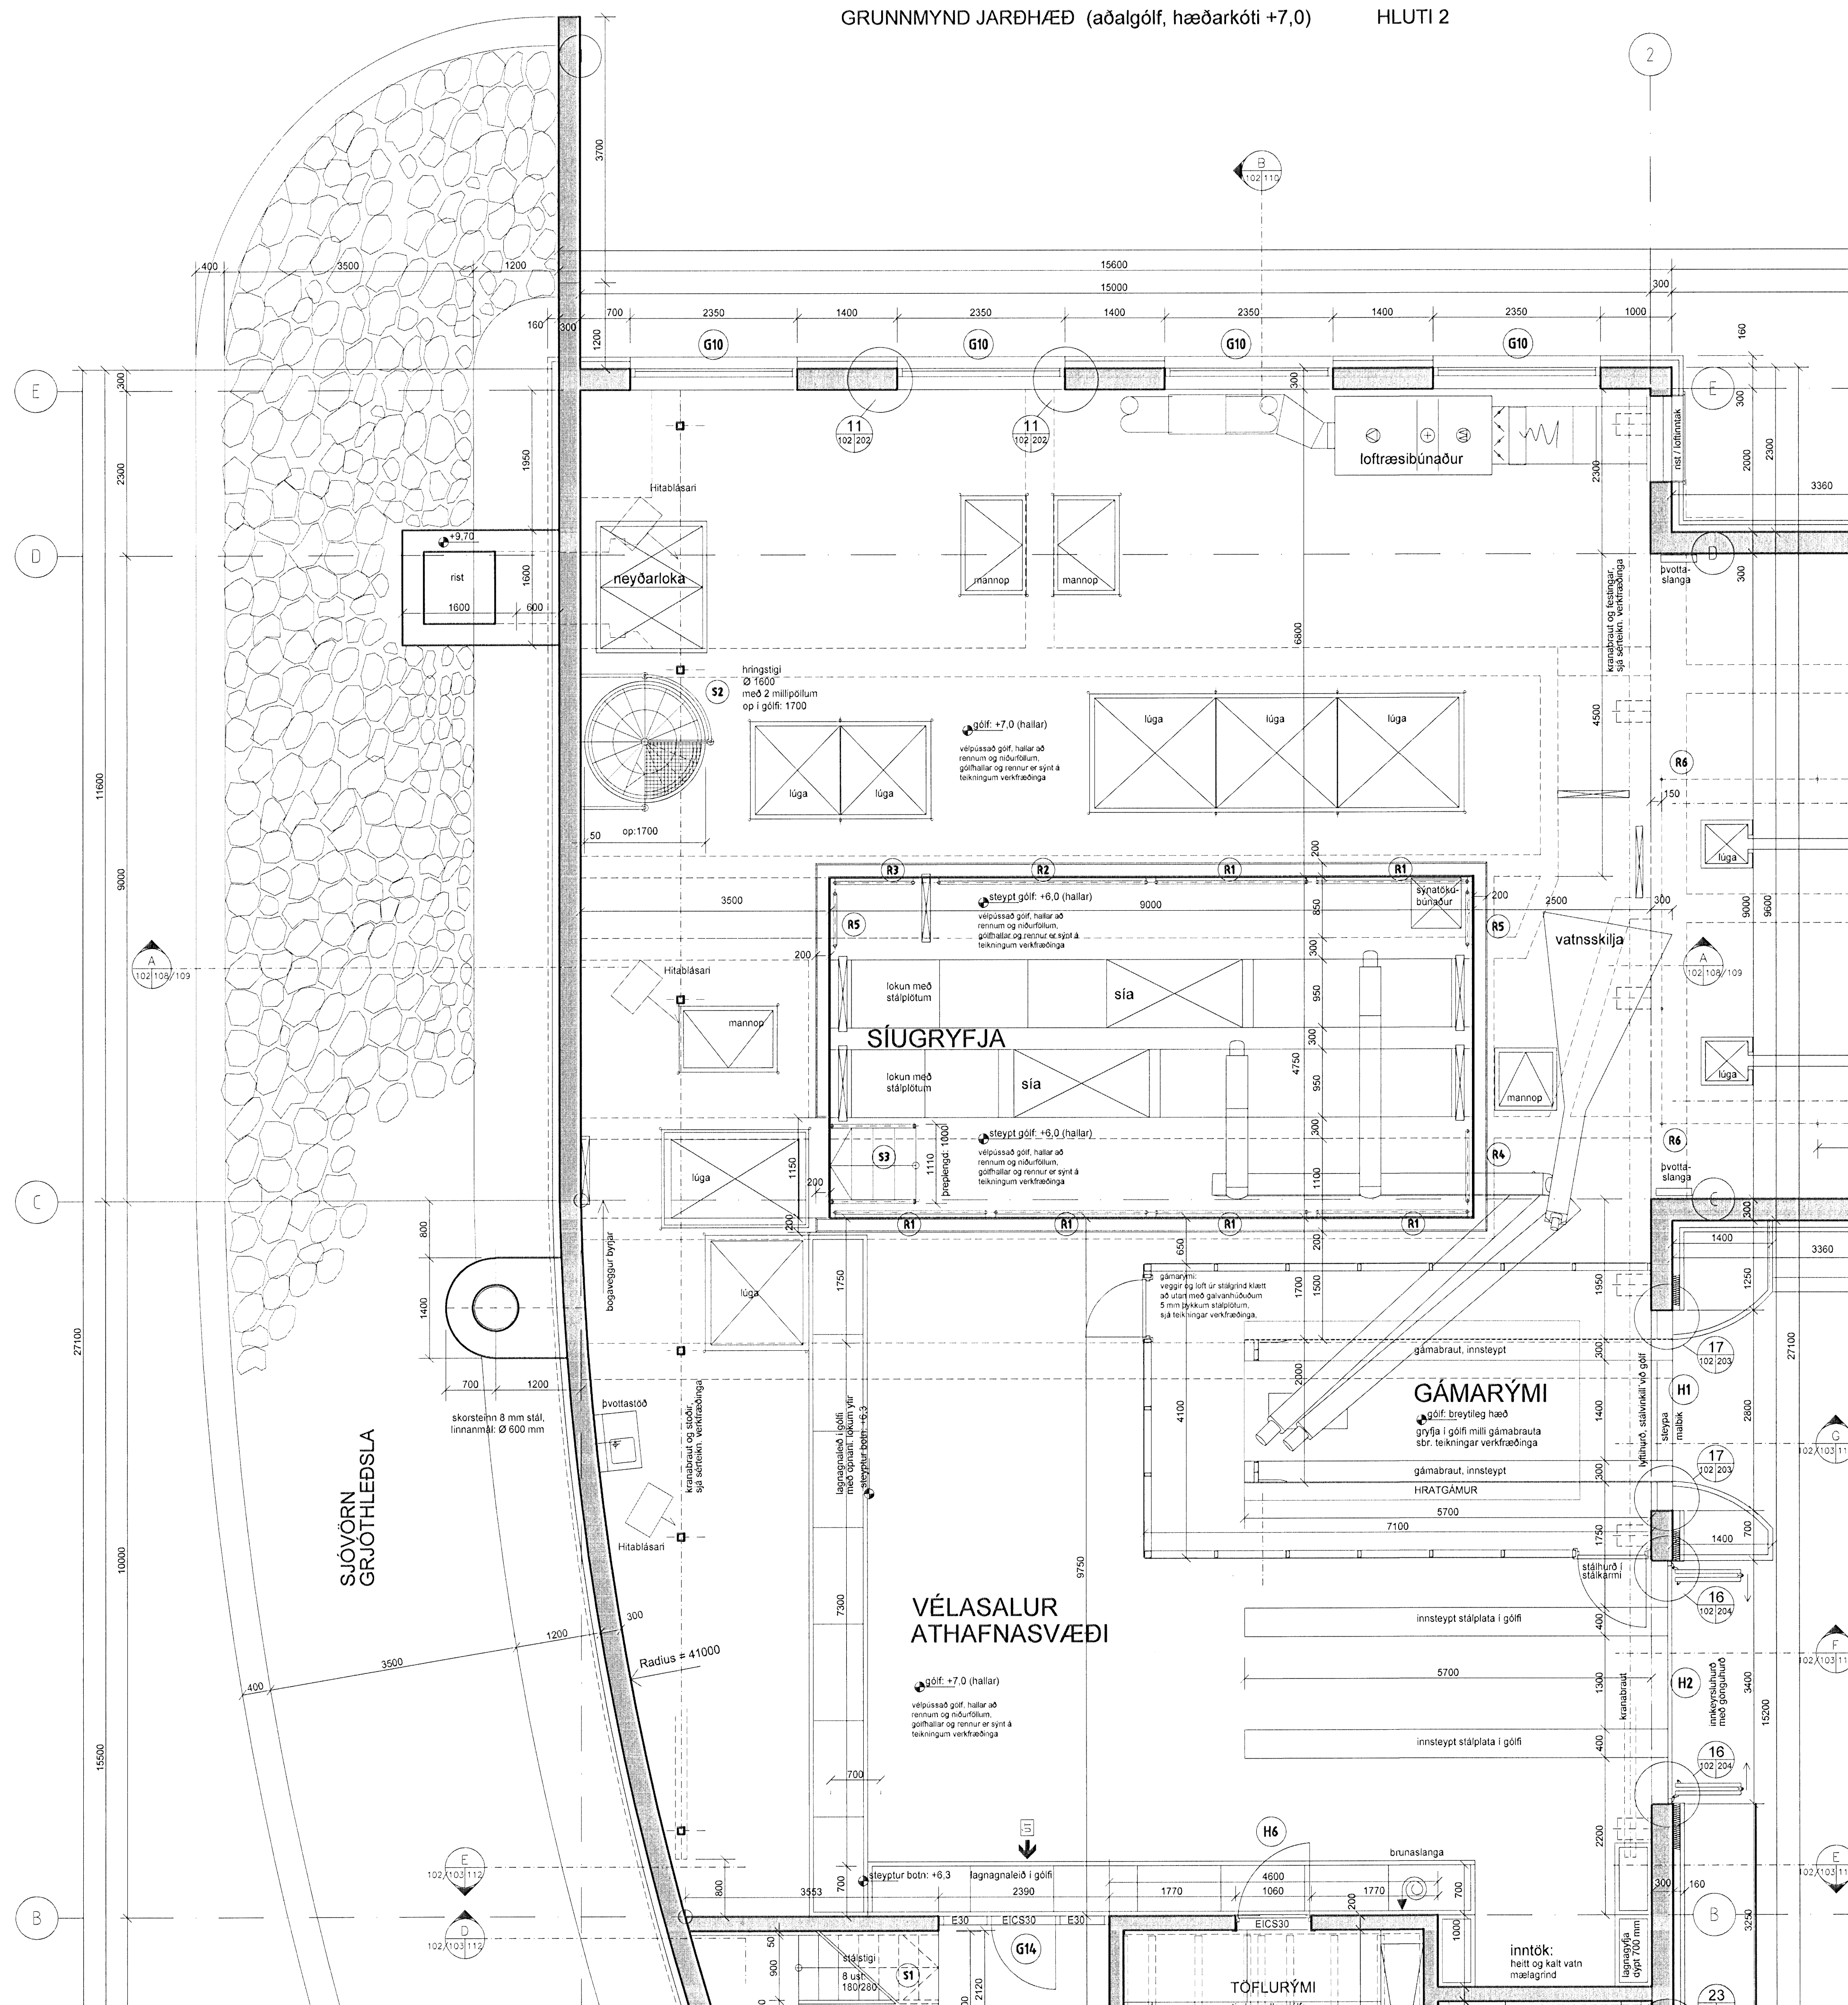

- Gxx** GLUGGAR nr. xx
 - Hxx** HURÐIR nr. xx
 - Sxx** STIGAR nr. xx
 - Rxx** HANDRÍÐ nr. xx
 - X/Y** SÉRHLUTATEIKNING NR. X
TEKID AF TEIKNINGU Y
SYNT Á TEIKNINGU Z
 - X/Y** SMÍÐ NR. X
TEKID AF TEIKNINGU Y
SYNT Á TEIKNINGU Z
- HALLAR Á GÓLFUM ERU SYNDIR Á BURÐARPÓLSTEIKNINGU
 VERKTAKI MÆLI OG YFIRFARI ÖLL MÁL Á STAÐNUM
 SJÁ JAFNFRAMT SÉRTEIKNINGAR

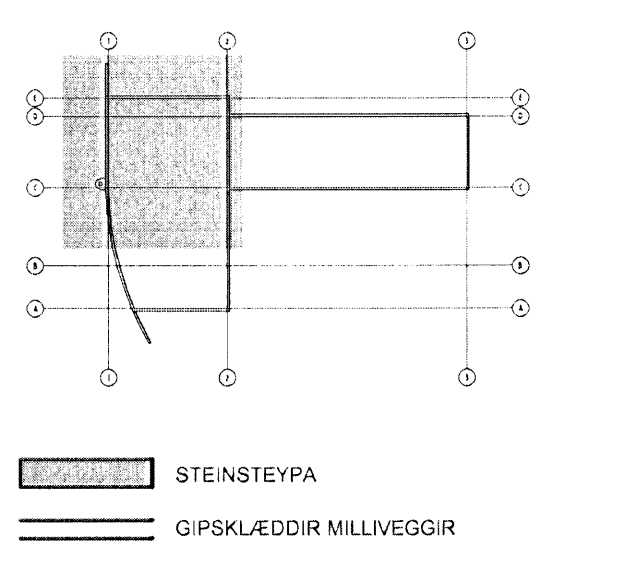

B: brunnslanga við bogaveggs leidd niður
 húð & gámarými innhússa færið í stíu að slugryfju, 03.11.2009
 A: lokað rými fyrir gám í vélasal, 06.08.2009

BREYTING: DAGS:

HRAUNSVÍK, HAFNARFIRÐI
DÆLU- OG HREINSISTÖÐ

verk: grunnm. 1. hæð / hluti 2
 teikning: **verkteikning**
 efni: 1:50
 mskv: 28.04.06 nr. **156-102B**
 dags: undirskrift: *Ragnheiður* st. 240448-2469

ADAMSSON ehf - arkitektastofa
 LAUGAVEGI 32b símt: 551 1300
 101 REYKJAVÍK netfang: adamsson@simnet.is
 REYNIR ADAMSSON arkitekt fal teiknað