




Samþykkt þann

05 NOV 2009

Byggingatulltrúinn í Hafnarfirði,
F.h. Hrölfur S. Gunnlaússon

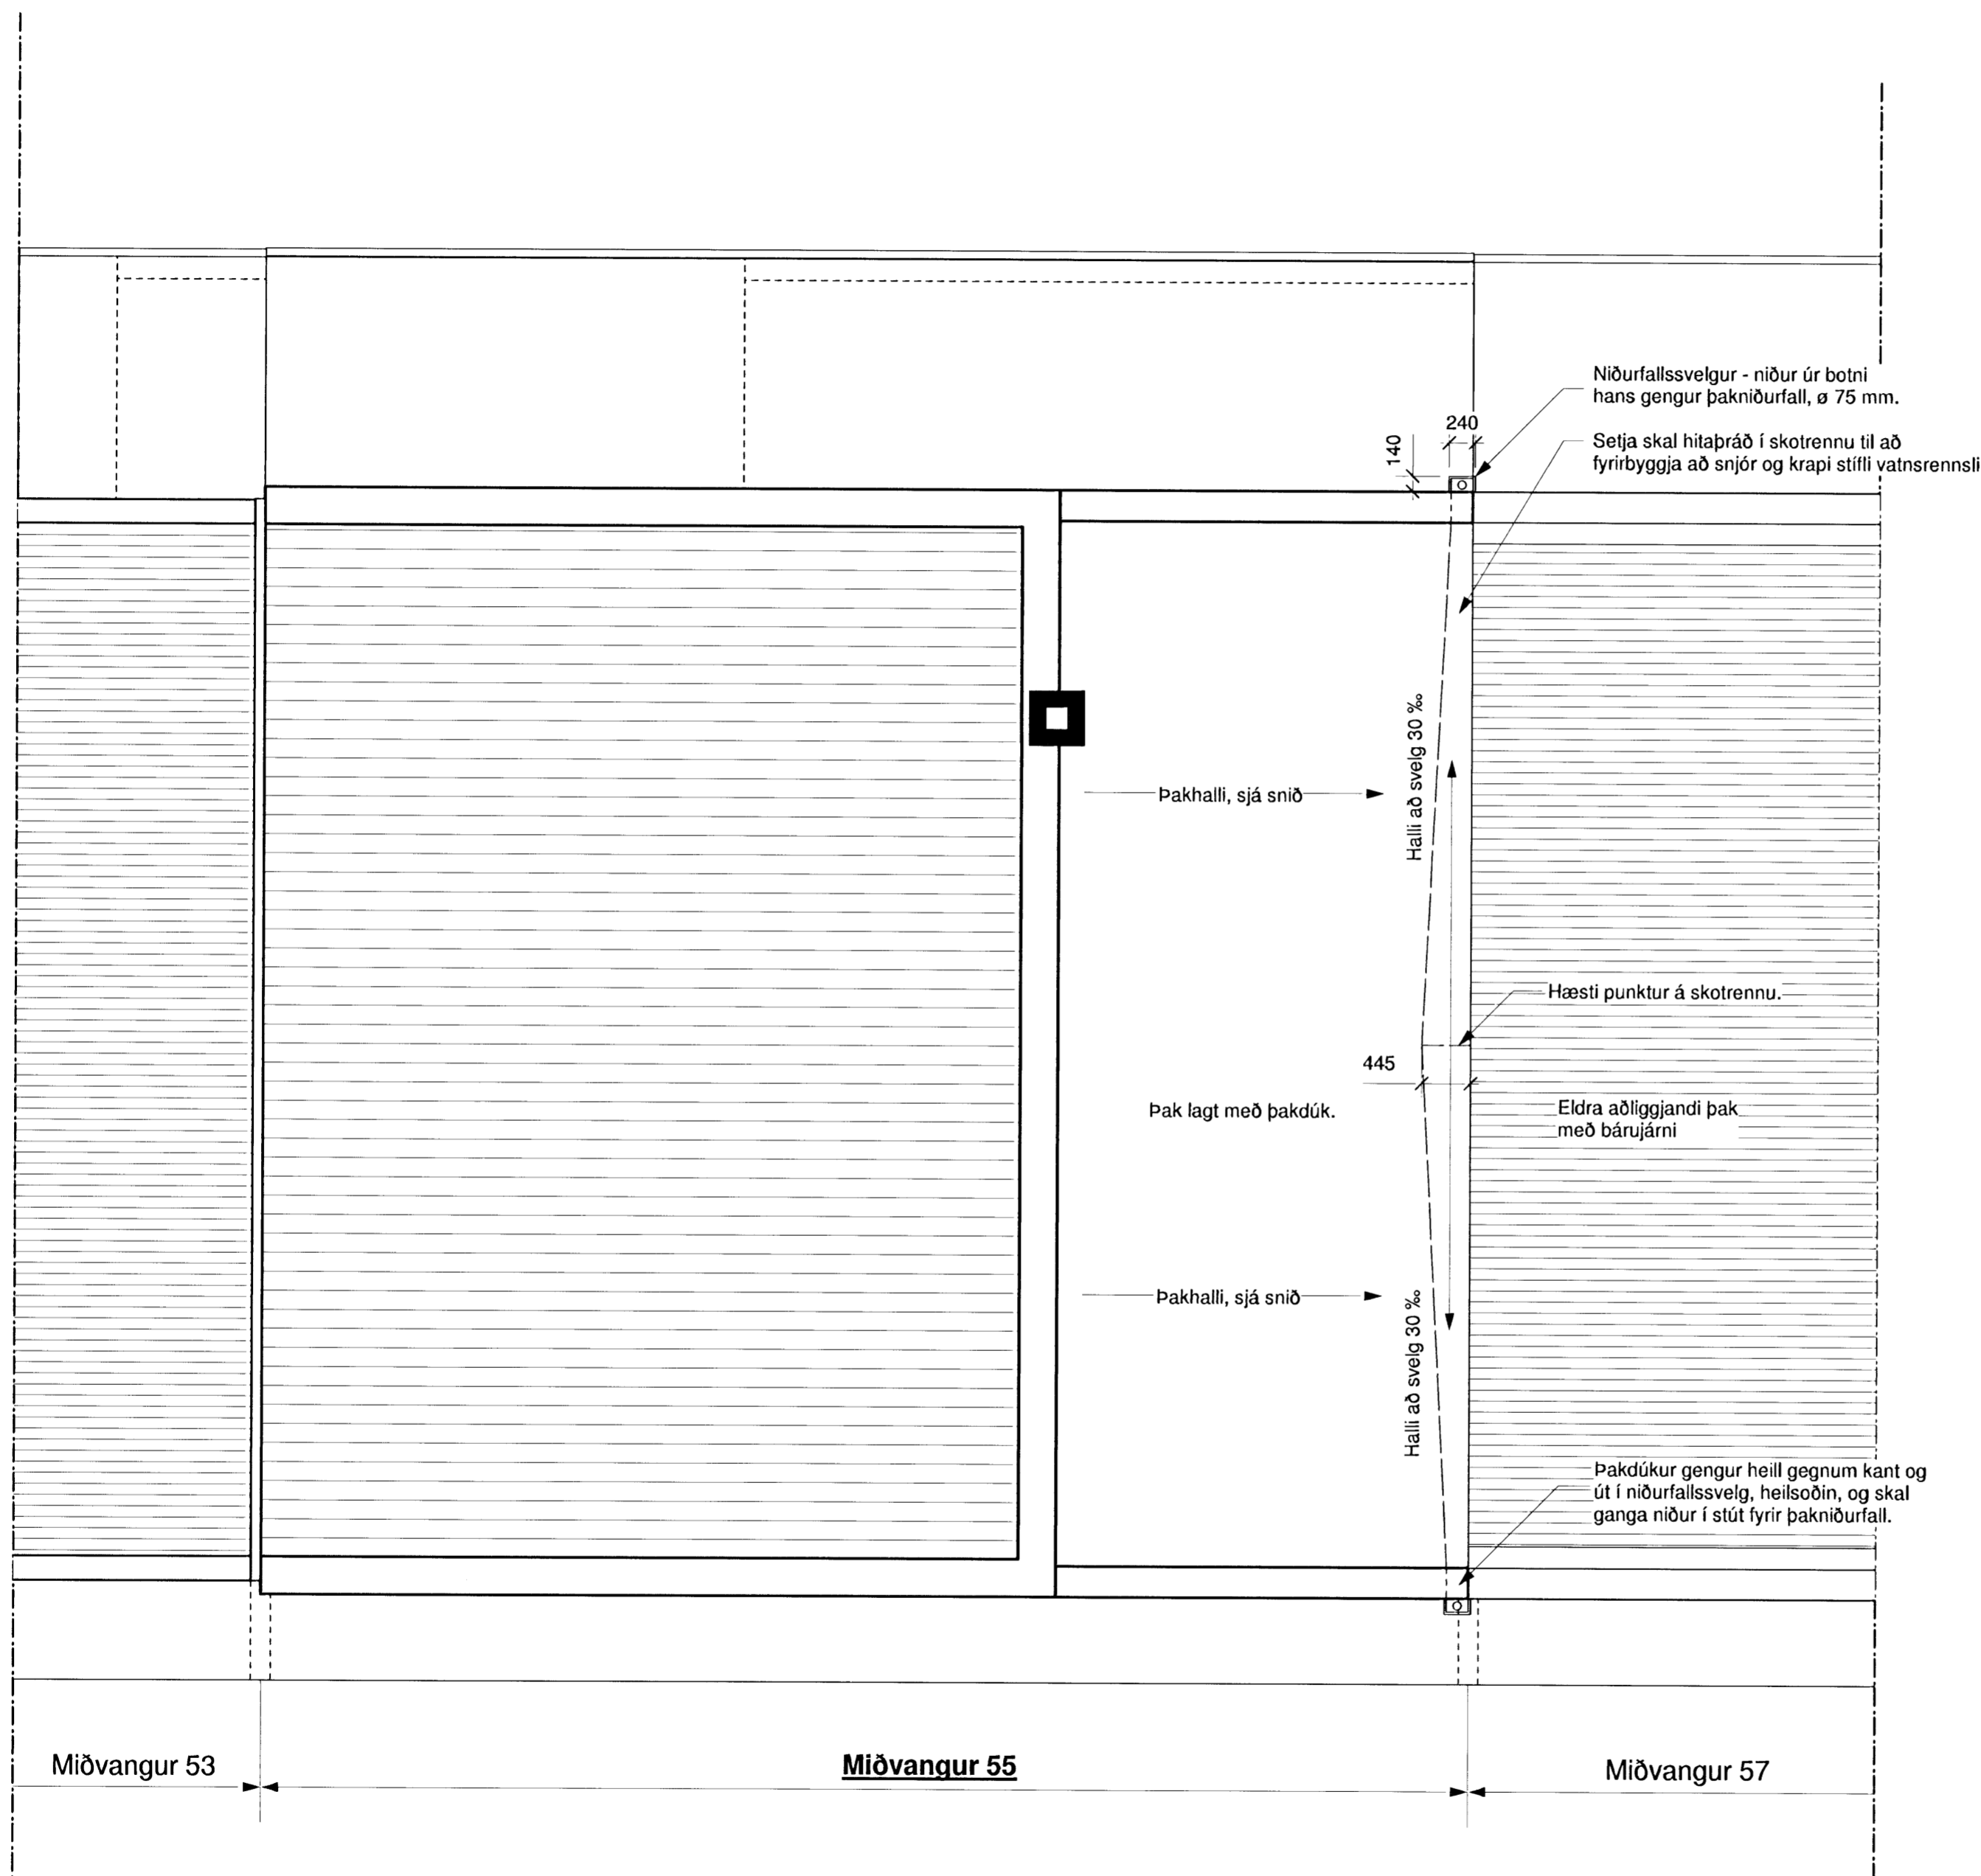

Sjá skýringar á teikningu 2.01.

Öll mál skal sannreyna á staðnum áður en framkvæmdir hefjas.

Miðvangur 55, 220 Hafnarfirði

Séruppdrættir, viðbygging og klæðning á húsi.
Reyndarteikningar.
Grunnmynd þaks.

Mkv. 1:50 Teikn. nr. 2.02a

Dags. 23. maí 2006 Breytt dags. 19. okt. 2009

Guðmundur Jónsson
byggingafræðingur BÉÍ
kt. 041260-4839
Breiðvangi 5, 220 Hf.
s. 565 5508-664 5636
gul.jons@simnet.is.

Grunnmynd þaks.
Mkv. 1:50