



Langbönd 48x120 mm, m/m 500 mm, neglist með 3 stk 40/100 kamsaum í hverja sperru.
Krossviður, vatnspolinn, þykkt 22 mm. Neglist í langbönd með kamsaum 40/50 kamsaum m/m 100 mm.
Sperra 48x198 mm, m/m 600 mm.

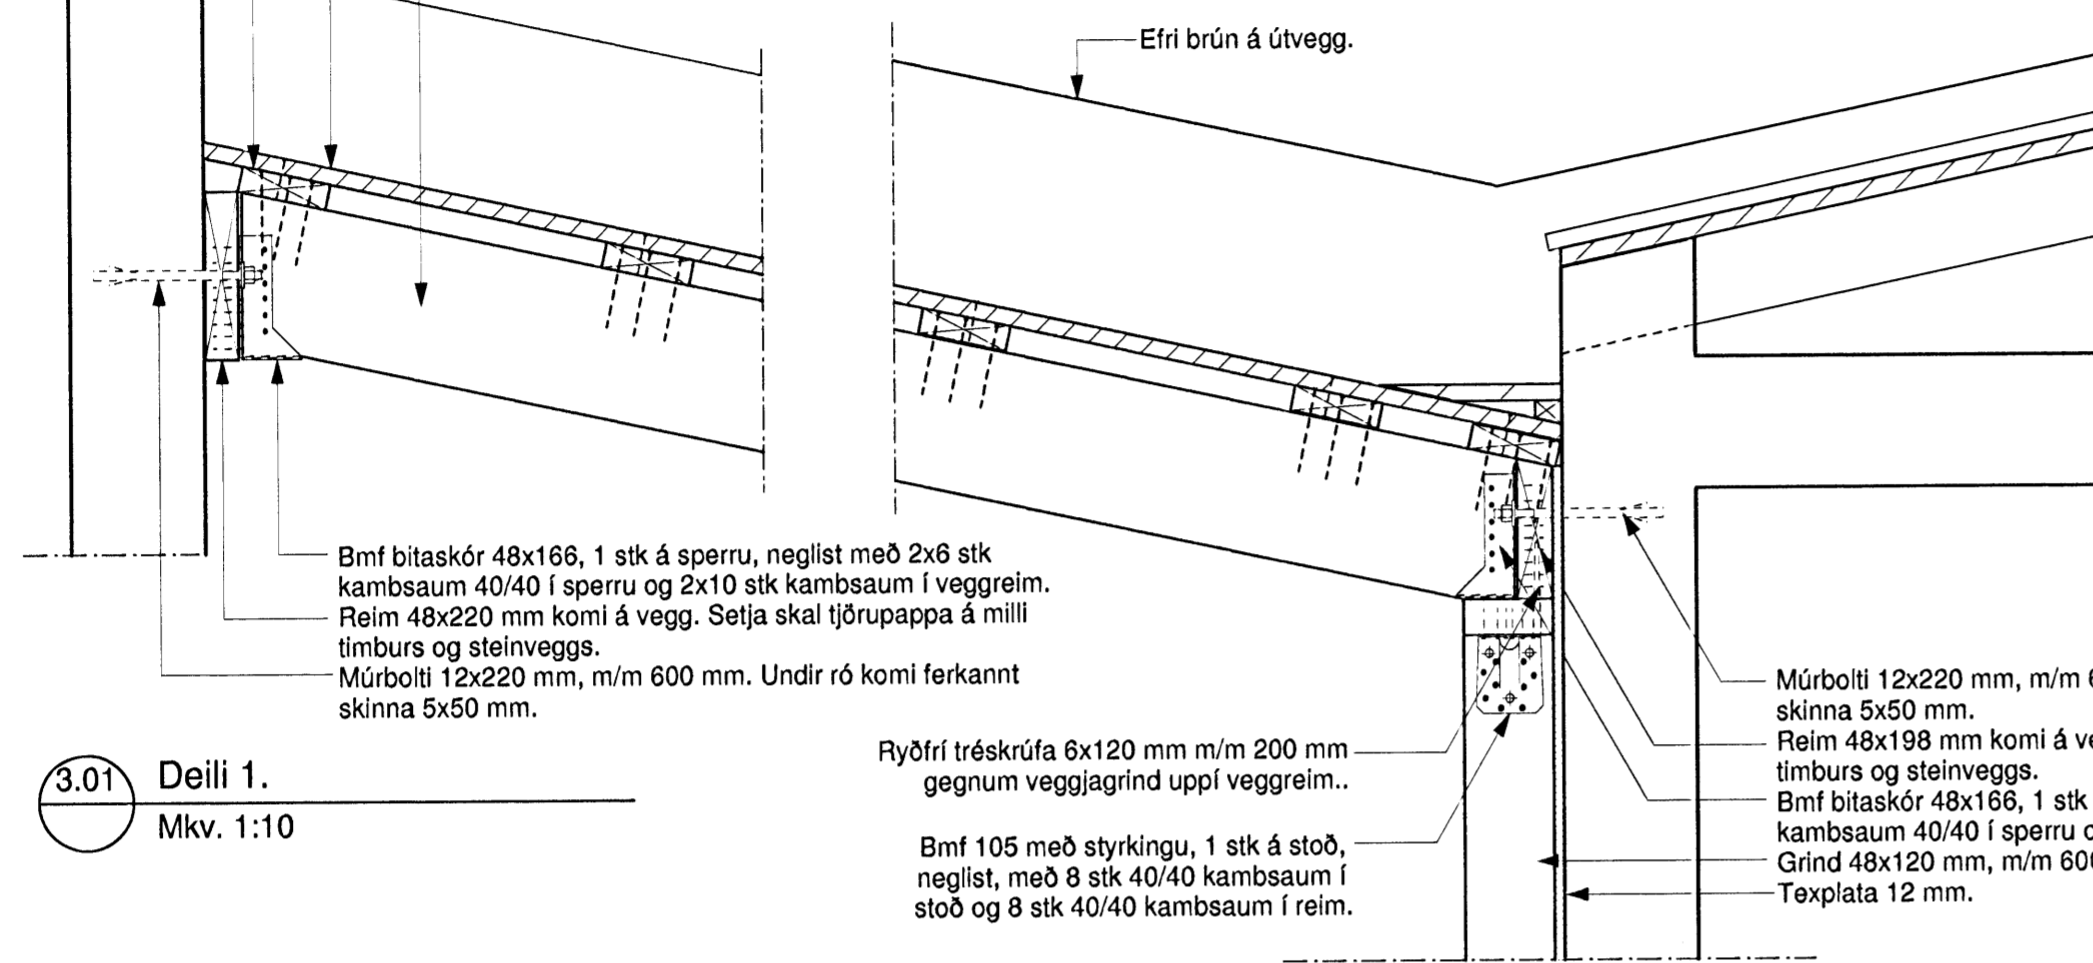


3.01 Deili 1.
Mkv. 1:10

3.01 Deili 2.
Mkv. 1:10

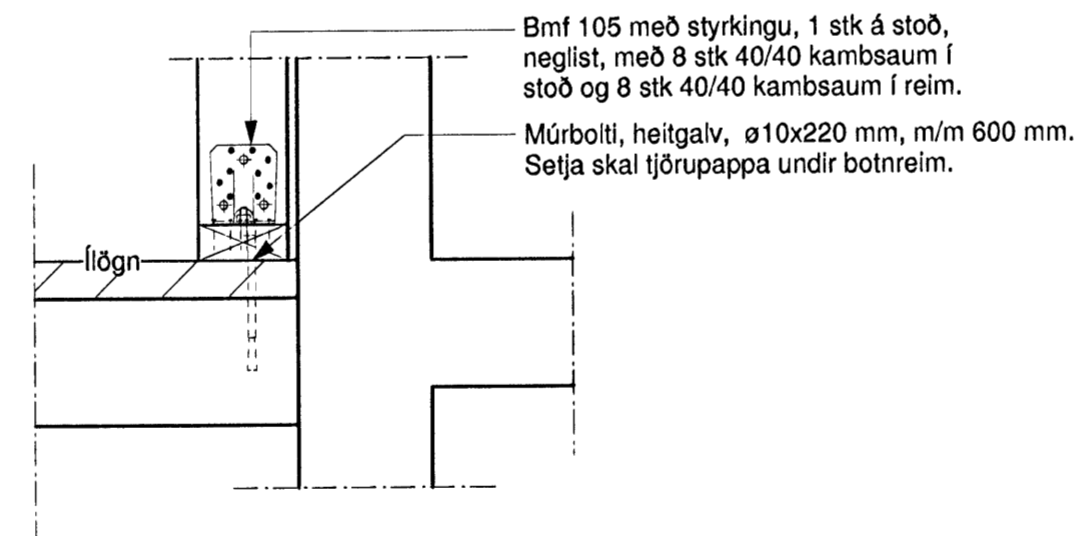

3.01 Deili 3.
Mkv. 1:10

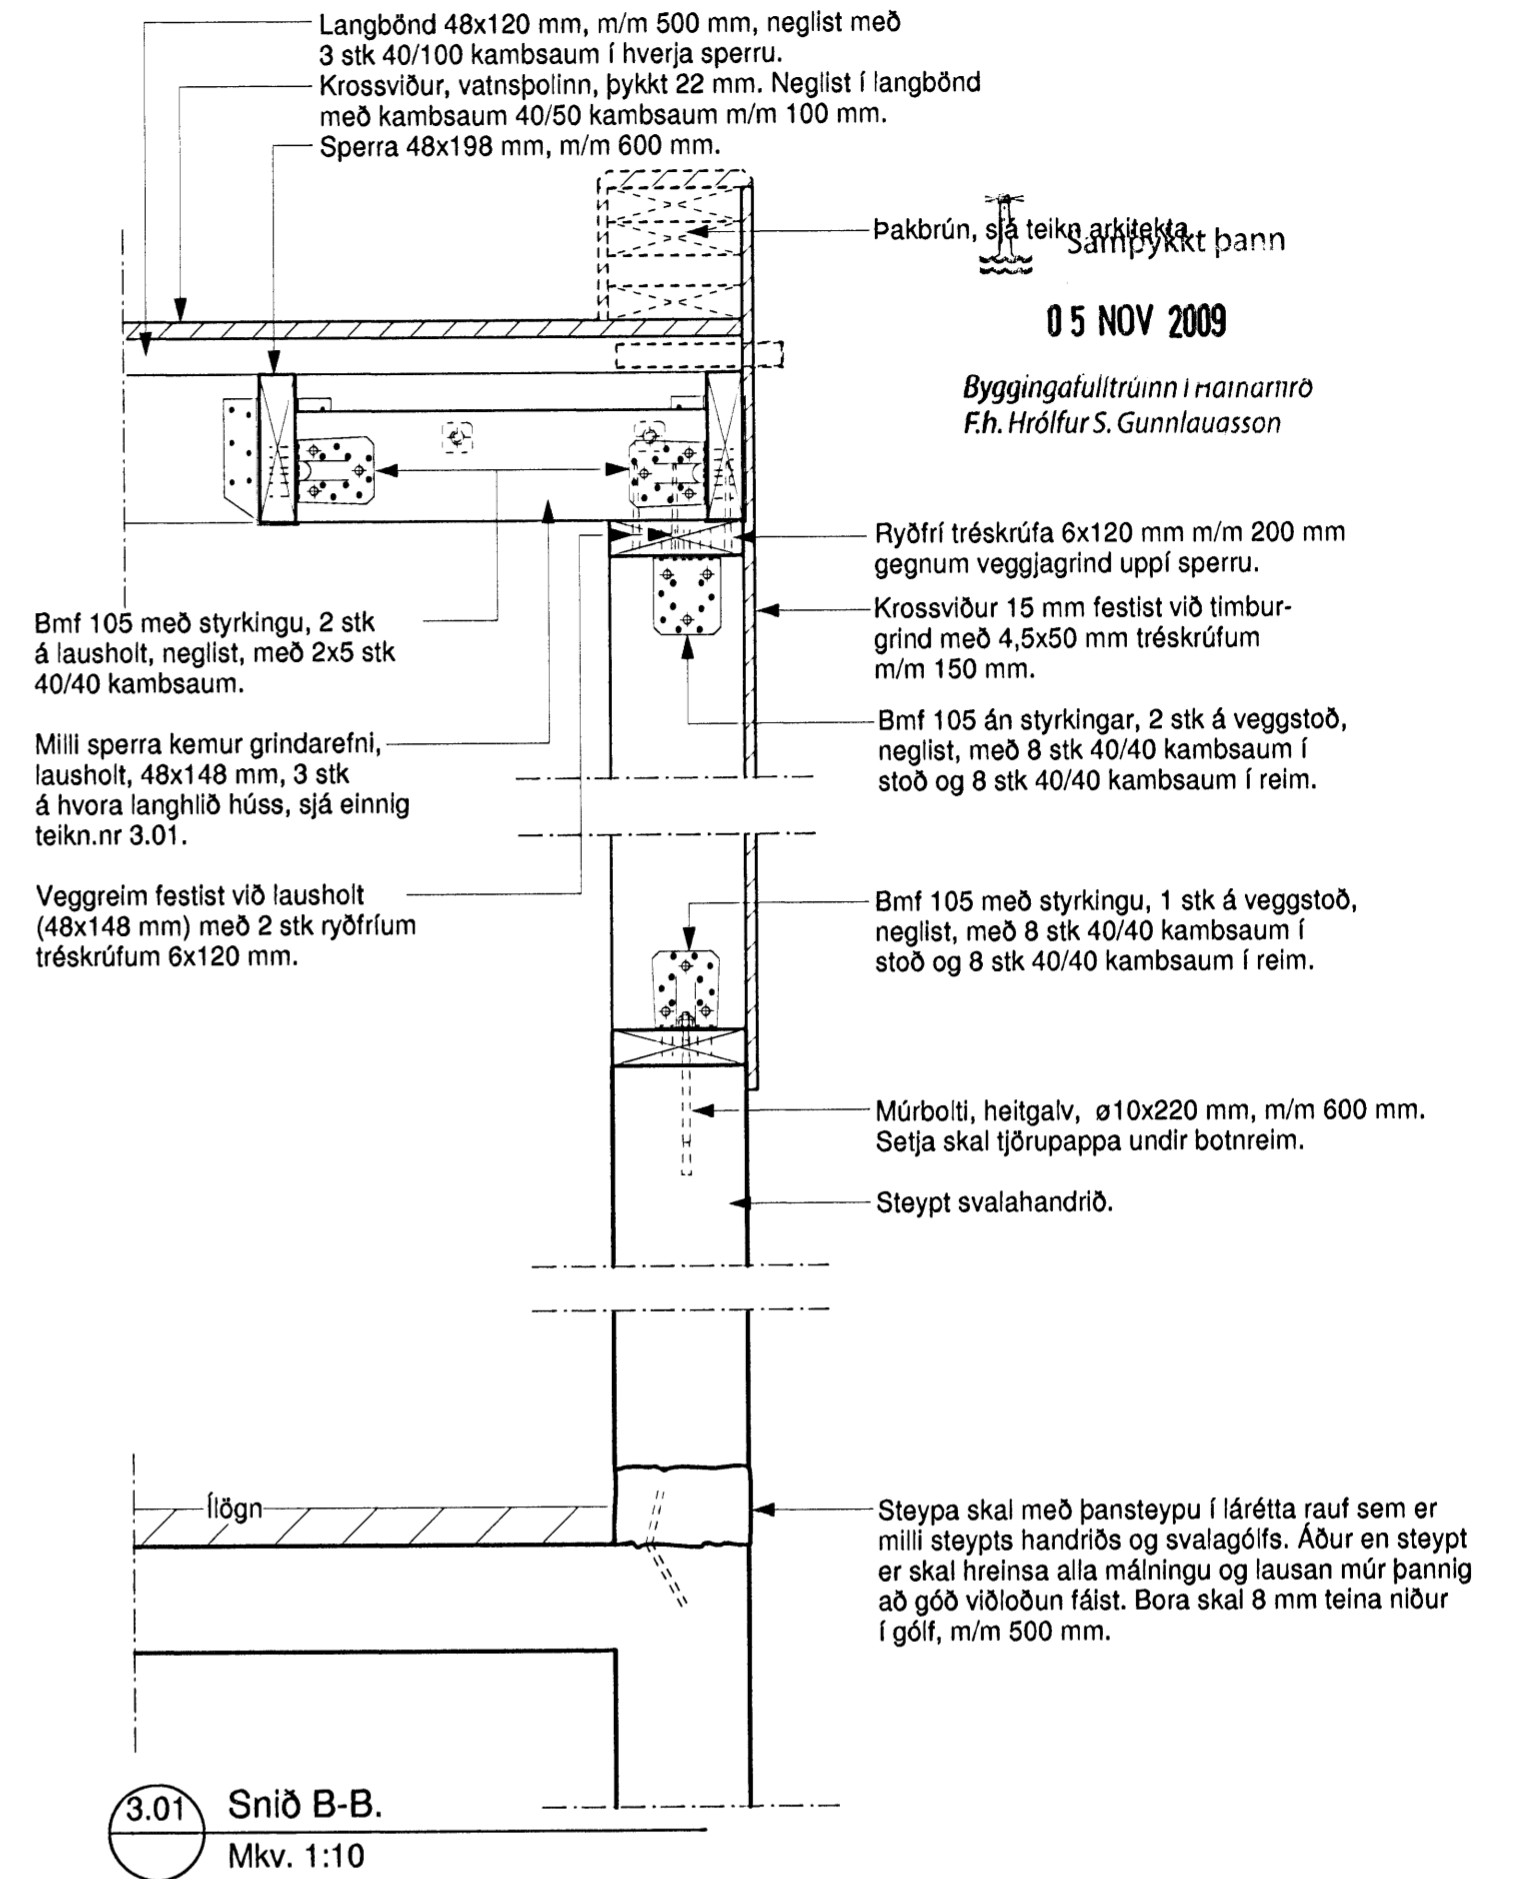

Sjá skýringar á teikningu 3.01

Öll mál skal sannreyna á staðnum áður en framkvæmdir hefjas.

Miðvangur 55, 220 Hafnarfirði

Séruppdrættir, viðbygging og klæðning á húsi.
Sérteikningar - burðarþol.
Reyndarteikningar
Deili - teikningar.

Mkv. 1:10 Teikning nr. 3.05

Dagsetning. 31. maí 2006 Breyting dags. 20. okt. 2009

Sveinbjörn Hinriksson
Byggingateknifræðingur
kt. 160851-2529
Brekkuötu 8, Hafnarfirði
sími 861-9851
netfang: svennih@internet.is

Undirskrift

Undirskrift aðalhönnuðar.