


BOTNLAGNIR, Grunnmynd 1:50

Sampykkt þann

14 OCT 2009

Byggingafulltrúinn í Hafnarfirði
F.h. Hrólfur S. Gunnlaugsson


Afstöðumynd 1:500

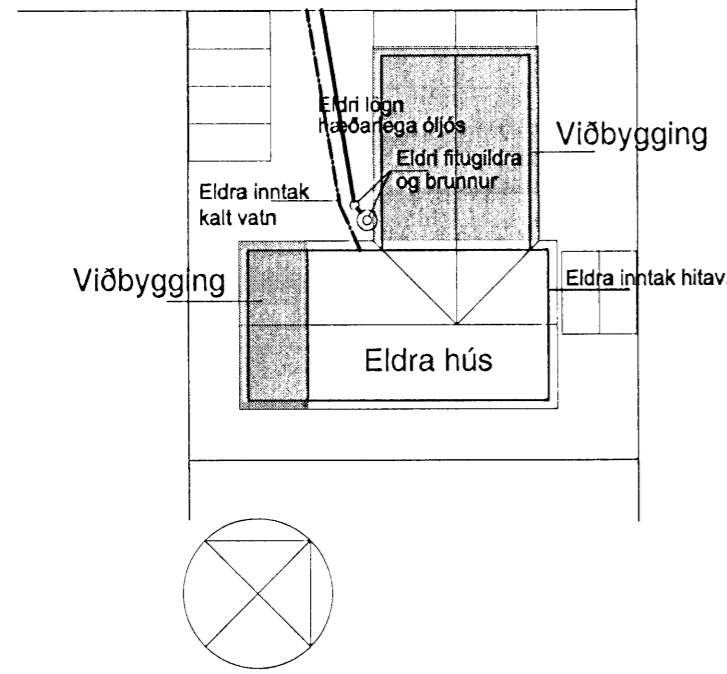


Skýringar:

Allar lagnir í grunnri eru úr plasti nema annað sé tekið fram á teikningum.
Hæðartölur eru í m. þvermál pípnna í mm. Önnur mál í mm.
Allt efni og vinna skal vera samkvæmt gildandi reglugerðum og stöðlum.

- Nýlagn í fitugildru
- Eldri lagn í fitugildru
- Nýlagn v. skólps
- Eldri lagn v. skólps
- Nýlagn v. regnvatns
- Eldri regnvatns lagn

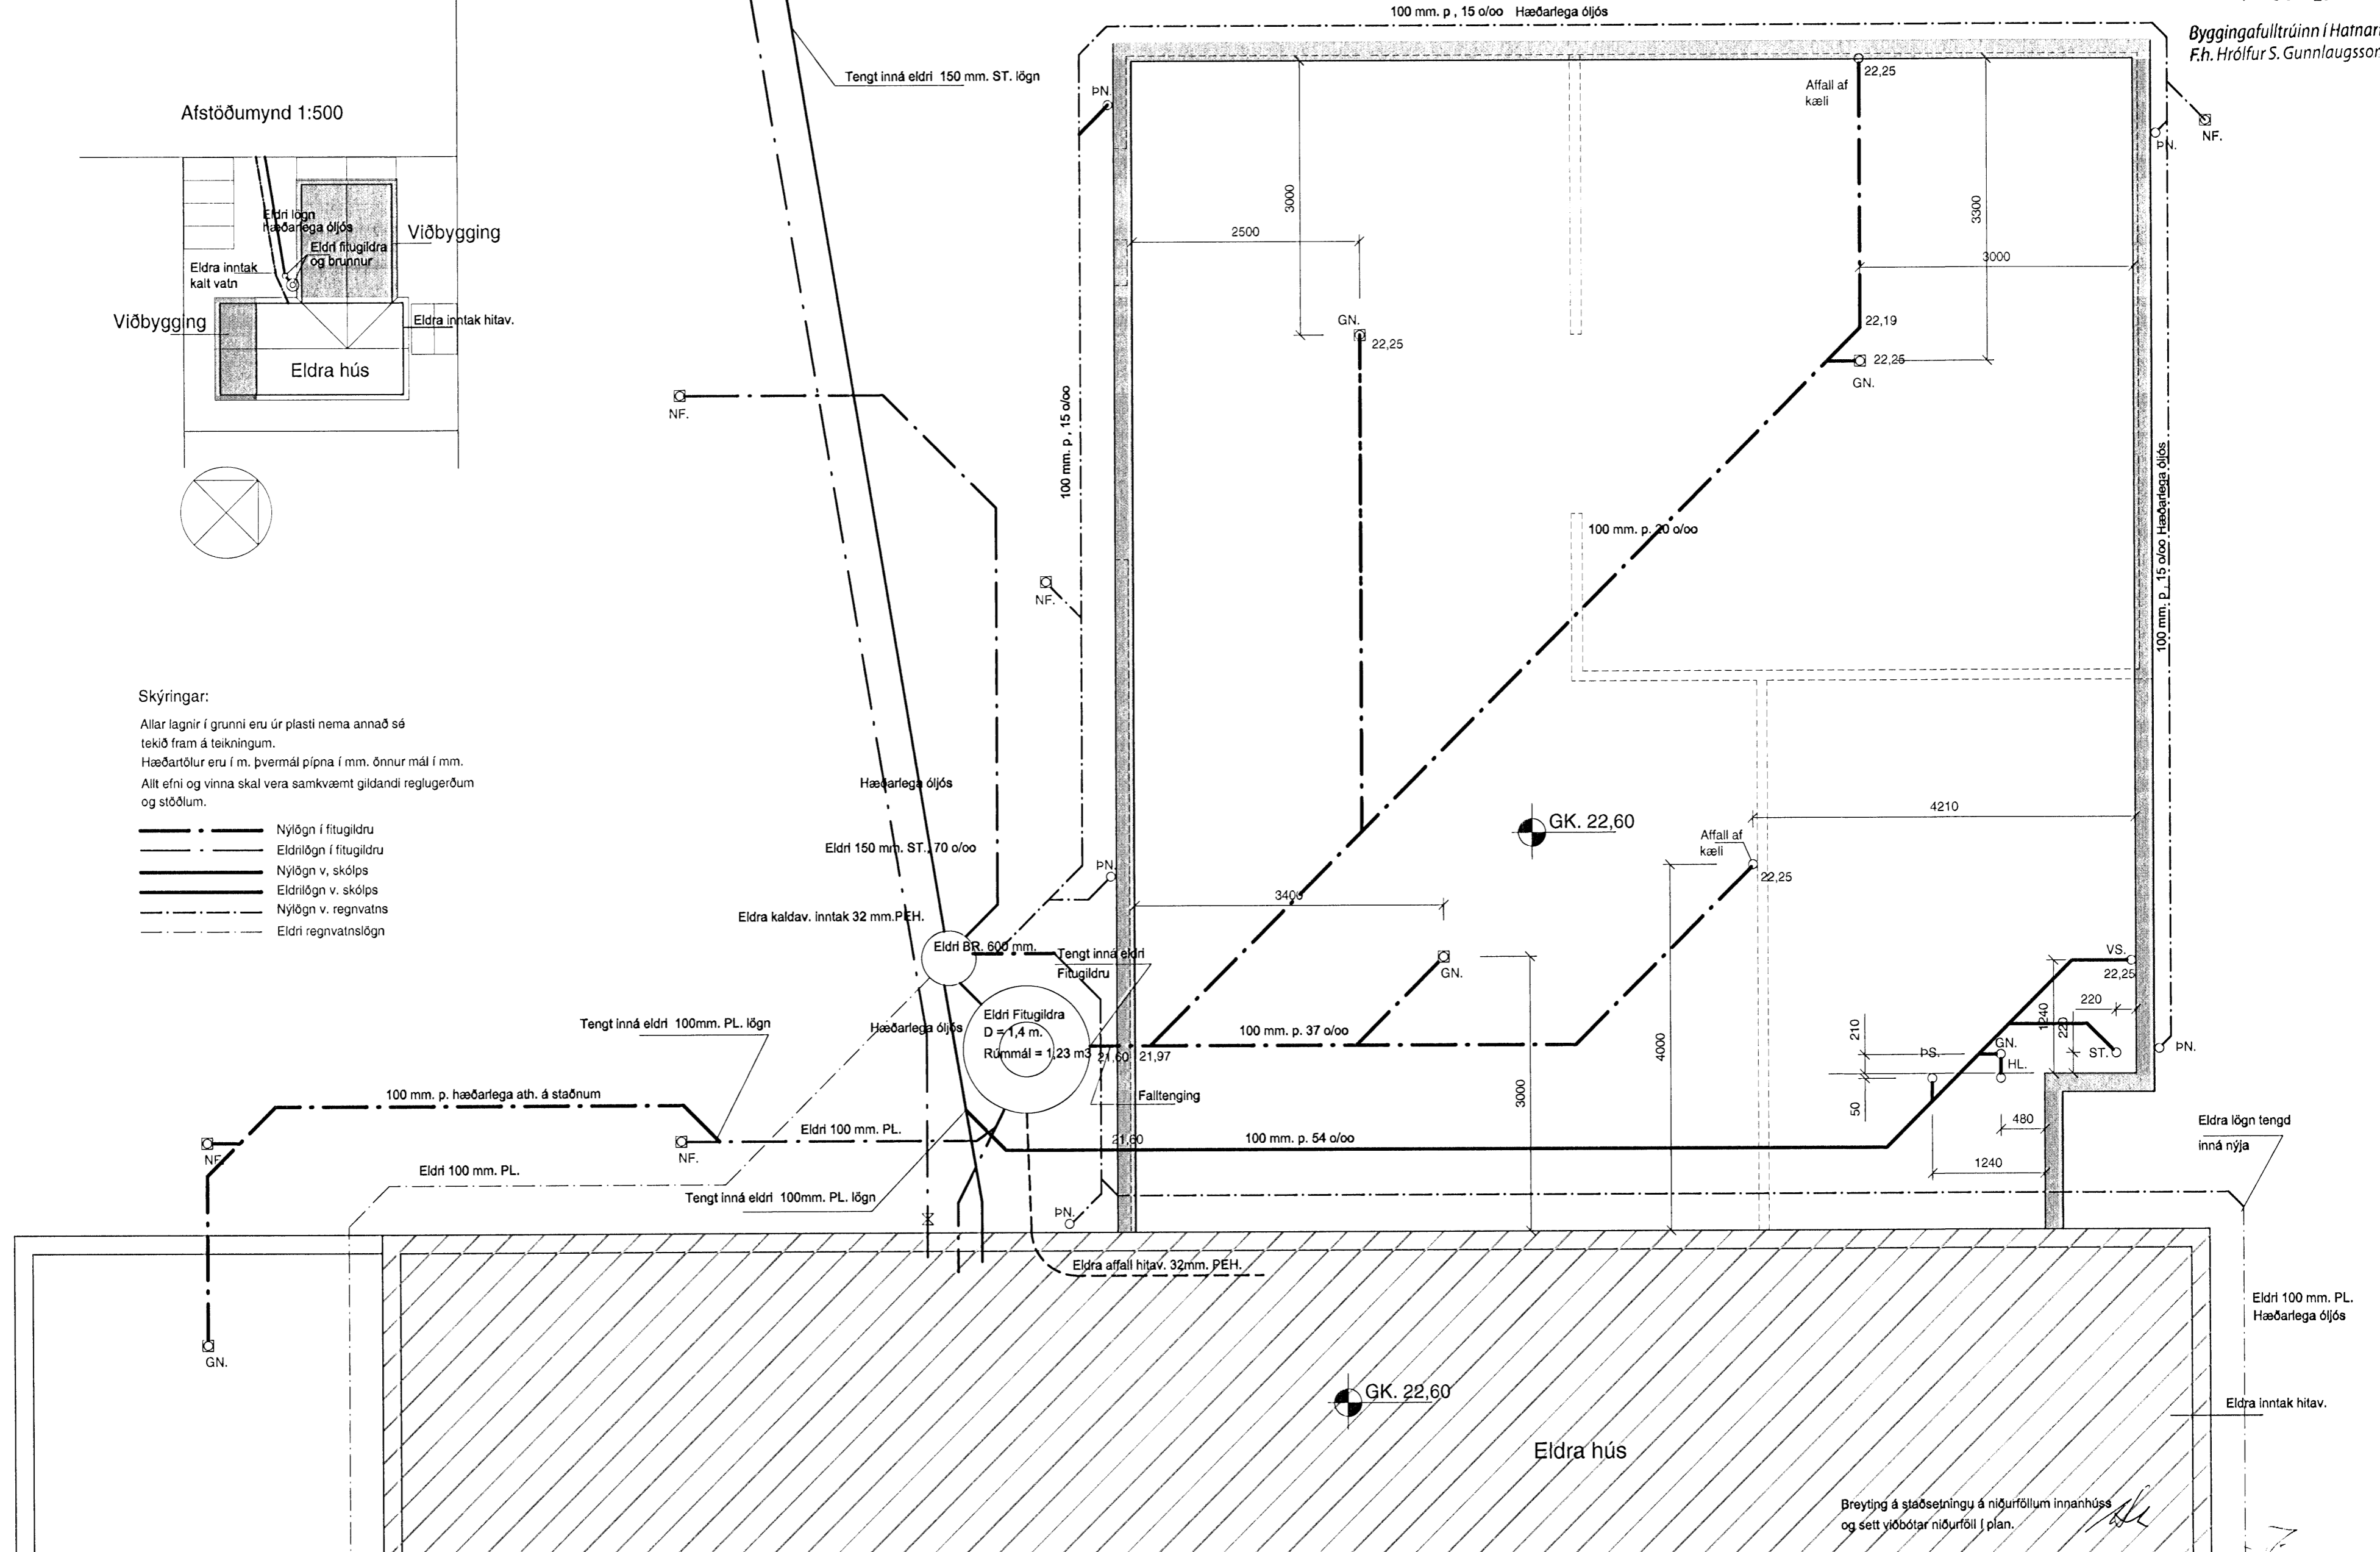

Breyting á staðsetningu á niðurföllum innanhúss og sett viðbótar niðurföll í plan.

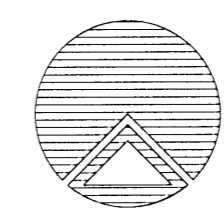

Teiknistofan Röðull

Grandatröð 10 Hafnarfjarðarbæ

Helgi Gunnarsson kt. 050350-4879 h.s. 5544708 gsm 6921020 nmt. 8533489
Jón Rafns Antonsson kt. 240347-2539 h.s. 5670775 gsm. 8928377 nmt. 8528377

Knarrarvogi 4 Reykjavík
S: 5683577 Fax 5683522

Mkv. 1:50, 1:20	Hannað: hg
Dags: sept. 2009	Teiknað: hg
Breytt: 13 okt. 2009	Yfirfarað: hg
Breytt:	Fjöldi blaða 4
Breytt:	Blað nr. 301

[Signature]