


Samþykkt þann

17 SEP 2009


Byggingafultrúmm í Hafnarfirði.
F.h. Hrólfur S. Gunnlaugsson

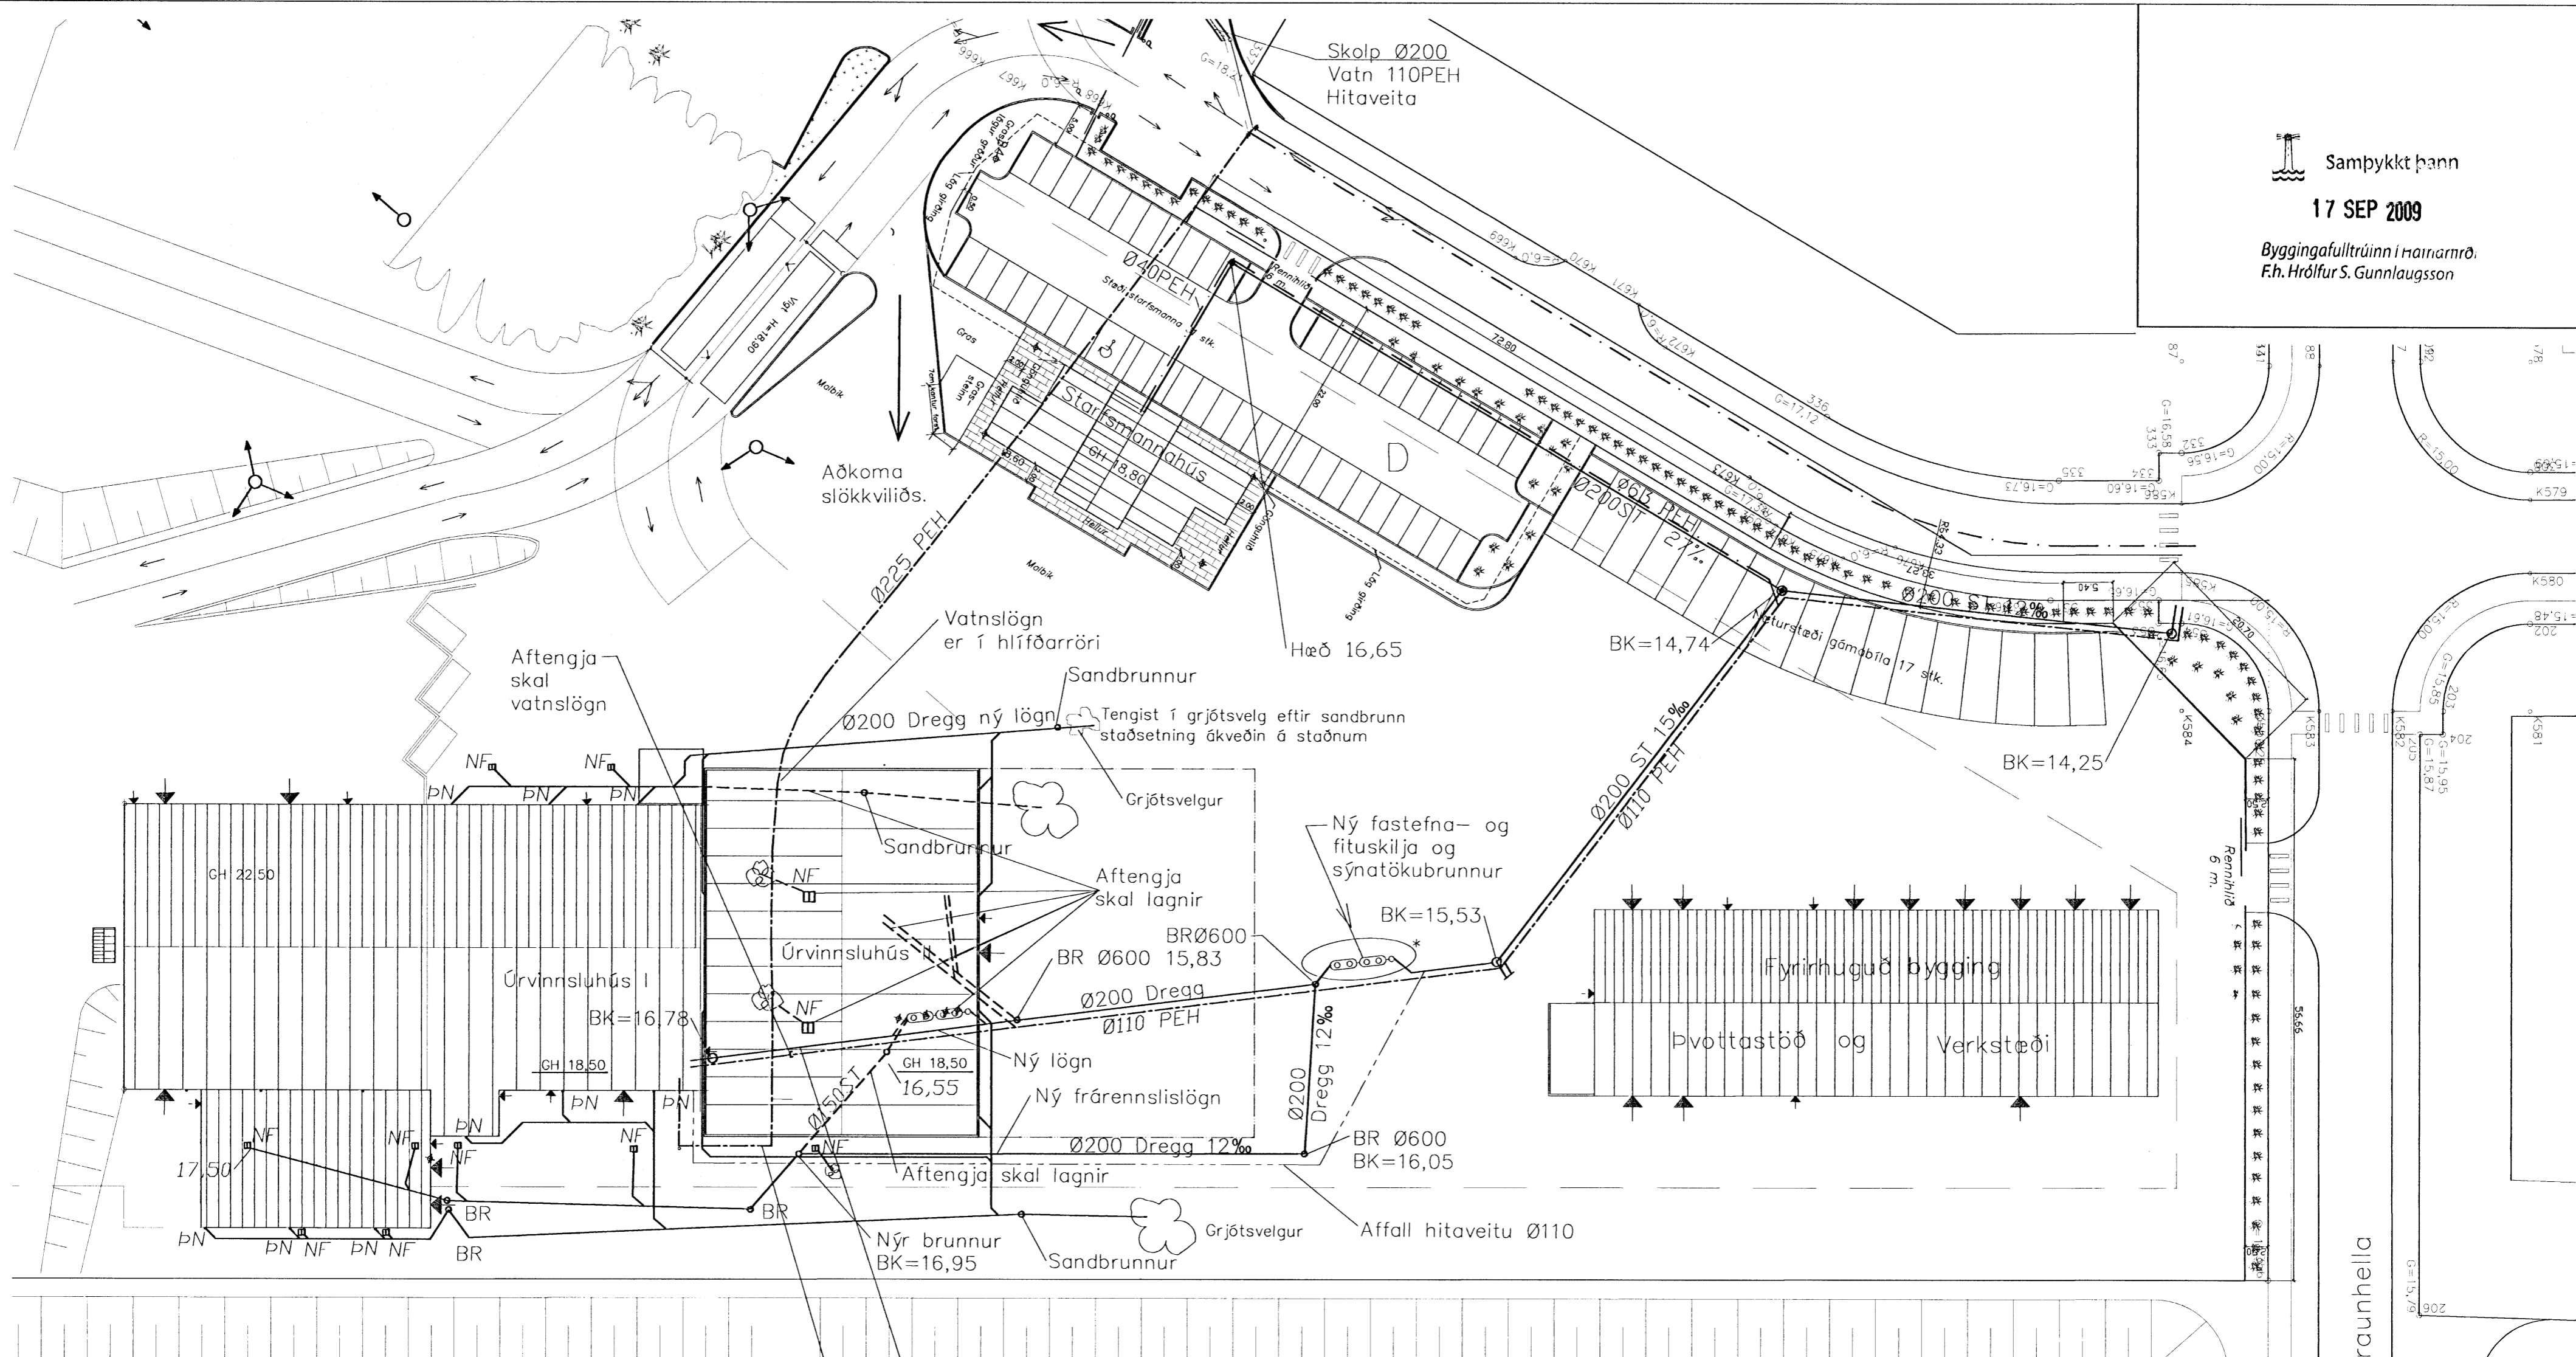

Rafmagns- og hitaveituheimtaugar liggja í sama skurði og frárennislögn.
Hitaveituheimtaugin verður færa útfyrir undirstöður nýbygginga.
Rafmagnsheimtaugin verður færd útfyrir undirstöður nýbygginga ef hún er ekki í ídráttarröri.

Vatnslögn er framlengd í hlífðarröri út fyrir sökkul í samráði við Vatnsveitu Hafnarfjarðar
Hnit á vatnslögn hjá Vatnsveitu Hafnarfjarðar

- Frárennislagnir
- - - Lagnir sem verða aflagðar
- Vatnslögn

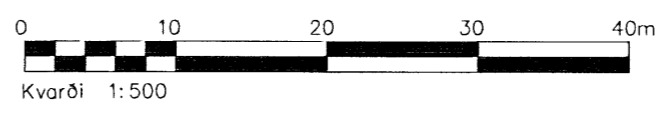

- Fastefnaskilja (NS=16-25 reikn. fyrir fituskilju)
Vörunúmer hjá Borgarplast 43168U
- Fituskilja NS=16, vörunúmer hjá Borgarplast 43033U
- Sýnatökubrunnur Ø600

Fastefna- og fituskiljur verða að vera sérstaklega styrktar vegna þungaumferðar.

Hrólfur S. Gunnlaugsson
HEILBRÖÐISEFTIRLIT
HAFNARFJARÐAR-
OG KÓPAVOGSSVÆÐIS
Garðatorgi 7 - 210 Garðabæ

Útg. Nr.	Breytingar	Höfundur	Dagur
E	Þakniður F88 reyndartekning	SHG	13.01.09
D	Þakniður F88 frá viðbyggingu færð	SG	17.10.08
C	Texta á lögnum frá viðbyggingu breytt	SG	15.08.08
B	Lögnum frá viðbyggingu bæt við	SG	07.07.08
A	Lögnum breytt v/ viðbyggingar	SG	02.07.08

Verkeign			
Bergheilla 1, Hafnarfirði			
Löð Gámaþjónustunnar			
Breyting á lögnum undir Úrvinnsluhúsi II			
Daga	02.07.08	Teknað / Hannað af	JW/SG
Malkvarn	1:500	Höfundur teikningar	512 (1)
Ölgufrá			E