



SKÝRINGAR:


FRÁGANGUR Á LÓDAMÖRKUM VERDI GERÐUR Í SAMRÁÐI VIÐ LÓÐARHAFA AÐLIGGJANDI LÓÐA. STÆRD OG STAÐSETNING LÓÐA, BYGGINGARREITA OG BÍLASTÆÐA ERU SÝND Á MÆLIBLÖÐUM.

- 2h= HÚS Á TVEIMUR HÆÐUM
- G= REIKNUD HÆÐ Á GÖTU, GANGSTÉTT EDA STÍG
- LH= REIKNUD HÆÐ MILLI LÓÐA. HÆÐIN ER BINDANDI NEMA AÐ TIL SÉ SAMKOMULAG MILLI LÓÐARHAFA UM ANNAD.
- L= NÚVERANDI LANDHÆÐ VIÐ LÓÐAMÖRK (LEIÐBEINANDI)
- H= HÆÐ Á AÐKOMUGÓLFI - SJÁ SKILMÁLA
- Fr= TENGIHÆÐ Á REGNVATNSFRÁRÆSI
- Fs= TENGIHÆÐ Á SKÓLPFRÁRÆSI


BAKRÁSARVATN HITAVEITU SKAL VEITA Í REGNVATNSFRÁRÆSI. NEYSLUVATNSHEIMÆÐAR ERU Ø90 mm PE100, NEMA ANNAD SÉ SÝNT Á TEIKNINGU. TENGIHÆÐ NEYSLUVATNSHEIMÆÐAR ER AÐ ÖLLU JÖFNU 1,2 m UNDIR YFIRBORDI LANDS.

- OPID SVÆÐI
- NEYSLUVATNSHEIMÆÐ (MEÐ LOKA)
- REGNVATNSFRÁRÆSI
- SKÓLPFRÁRÆSI
- NÚMER LÓÐAR
- E,F,R..** HÚSAGERÐ, SJÁ SKILMÁLA
- NÚMER AÐLIGGJANDI LÓÐABLAÐA

SJÁ JAFNFRAMT SKIPULAGSUPPRÁTT OG SKILMÁLA

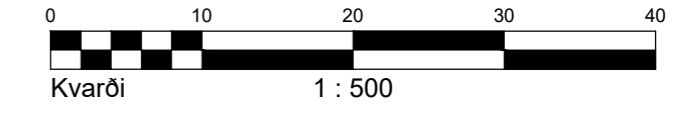

HÆÐABLAÐ 27.109.7
TEIKNING NR. 412.079
BORGAEHLLA 6, 6h OG 11

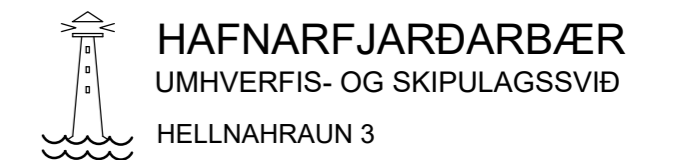

VSB
VERKFRÆÐISTOFA

BÆJARHRAUNI 20 / 220 HAFNARFJÖRDUR
KENNITALA 710796-2899
SÍMI 58 58 600
vsb@vsb.is / www.vsb.is

Breyting A: 02.04.2024/AÖH; Skv. breyttu deliskipulagi samþ. á fundi skipulagsfulltrúa 14.02.2024 sem óðlast gildi 06.03.2024. Borgahella 6 og 8 og Búðahella 1 og 3 sameinaðar. Bundnar byggingarlínur felldar út skv. breyttu deliskipulagi samþ. á fundi skipulags- og byggingarráðs 01.02.2022. Aðkomukóta bætt við fyrir Borgahella 6h. Óðlast gildi 08.04.2022. Merkjalyfsandi: Hanna Kristín Bjarnadóttir.

Breyting B: 21.03.2025/HKB; Heimæðar He250, He251 og He252 við Borgahella 6 teknar út. Merkjalyfsandi: Hanna Kristín Bjarnadóttir.