


HNITASKRÁ:

NR.	AUSTUR	NORÐUR
402	354435,082	395854,135
409	354504,677	395879,805
410	354532,166	395825,993
418	354455,847	395797,842
419	354462,225	395957,481
420	354510,830	396008,665
421	354554,974	395963,300
422	354590,613	395914,529
423	354622,892	395855,797
426	354549,365	395827,365
427	354525,612	395877,024
428	354497,647	395918,483
465	354608,541	395883,325



SKÝRINGAR:

- KVÖÐ UM GRÖÐINGU
- OPIÐ SVÆÐI
- BINDANDI MÖRK BYGGINGAREITS
- HÁMARKS BYGGINGARREITUR
- NÚMER LÓÐAR
- E,F,R..** HÚSAGERÐ, SJÁ SKILMÁLA
- NÚMER ADLIGGJANDI LÓÐABLADA, STADGREINIR
- L180351** LANDEIGNANÚMER

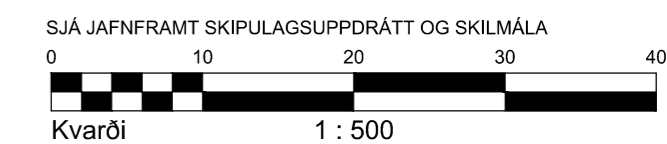


DEILISKIPULAG SAMÞYKKT Í SKIPULAGS- OG BYGGINGARRÁÐI 19.06.2007 OG Í BÆJARSTJÓRN 26.06.2007

BREYTT DEILISKIPULAG SAMÞYKKT Í SKIPULAGS- OG BYGGINGARRÁÐI 27.03.2020 OG Í BÆJARSTJÓRN 08.01.2020

MÆLIBLAÐ 27.109.8

TEIKNING NR. 412.040
BORGAEHELLA 10, 15, 17 OG 19

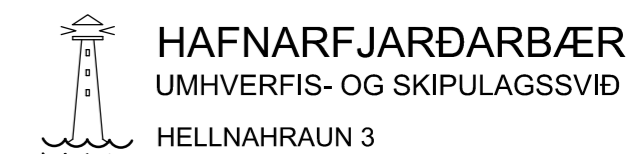

VSB
VERKFRÆDISTOFA

BÆJARHRAUNI 20 / 220 HAFNARFJÓRDUR
KENNITALA 710796-2899
SÍMI 58 58 600
vsb@vsb.is / www.vsb.is

Breyting A: 25.08.2020/HKB; Breytt númer á lóðablaði (var 27.109.2). Breyting skv. breyttu deiliskipulagi sem ólást gildi 23.07.2020. Byggingareitir stækkaðir og lóðanúmerum breytt. Innkeyrslum breytt.
Breyting B: 16.05.2022/EJ; Breytt númer lóða við BorgaeHELLU nr. 15, 17 og 19

Breyting C: 02.04.2024/ÁÓH; Skv. breyttu deiliskipulagi samþ. á fundi skipulagsfulltrúa 14.02.2024 sem ólást gildi 06.03.2024. BorgaeHELLA 6 og 8 og BúðaeHELLA 1 og 3 sameinaðar og færast á lóðablað 27.109.7, auk BorgaeHELLU 6H. Bundnar byggingarlínur felldar út skv. breyttu deiliskipulagi samþ. á fundi skipulags- og byggingarráðs 01.02.2022. Ólást gildi 08.04.2022.
Merkjálfsandi: Hanna Kristín Bjarnadóttir.