




VESTURHLÍÐ, 1:100

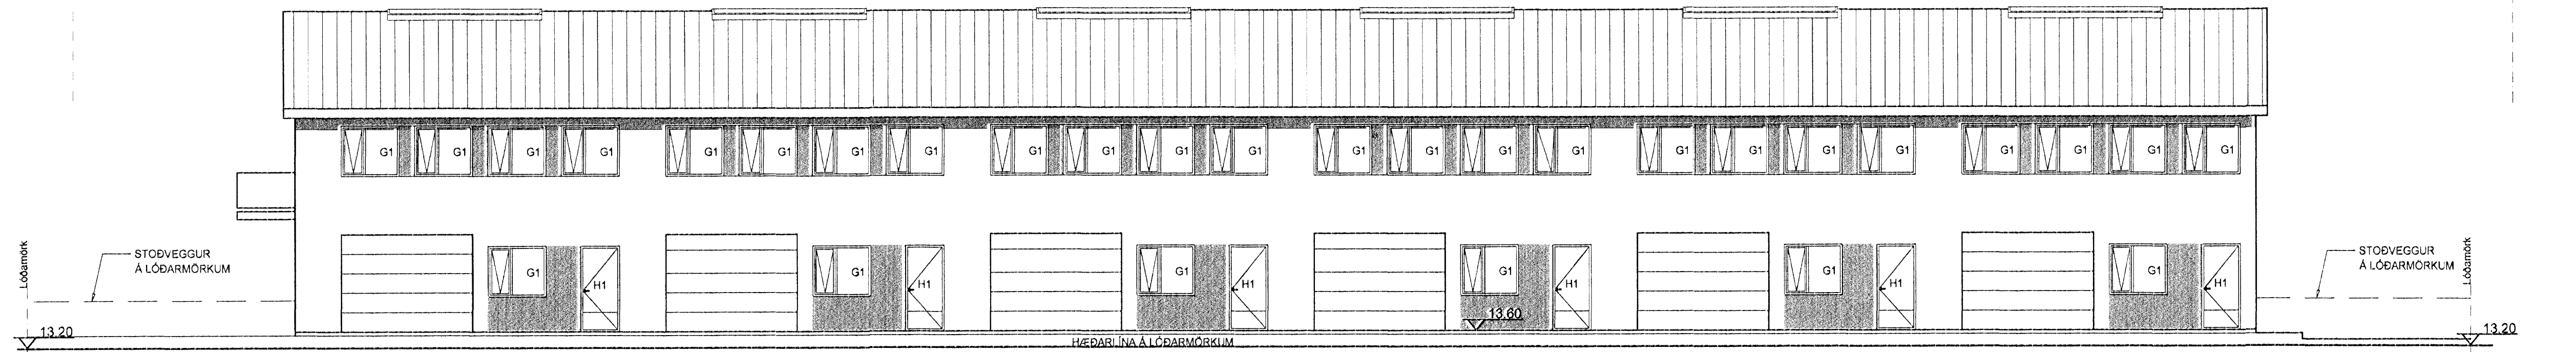


AUSTURHLÍÐ, 1:100

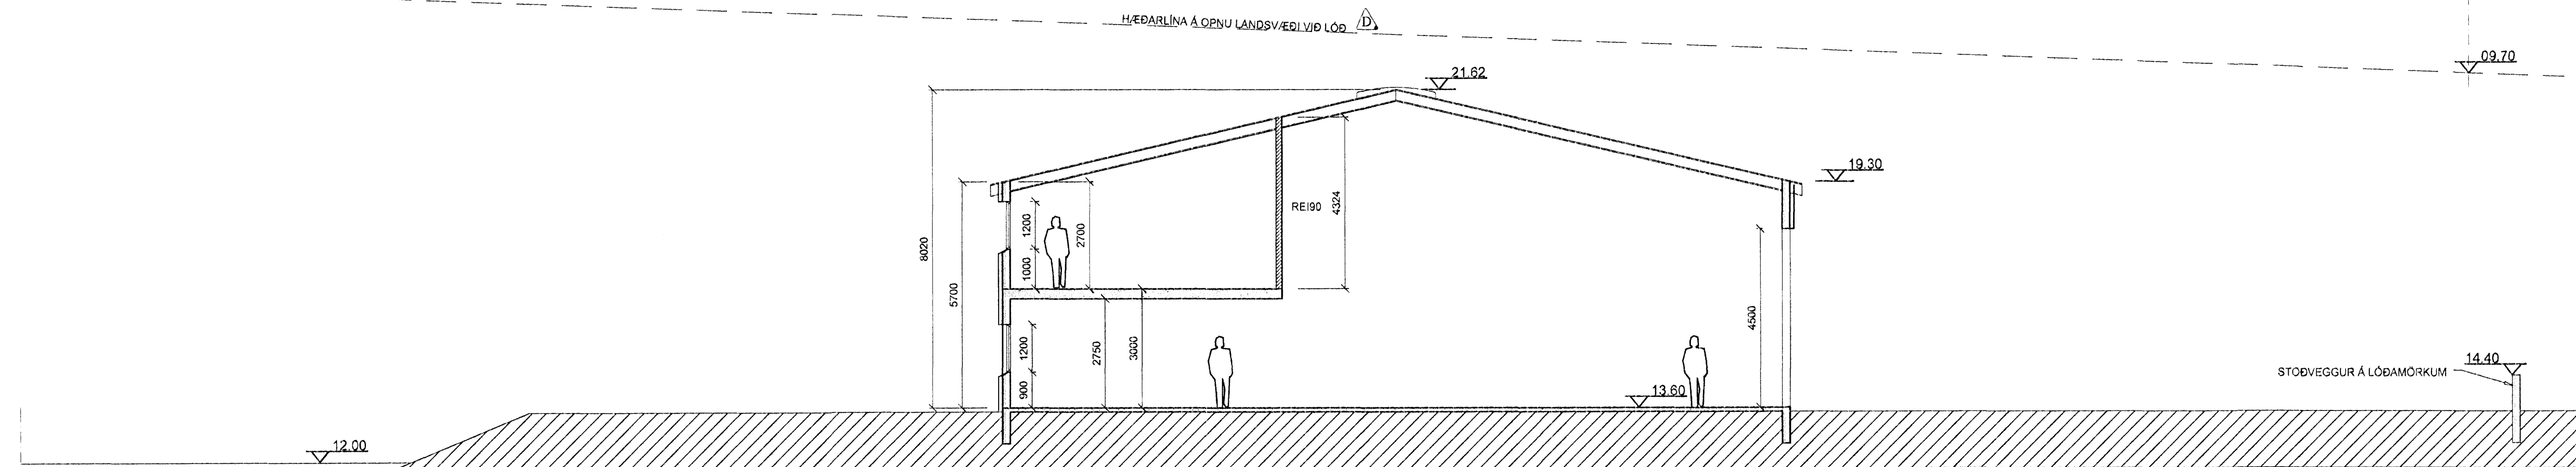

SNÍÐ, 1:100

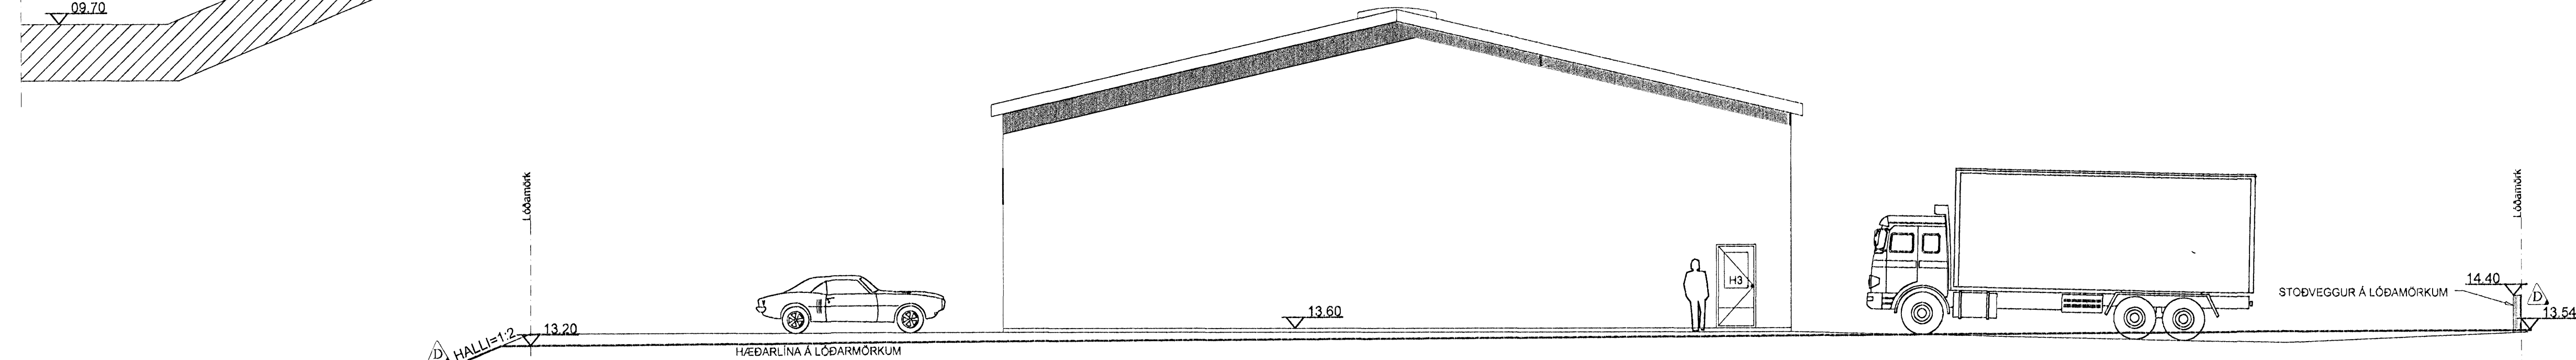

NORÐURHLÍÐ, 1:100

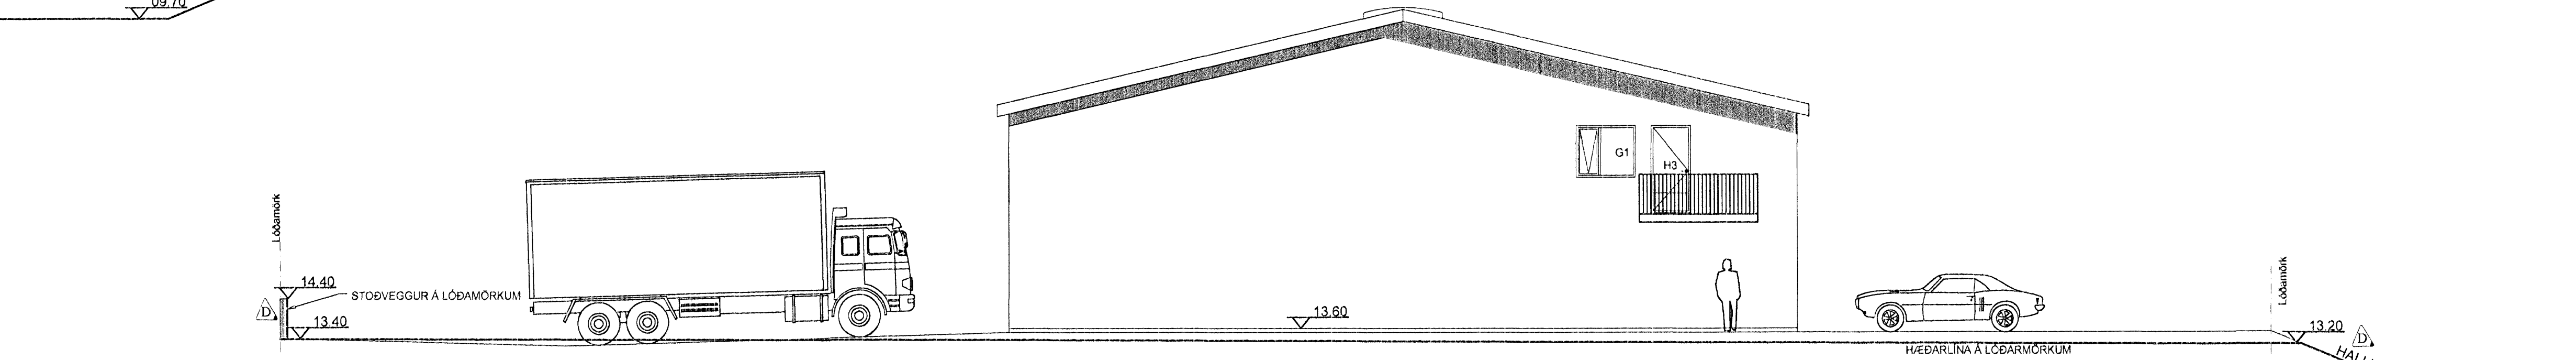

SUÐURHLÍÐ, 1:100

BREYTINGARTAKN:

NR.	DAGS	INÆN BREYTING
B	12.04.08	BREYTING Á KLÆÐINGU OG SVÖLLUM BÆTTI VÍÐ
C	13.12.07	ÞAKULOGGAR OG HÆÐIR ÖRYFARTI LÖG
D	28.01.08	STÖDVEGGUR Á LÓÐARMÖRKUM OG SNEIÐING Á LÓÐARMÖRKUM ÁP ÖPNU LANDI

Verkfræðistofa Hauks Ásgeirssonar e.h.f.
Lindasmári 12, 200 Kópavogur
Sími 584-4337 Farsími 897-8132
e-mail: haukurasg@simnet.is
Kennitala: 560600-3050

Hannað H.A. Tilknað H.A. Samþykkt: Kennitala 280456-3499

STEINHELLA 4
HAFNARFIRÐI
ÚTLIT OG SNÍÐ

Mkv. 1:100	Tekn. nr. 2	Verk nr. 250
		Skráningar nr.: 2501
Antun burðarþolshönnuðar:		Útgáfa Daga AP 05