Samþykkt þann
13 FEB 2008
Byggingarfulltrúinn í Hafnarfirði
F.h. Jón Sigurðsson

Skráningartafla:	Steinhella 4 Hafnarfirði					**Skráseljari:**	Haukur Ásgeirsson												
Landnúmer:	189893					**Kennitala:**	3,012,554,629												
Matshlutanúmer:	01					**Útgáfa:** 4.01b	**Dags.:**	12.4.2005											
Uppskipting og lýsing						**Stærðir**													
D0	D1	D2	D3	D4	D5	D5M	D6	D7	D8	D9	D10a	D10b	D11	D12	D16		D17		
Lokun	Rými hæð-röð	Notkun texti	Hlíf/úð-flokkun	Eignar-hald	Botnflötur m²	Millifötur m²	Stigar m²	Op m²	Brúttóflötur m²	Brúttóflötur sh < 1,8	Salarhæð min	Salarhæð max	Brúttó rúmmál m³	Nettóflötur m²	Birt flatarmál m²	Reiknitala skiptarúmmáls	Skipta-rúmmál m³		
		Matshluti			992.0	319.2	40.8	42.0	1,269.2	0.0			6,986.5	923.2	1,264.8		6,317.072		
		Botn											198.4						
	01	**1. hæð**			992.0	319.2	40.8	42.0	1,269.2	0.0			6,788.1	923.2	1,264.8				
A	0101	**Verkstæði**	N	0101	163.6		6.8		163.6		3.00	8.02	1,122.3	151.1	163.6	6.86	1,036.546		
A	0102	**Verkstæði**	N	0102	164.0		6.8		164.0		3.00	8.02	1,125.0	154.5	164.0	6.86	1,059.870		
A	0103	**Verkstæði**	N	0103	164.0		6.8		164.0		3.00	8.02	1,125.0	154.5	164.0	6.86	1,059.870		
A	0104	**Verkstæði**	N	0104	164.0		6.8		164.0		3.00	8.02	1,125.0	154.5	164.0	6.86	1,059.870		
A	0105	**Verkstæði**	N	0105	164.0		6.8		164.0		3.00	8.02	1,125.0	154.5	164.0	6.86	1,059.870		
A	0106	**Verkstæði**	N	0106	168.0		6.8		168.0		3.00	8.02	1,152.5	151.1	168.0	6.86	1,036.546		
A	0107	**Skrifstofa**	N	0101		53.2		7.0	46.2		2.70	4.32			46.2				
A	0108	**Skrifstofa**	N	0102		53.2		7.0	46.2		2.70	4.32			46.2				
A	0109	**Skrifstofa**	N	0103		53.2		7.0	46.2		2.70	4.32			46.2				
A	0110	**Skrifstofa**	N	0104		53.2		7.0	46.2		2.70	4.32			46.2				
A	0111	**Skrifstofa**	N	0105		53.2		7.0	46.2		2.70	4.32			46.2				
A	0112	**Skrifstofa**	N	0106		53.2		7.0	46.2		2.70	4.32			46.2				
A	0113	**Inntaksrými**	T	X	4.4				4.4		3.00	3.00	13.2	3.0					
	02	**2. Hæð**																	
C	0201	**Svalir**	S	0106	4.5				4.5							1.00	4.500		

Athugasemdir

1) Sorpskýli á lóð er utan hjúpflatar
2) Sérnotaflefir fyrir framan hvern eignarhluta

Sameignir sumra

Eignarhald

				Skiptarúmmál	
	Eignar-hald	Notkun texti	Birt flatarmál m²	Séreign m³	Séreign og sameign m³
	0101	**Verkstæði**	209.8	1,036.546	1,036.546
	0102	**Verkstæði**	210.2	1,059.870	1,059.870
	0103	**Verkstæði**	210.2	1,059.870	1,059.870
	0104	**Verkstæði**	210.2	1,059.870	1,059.870
	0105	**Verkstæði**	210.2	1,059.870	1,059.870
	0106	**Verkstæði**	214.2	1,041.046	1,041.046
		Alls	1,264.8	6,317.072	6,317.072

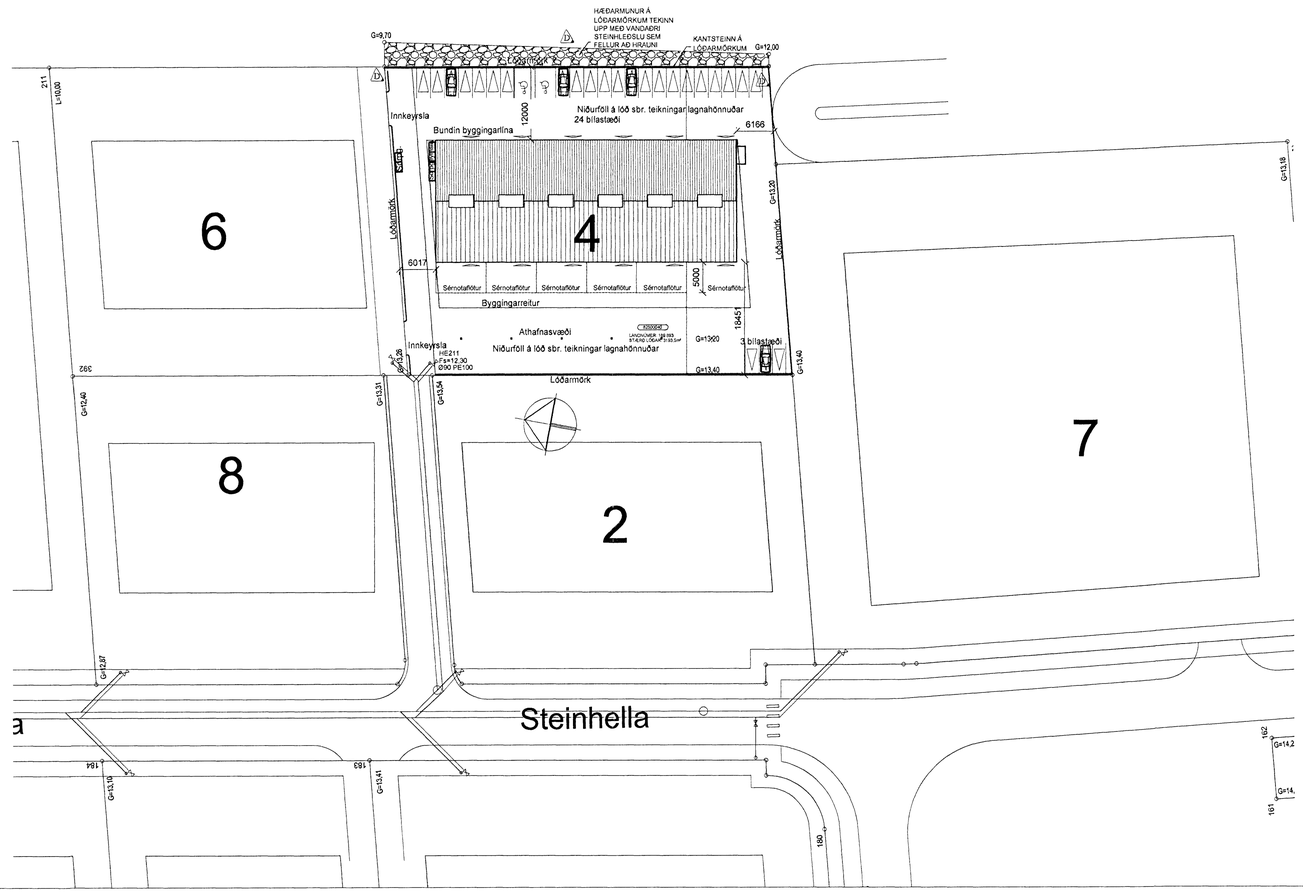

NR.	DAGS.	NAFN	BREYTING
B	12.04.05		BREYTING Á KLÆÐNINGU OG SVÖLUM BÆTT VIÐ
C	10.12.07		BREYTING Á SKRÁNINGARTÖFLU, ÞAKGLUGGUM OG HÆÐARKÓTUM Í LÓÐ
D	08.02.08		BREYTING Á HÆÐARKÓTUM Í LÓÐ/ STEINHLEÐSLA/KANTSTEINN

Verkfræðistofa Hauks Ásgeirssonar e.h.f.
VHÁ
Lindasmári 12, 200 Kópavogur
Sími 564-4337 Farsími 897-8132
e-mail: haukurasg@simnet.is
Kennitala: 560600-3050

Hannað	Teiknað	Samþykkt:
H.Á.	H.Á.	Kennitala 280466-3499

STEINHELLA 4
HAFNARFIRÐI
SKRÁNINGARTAFLA
AFSTÖÐUMYND

Mkv.	Teikn. nr.	Verk nr. 250
1:500	3	Skráningar nr.: 2504

Áritun burðarþolshönnuðar:

Útgáfa	Dags.
D	AP 05