
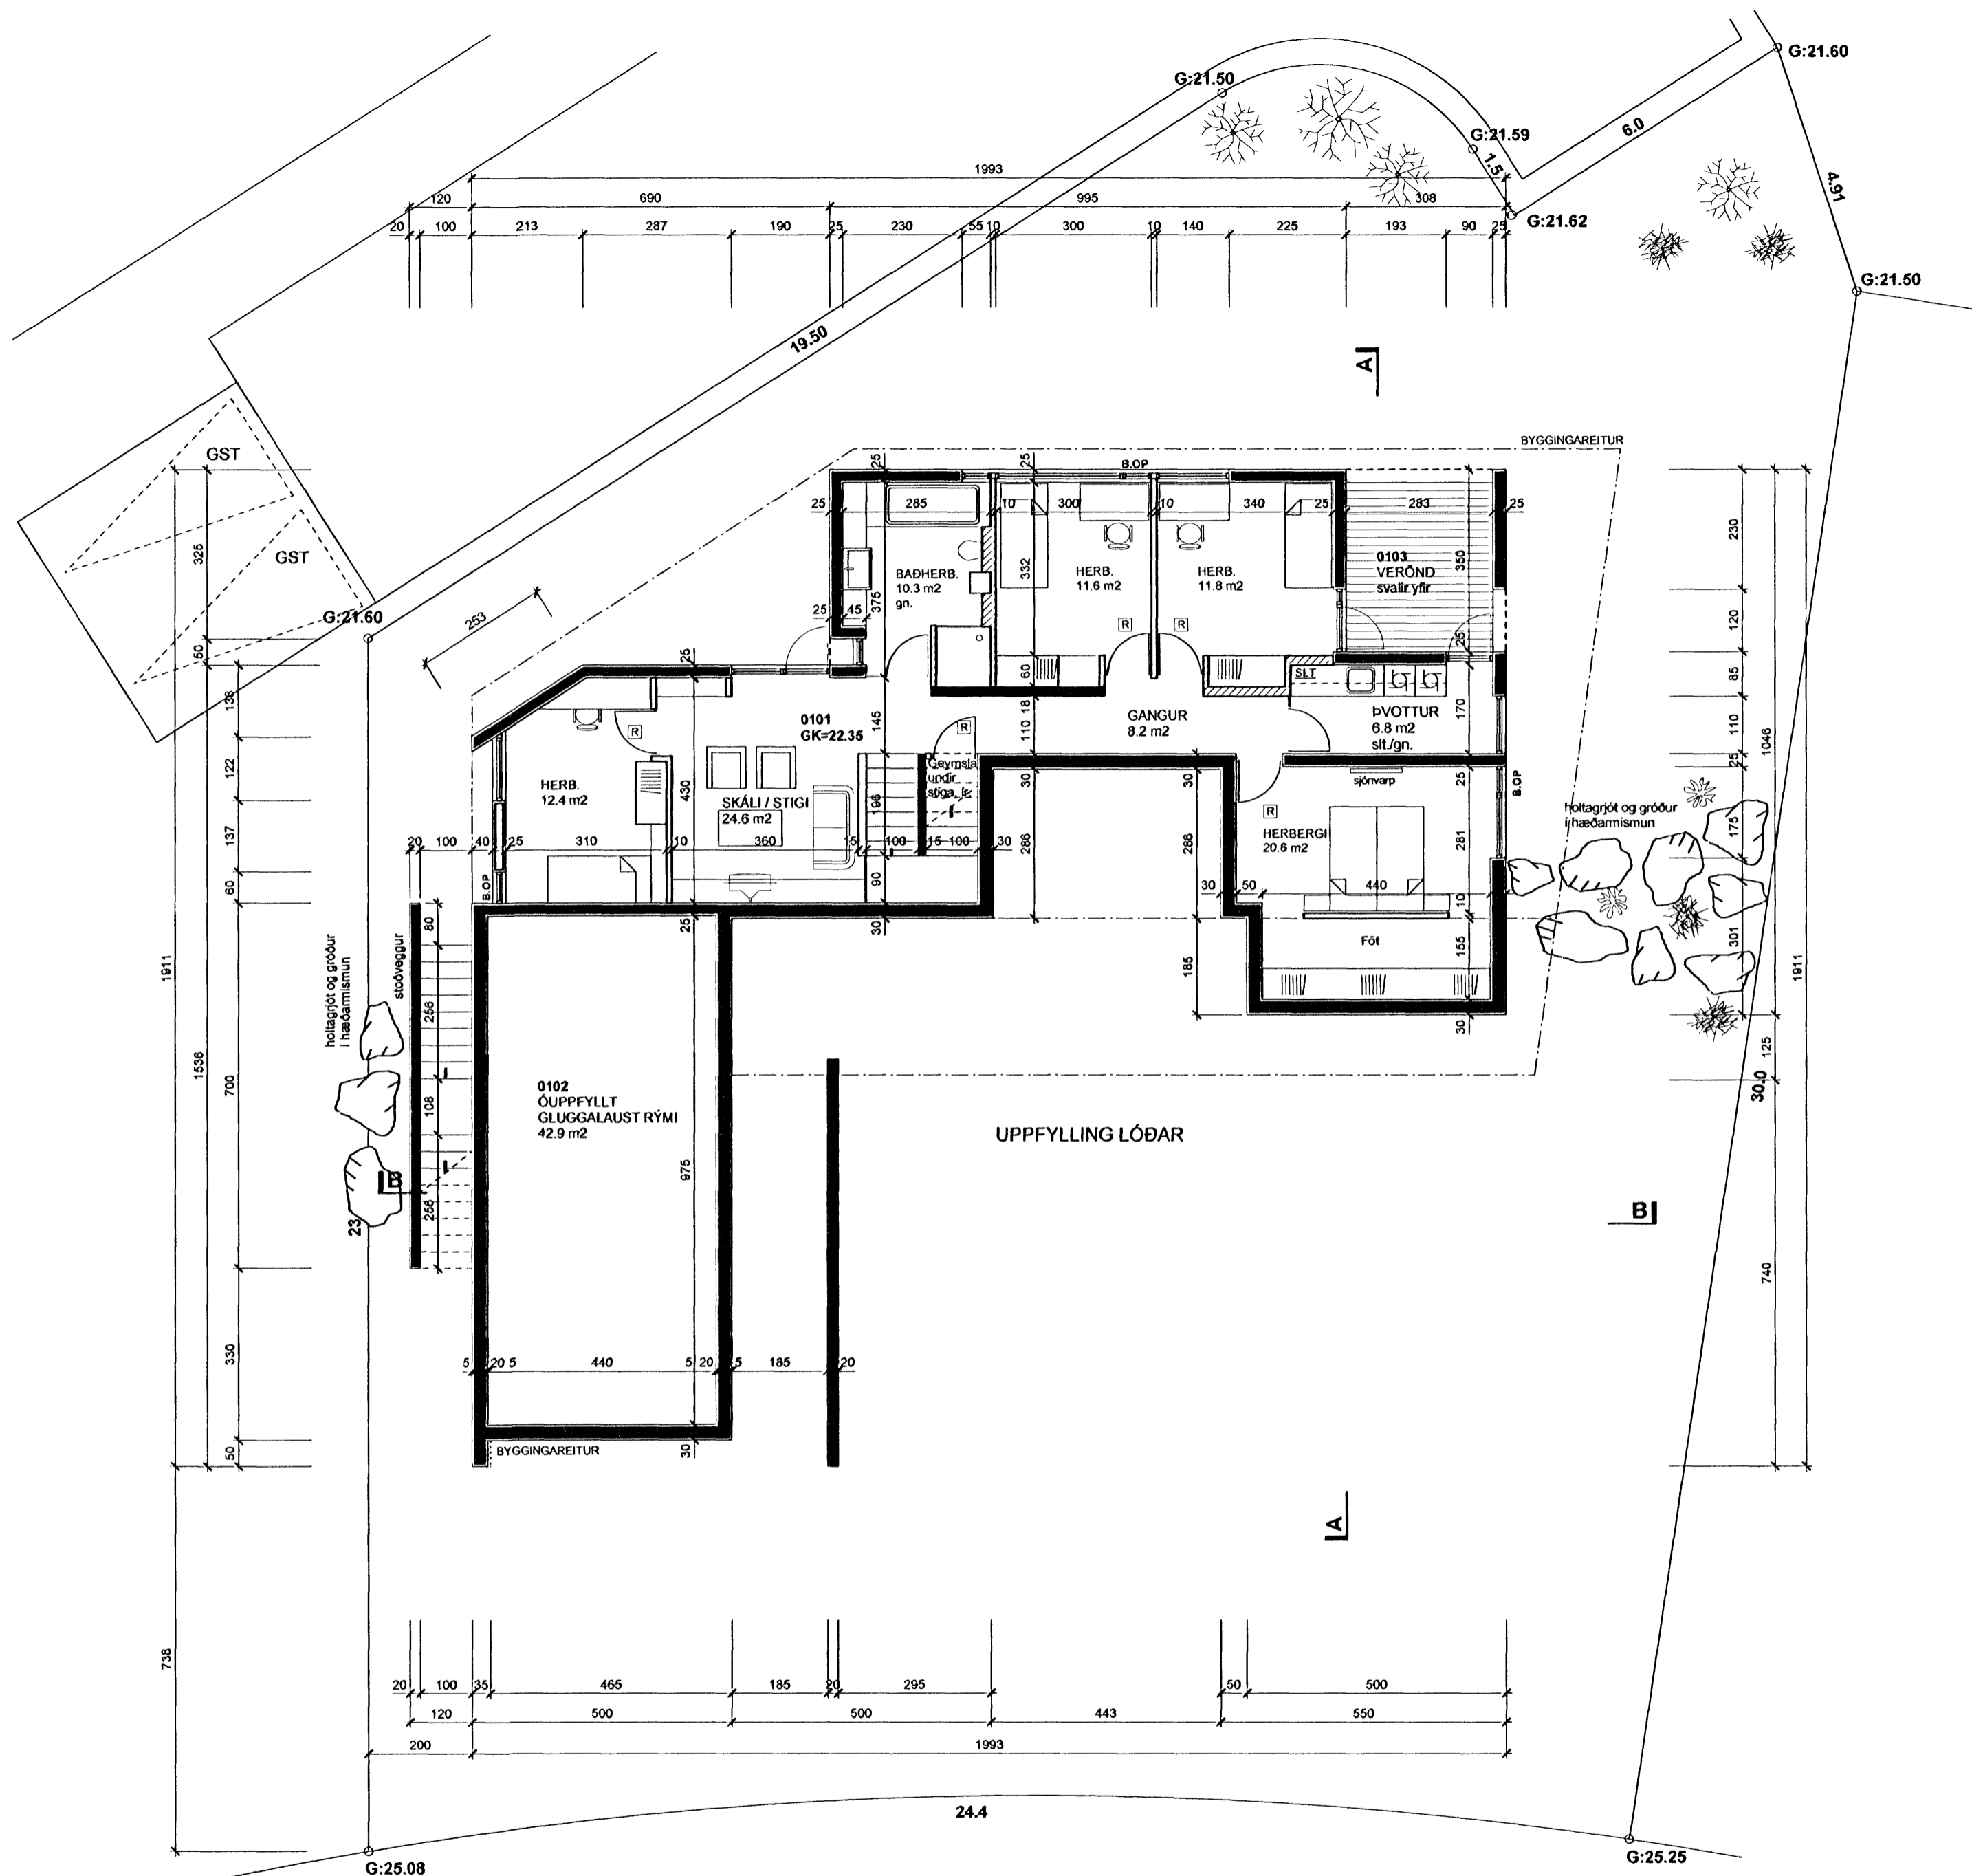


Samþykkt þann  
13 FEB 2008  
Byggingaáttíðni í Hafnarfirði  
F.h. Jon Sigurðsson

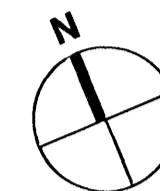

GRUNNMYND NEDRI HÆÐAR

- Breytingar:
- 20.08.04 Skráningartafla lagfærð, rýmisnr. breytt.
  - 05.02.06 Sorpgæymsla færð utanhúss. Skráningartafla lagfærð, rýmisnr. breytt.
  - 17.01.08 Óuppfyllt rými á 1.h. breytt í herbergi, skráningartafla lagfærð í samræmi við breytingar.

FÍFVELLIR 8 HAFNARFJÖRÐUR

AÐALUPPDRATTUR

**1.02**

Dags 20.07.04

Grunnmynd Neðri Hæðar

M.kv: 1:100

**Gunnar Páll Kristjánsson arkitekt**  
RÝMA ARKITEKTAR, Borgartún 6 105 Reykjavík kt: 260663-3873  
sími: 552 9515 gsm: 698 5663 netfang: gunnarpalli@internet.is