


GRUNNMYND EFRI HÆÐAR

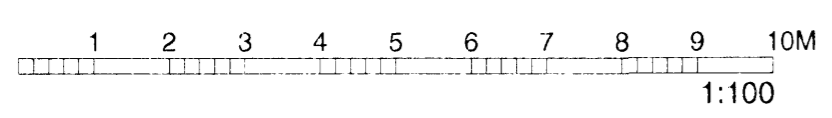

Dags	Breyting	Teikn.	Utgáfa	<p>Geirgötu 9, 101 Reykjavík Sími: 515 0300 Fax: 515 0319 www.ask.is</p>	Verkhætti	Verk. nr.	Mkv. í A2
04.02.2008	Pallur settur á útstiga, hurð í anddyri færð til, hurð sett á norðurl. á bilskur. skjólvegur hækkaður. Geymsla færð niður.	egá	A		SKÓGARÁS M, HAFNARFIRÐI Grunnmynd efri hæðar	0675	1:100
					Teikn.	ask	Dags
					Antun arkitekta:		12.02.2007
					Teikn. nr.	10-02	Utgáfa
							A