


GRUNNMYND NEÐRI HÆÐAR

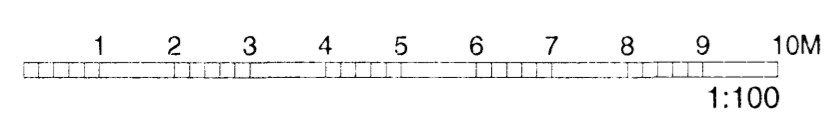

Dags	Breyting	Teikn.	Útgáfa.	<p>Geisgötu 9, 101 Reykjavík Sími: 515 0300 Fax: 515 0319 www.ask.is</p>	Verkhelti	Verk. nr.	Mkv. í A2
04.02.2008	Geymsla sett í kjallara. Vesturhlíð hækkuð um 18cm. Pakhalli úr 7 í 6%	agá	A		SKÓGARÁS M, HAFNARFIRÐI Grunnmynd neðri hæðar, sneiðing B-B	0675	1:100
					Teikn. ask	Dags	12.02.2007
					Áritun arkitekta. Páll Gunnlaugsson, aðylskt.FAÍ - kt. 210552-2199	Teikn. nr.	Útgáfa.
					<i>Páll Gunnlaugsson</i>	10-03	A