
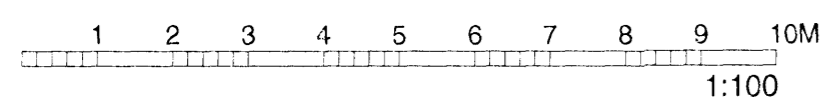
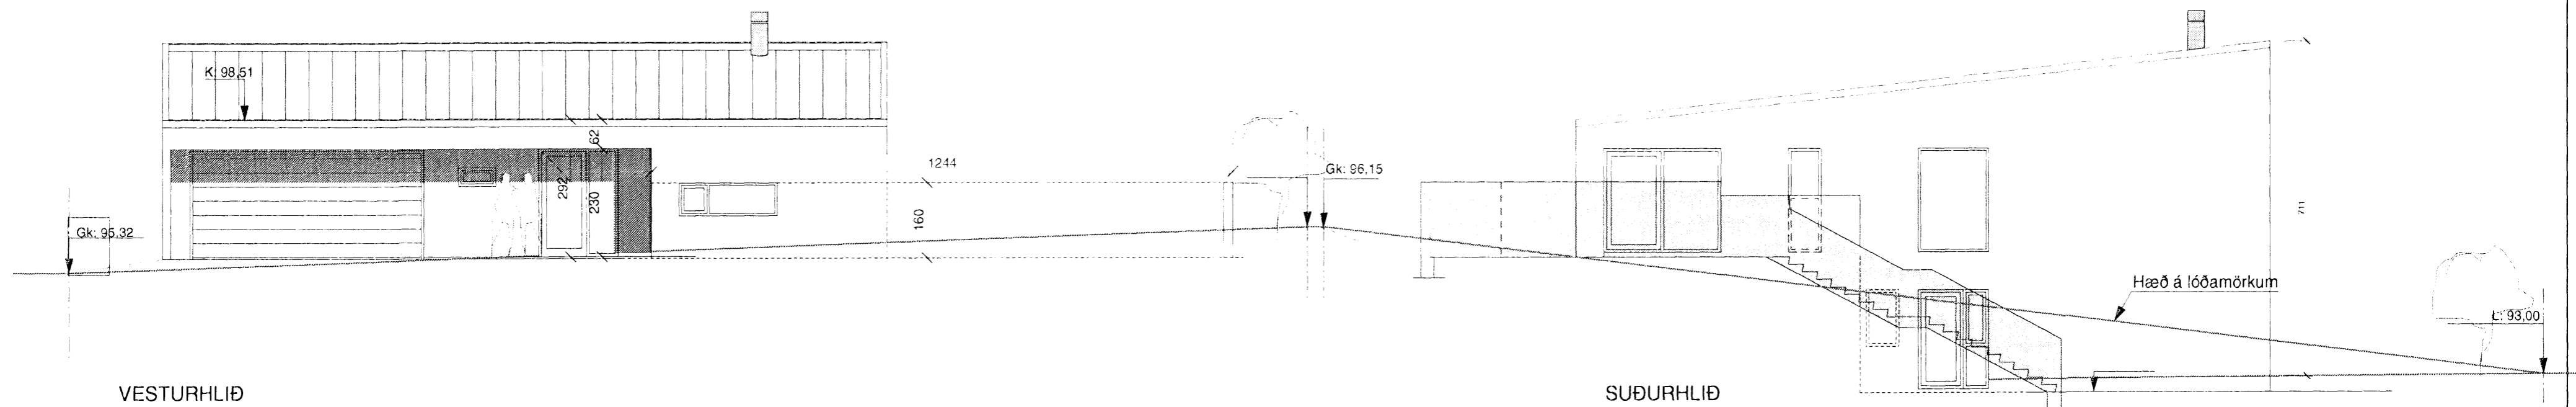


Samþykkt þann
 13 FEB 2008
 Byggingaáhræðing
 Fh. Jón Sigurðsson

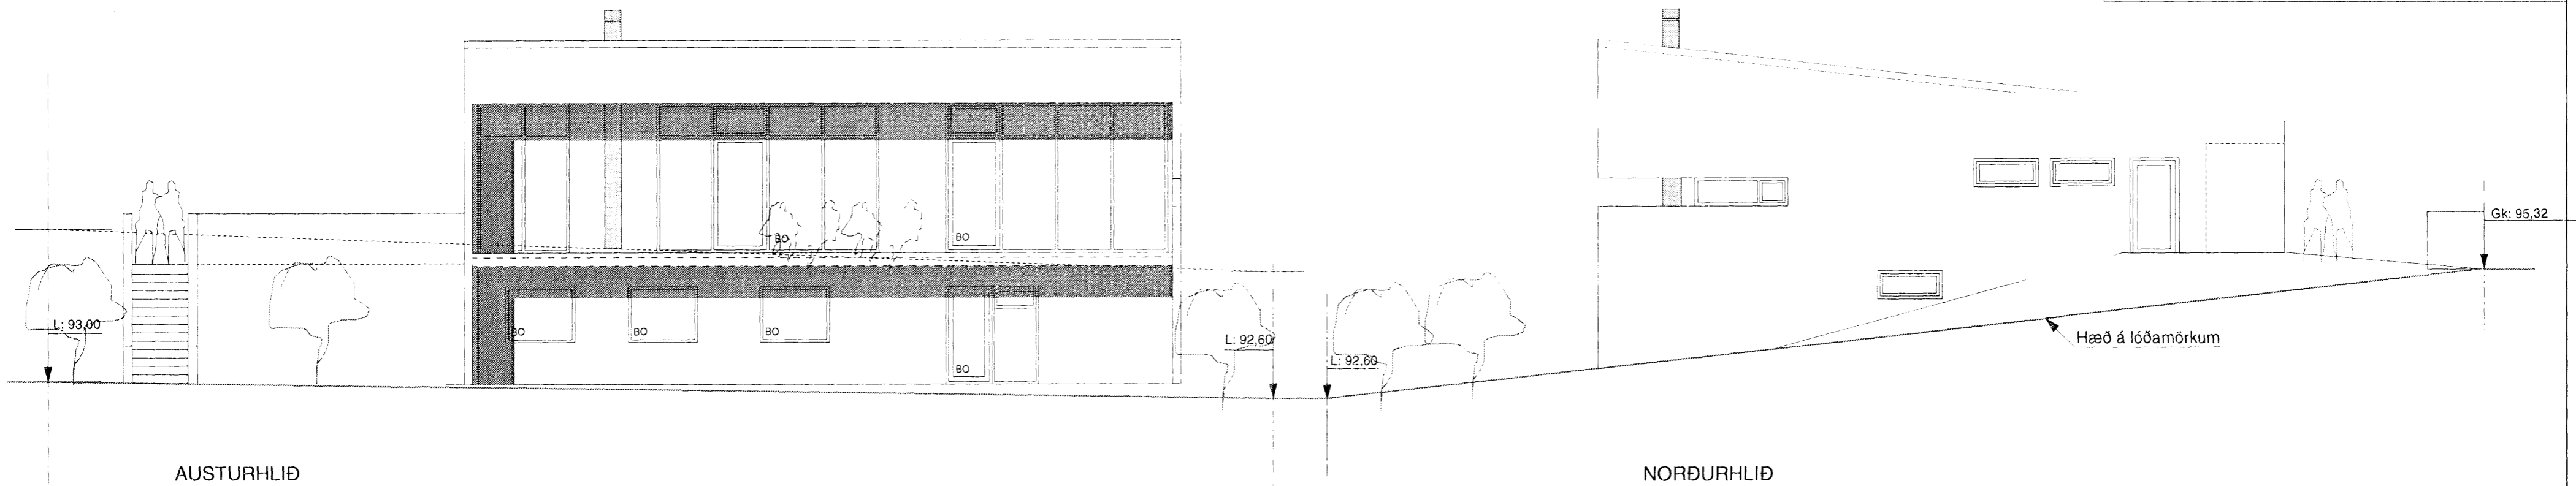

Dags	Breyting	Teikn.	Útgáfa	 Geirsgötu 9 101 Reykjavík Sími: 515 0300 Fax: 515 0319 www.ask.is	Verkefni: SKÓGARÁS M, HAFNARFIRÐI Útlit	Verk. nr.	Mkv. í A2
04.02.2008	Húð sett á bikur á norðurhlíð, húð ferð til a. andýrn. Vesturhlíð hækkuð upp um 18cm í aðhelli um 7,16%	egá	A			Teikn.	Dags
						ask	12.02.2007
					Áritun arkitekta: Páll Gunnlaugsson arkitekti FAI - nr. 210552-2199 	Teikn. nr.	Útgáfa
						10-04	A