


SNID A-A

Við undirritaðir samþykkjum fyrir okkar leyti 18cm hækkun á götuáýnd eins og sýnt er á teikningu dagsett þann 29.11.2007

Guðrun Jónsd. 22.08.77-4349
s: 892-1192

Guðrun Jónsd.

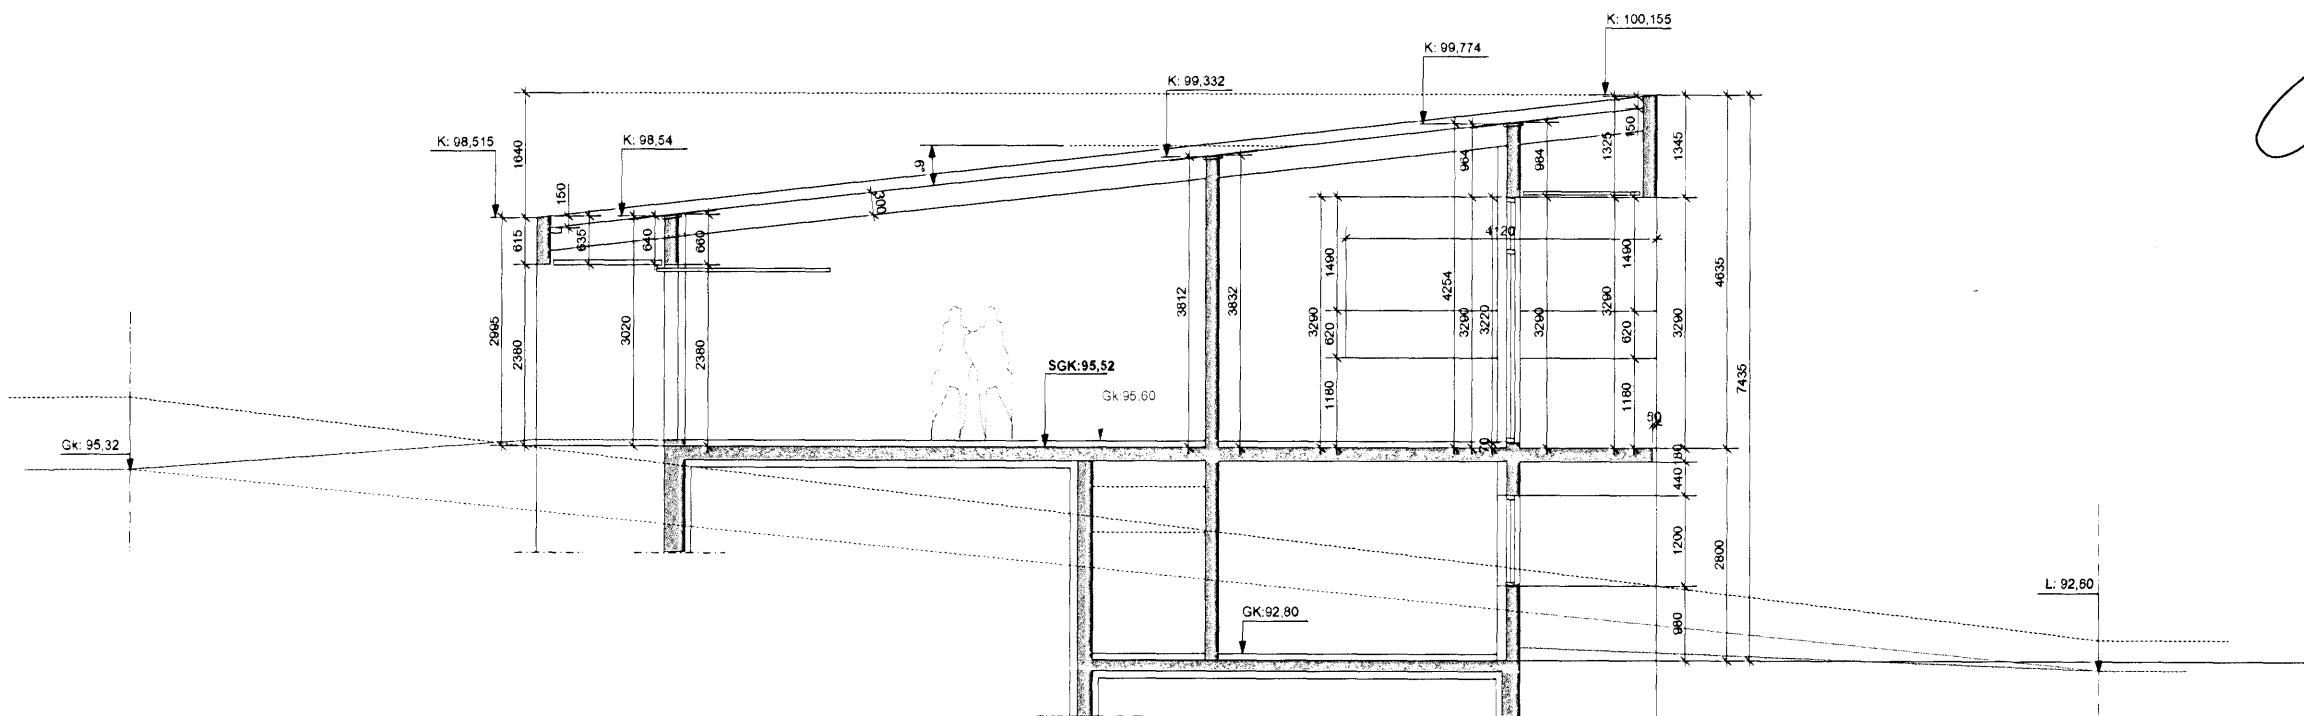

SNID B-B



Dagur	Breyting	Tekn.	Utgáfa	Verkefni	Verk. nr.	Mbl. / A1.
29.11.2007	Stýggri sem sýnt er að götu er hákkjatur um 18cm.	EGÁ	A	SKÓGARÁS M - Hafnarfjörður Sneiðingar A-A B-B	0675	1.50
				Árþun arkitektar	egá	24.08.2007
				ASK ARKITEKTAR	20-03	A