


Byggingarfulltrúi
samþykkir eindö.
14 FEB. 2006
Bent skjal 3 að samþykkingu og er ekki virk.
Lýr en eftir þinglýsingunni er þetta skjal í gildi.
Umfar og skráningu hennar hjá Fisk og Gættunni
Byggingarfulltrúi / Hafnarvíði
Eið. Kristján Þórnæsson

Úr Gildi

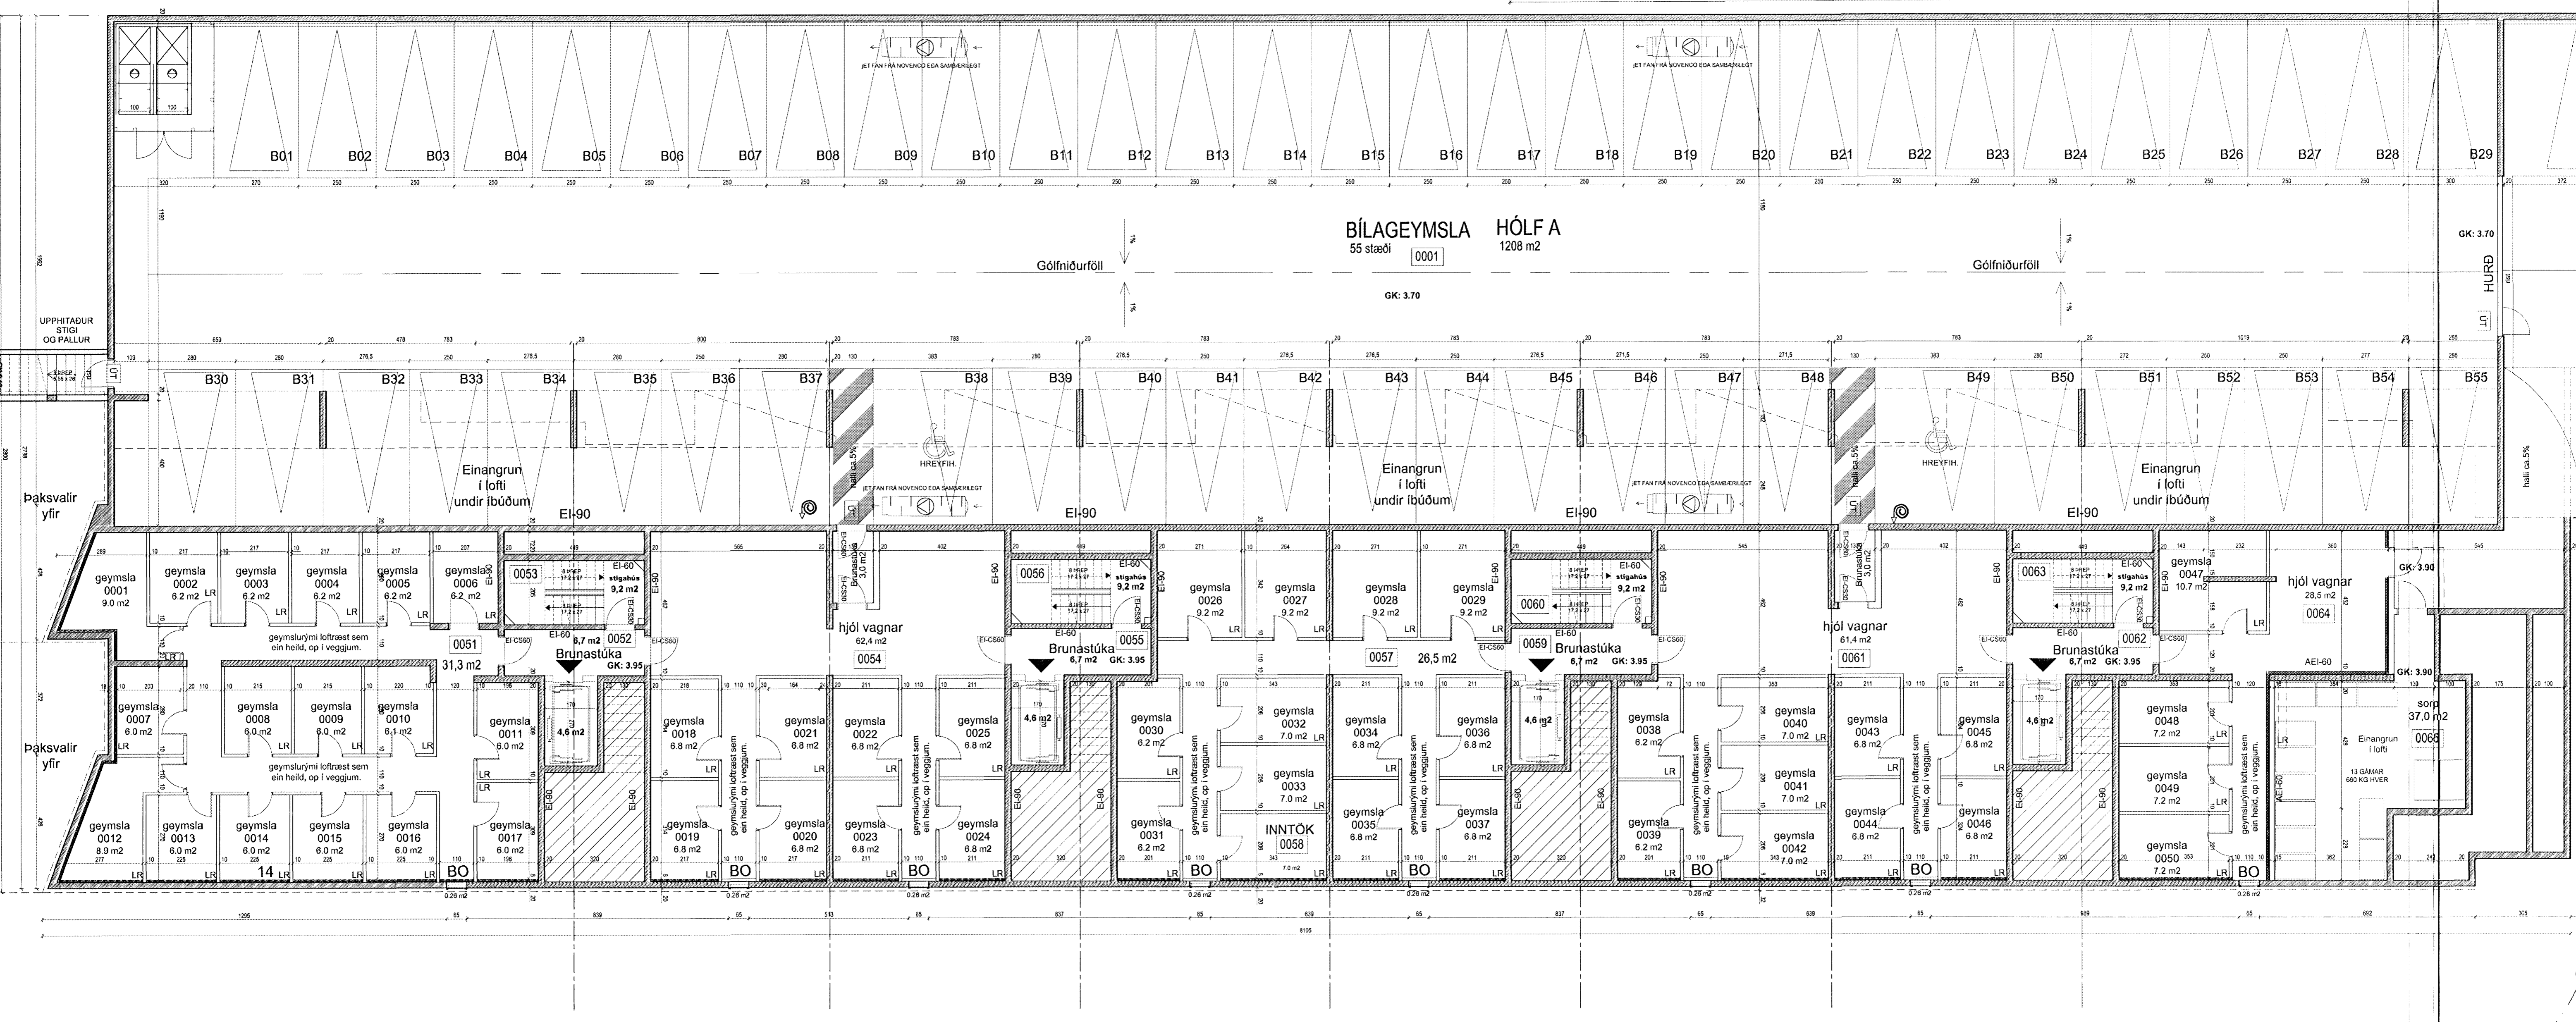

DAGS	Breytingar
18.01.2006	Gólfniðurföll, stigi út

Billup

