



Byggingarfulltrúi  
samþykkir erindið.  
14 FEB; 2006  
Bent skal á að samþykki þessi gerður ekki virk,  
fyrir en eftir þinglýsingunni og samþykkingunni.  
Byggingarfulltrúinn í Hafnarfirði  
Pn. Kristján Þórárnsson

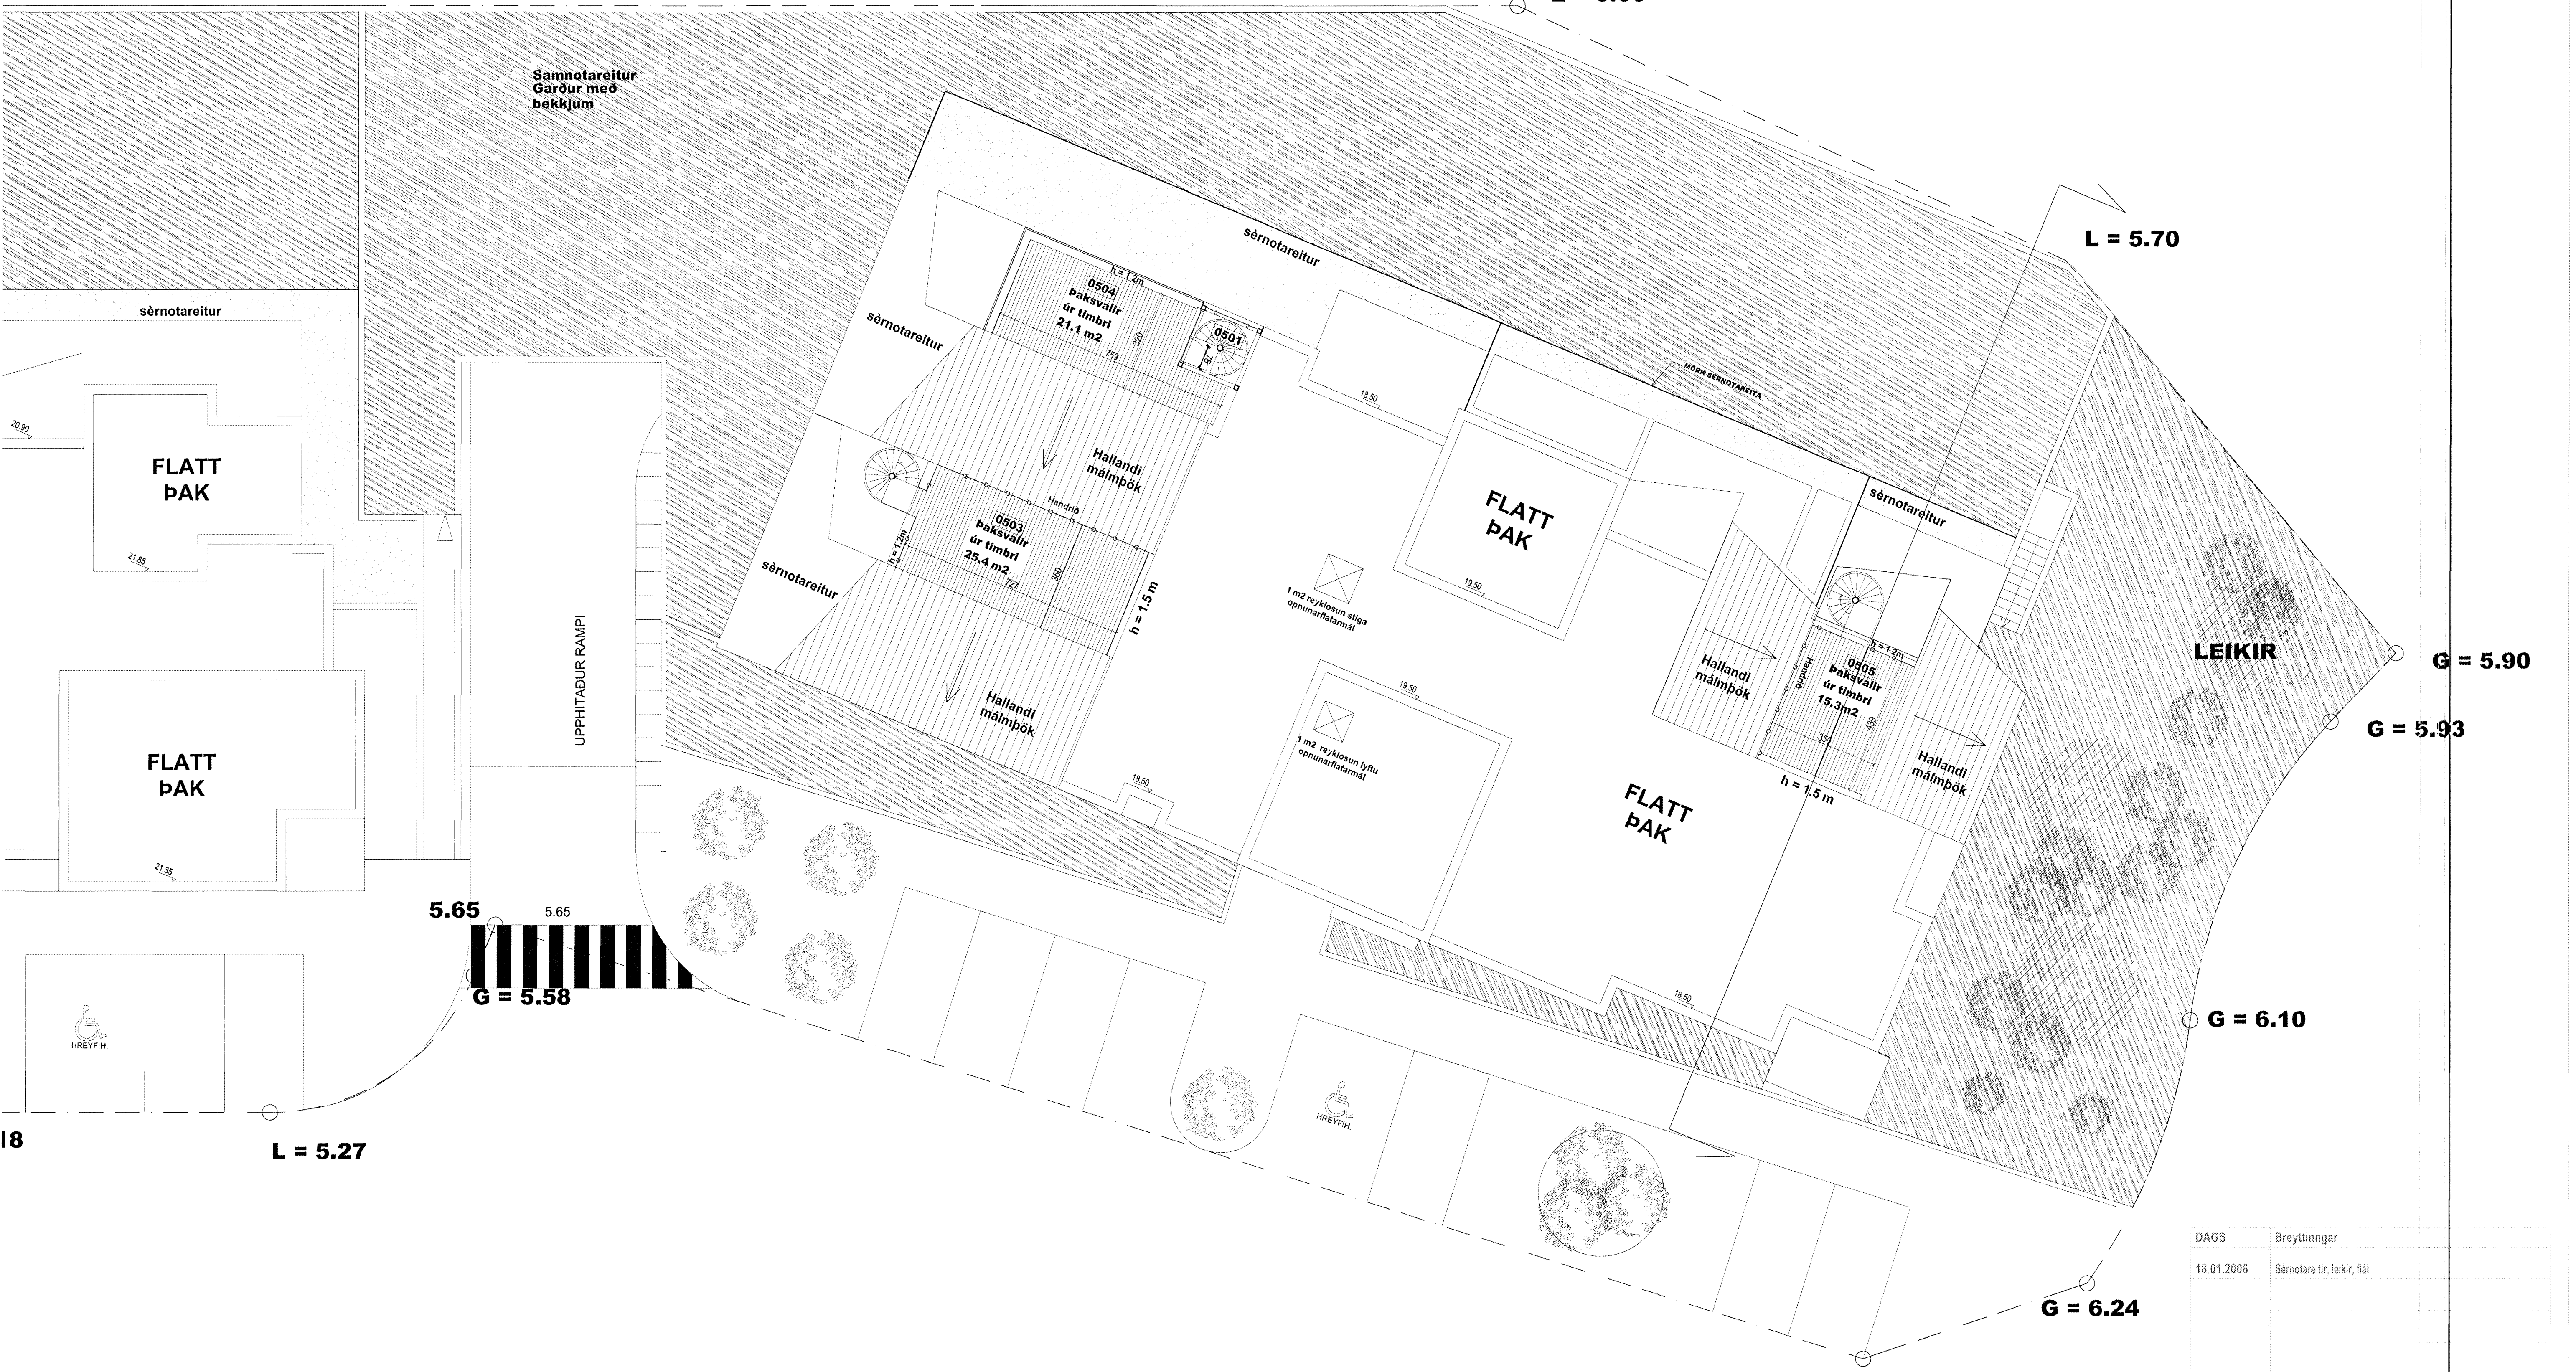

18 L = 5.27

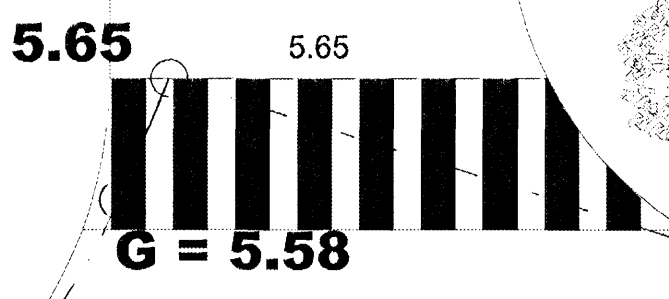

DAGS	Breytingar
18.01.2006	Sérnotareitur, leikir, flái

*Þórárnsson*