


Byggingarfulltrúi
samþykkir erindið.
14 FEB/2006


Bent skal á að samþykki þess verður ekki virk,
því en eftir þingskiptingum og samþykkingu
málar og skráningu hennar hjá Póstháttarstjórnunni.
Byggingarfulltrúi í Hafnarfirði
F.h. Kristján Þórásson

AP

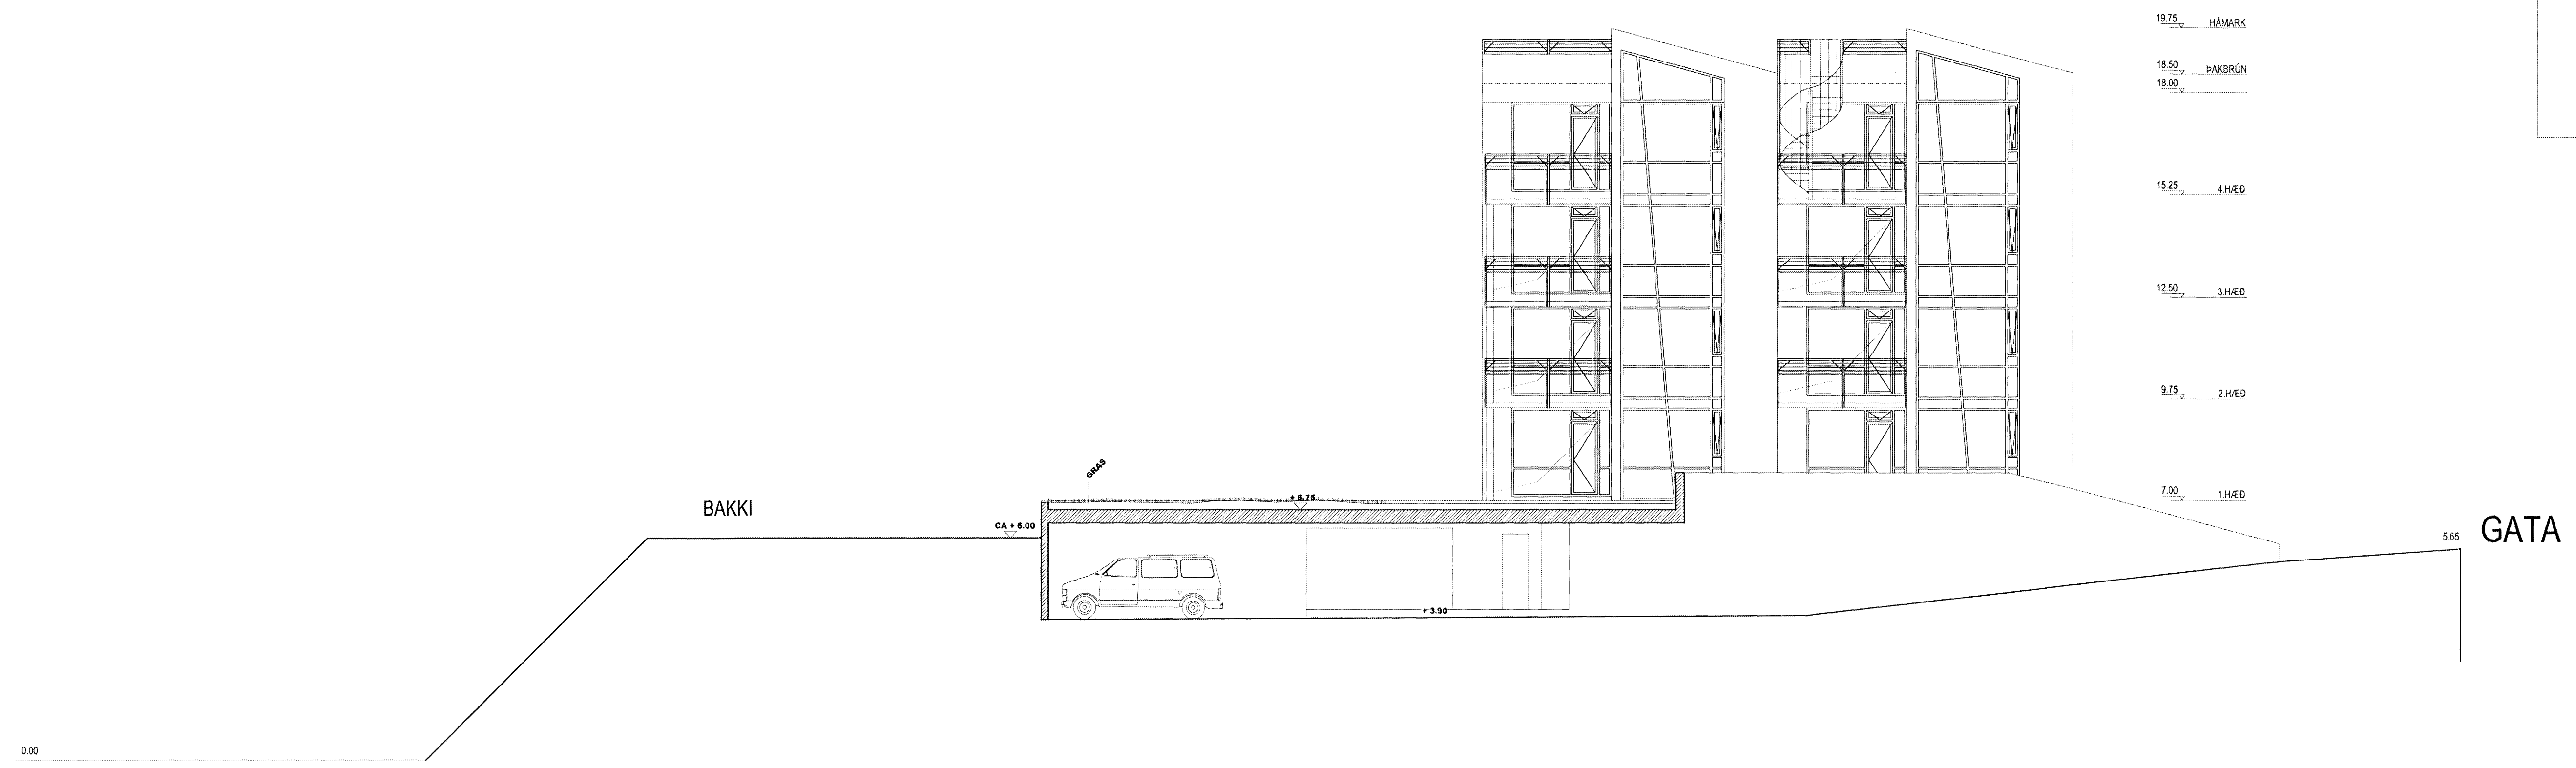


Úr Gildi

SUÐVESTURHLIÐ

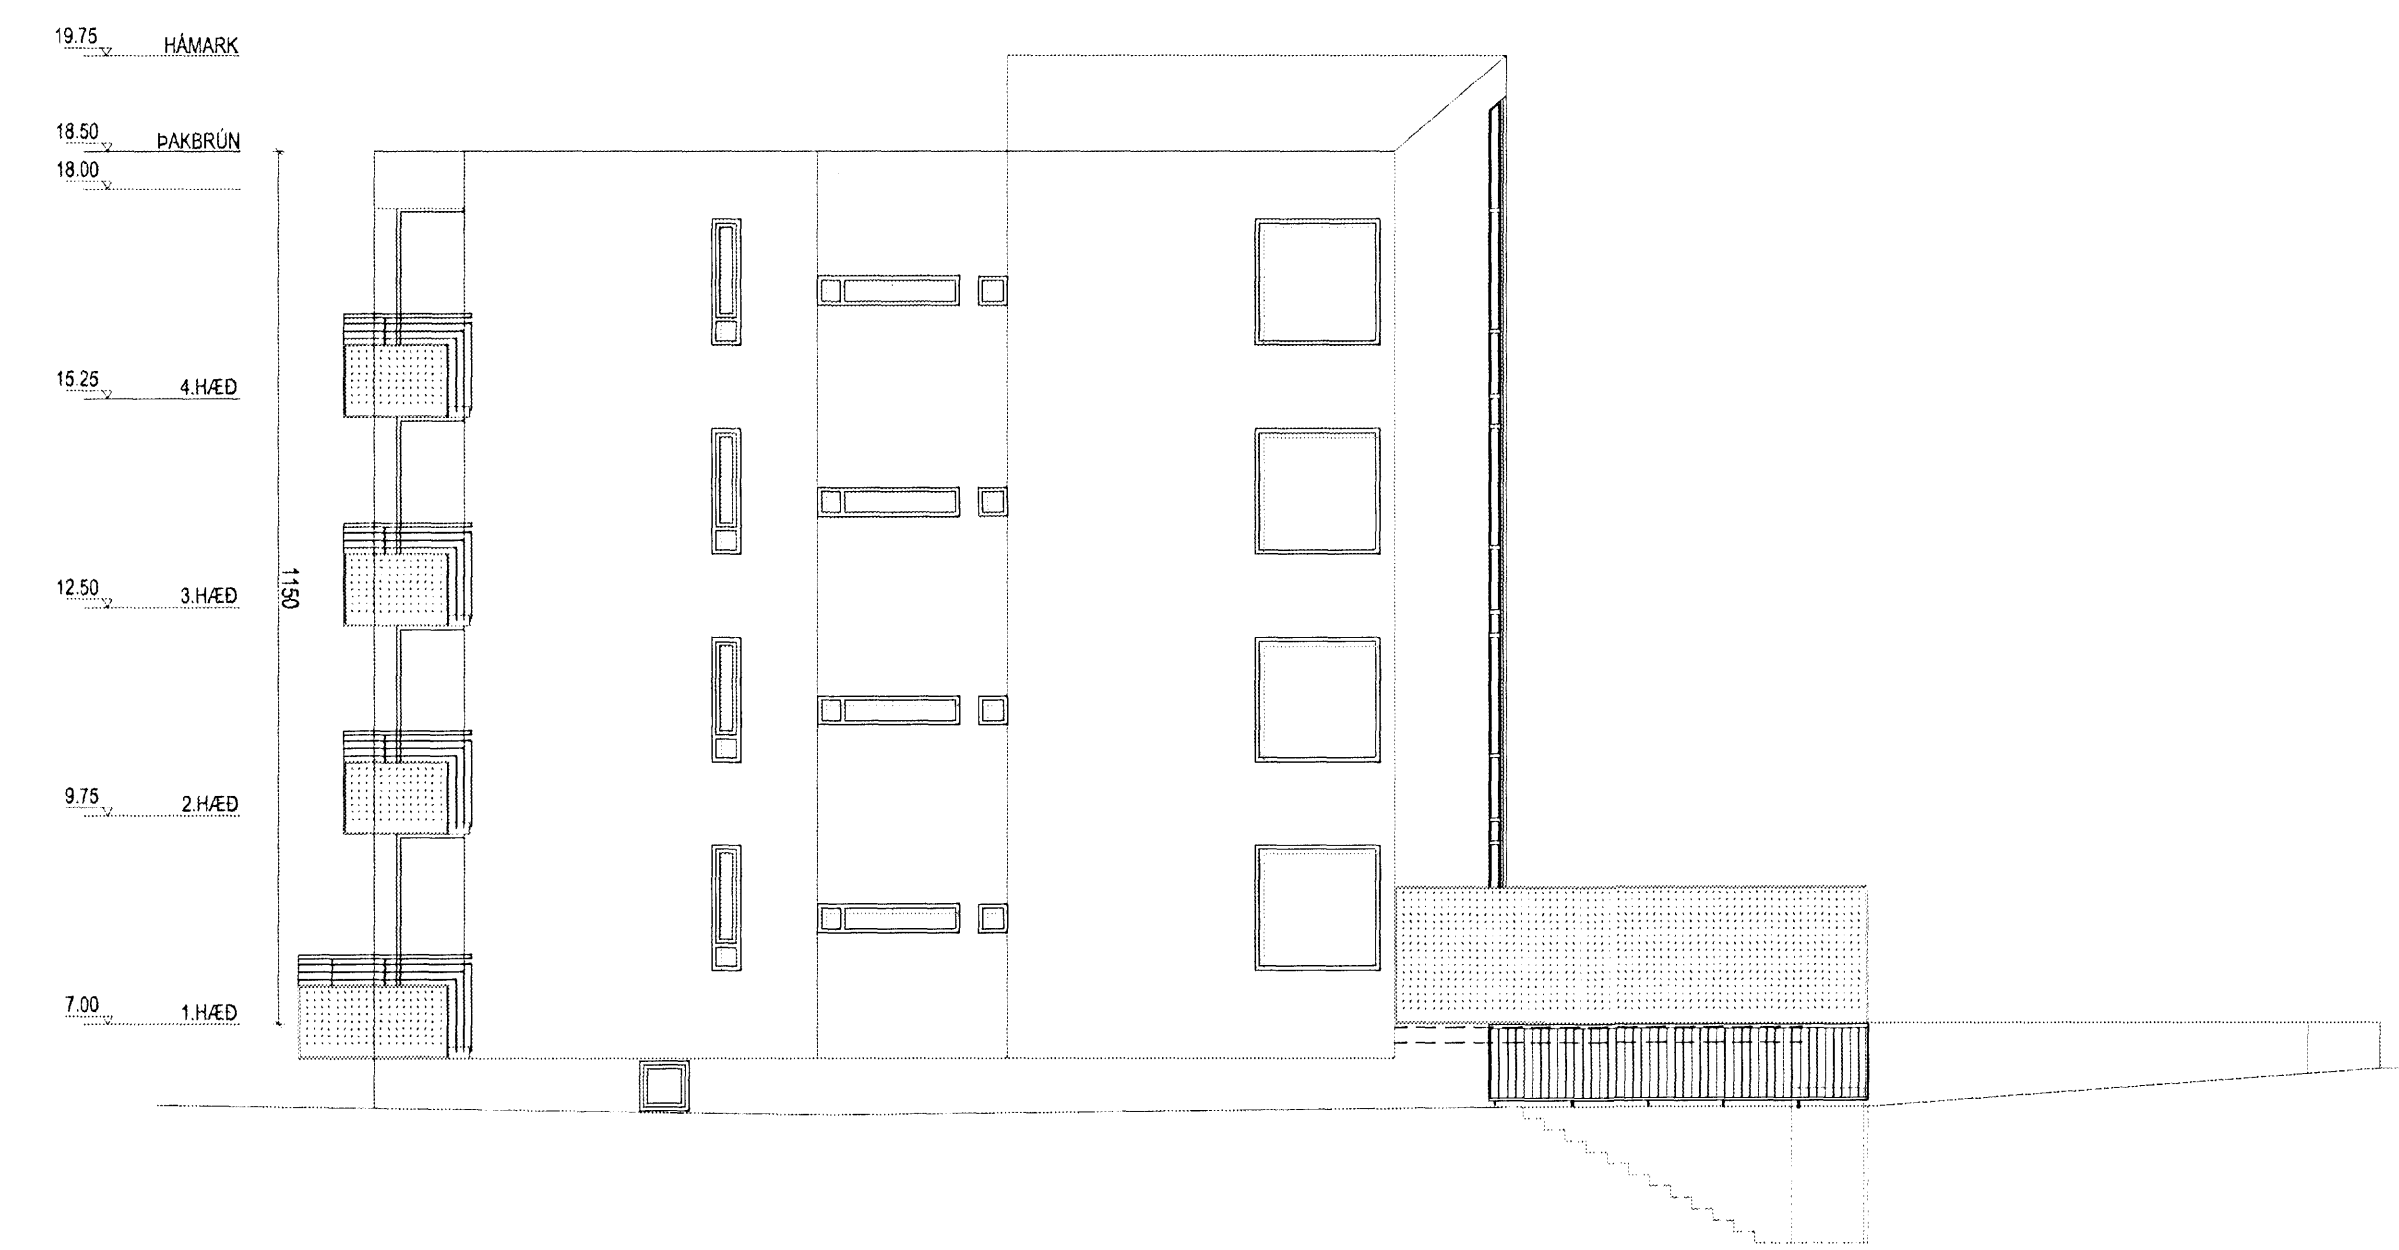

NORÐAUSTURHLIÐ AÐ VESTURGÖTU

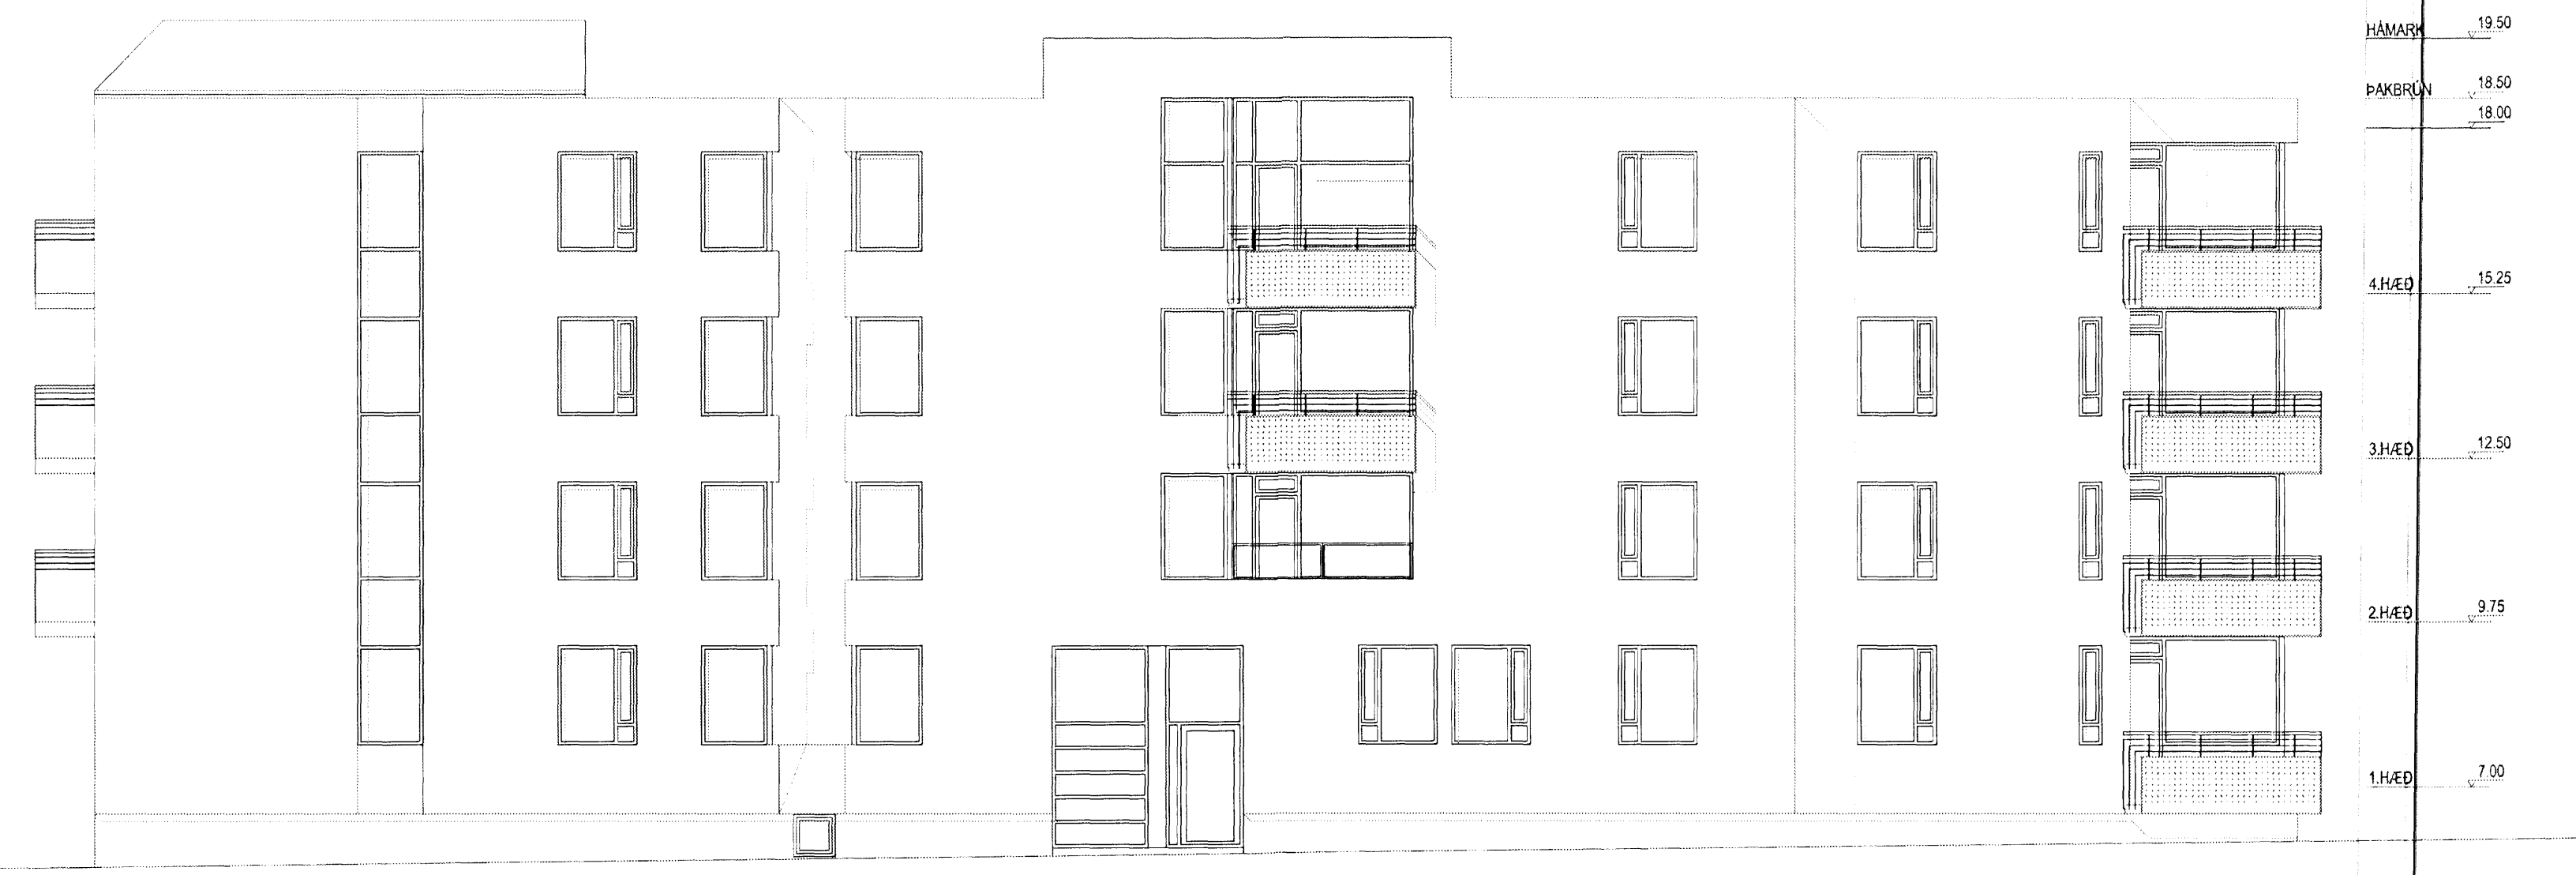

SUÐAUSTURHLIÐ AÐ GÖTU

Björn Ólafsson

DAGS	Breytingar
18.01.2006	Norðaustrumíð að vesturgötu; suðausturhlíð