


Byggingarfulltrúi  
samþykkt erindið.  
14 FEB. 2006  
Bent skal á að samþykkt þessi verður ekki virk,  
þar sem allar þinglýsingar og þessuvarðandi skráning  
innvið og skráningu hefur þú fengið samþykkið.  
Byggingarfulltrúi / Hafnartrúi  
Fh. Kristján Þóráðsson

KP

Úr Gildi

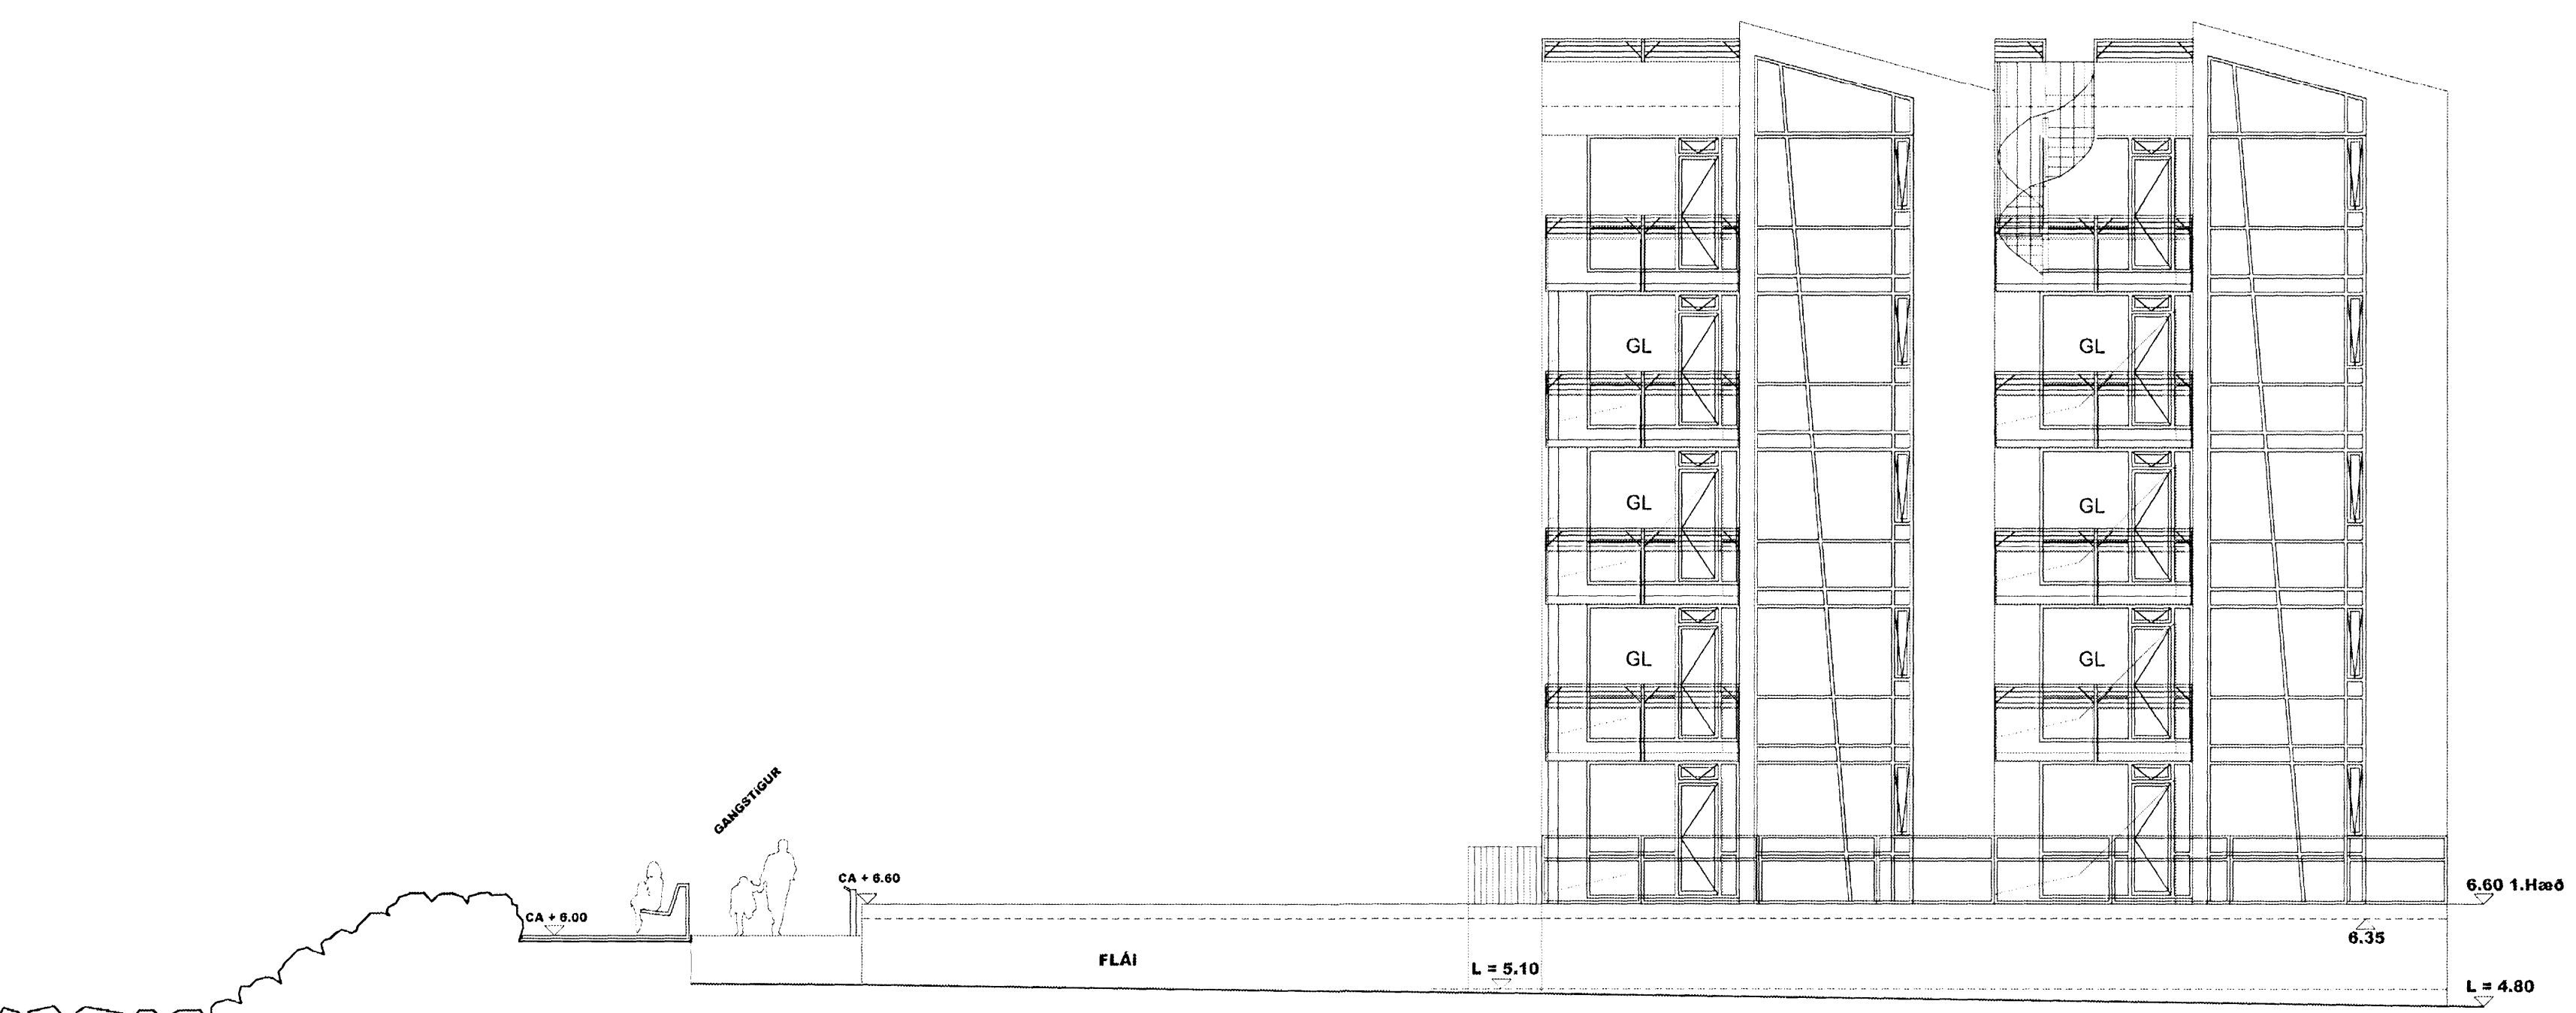

SÚÐVESTURHLIÐ



NORÐAUSTURHLIÐ



DAGS Breytingar  
18.01.2006 Súðvesturhlíð, norðausturhlíð

*BJÖRN OLAFS*

GL : Glerlokum svala

SUÐAUSTURHLIÐ AÐ GÖTU

<b>BJÖRN OLAFS</b> architecte	<b>PG-VERK EHF</b>	<b>NORÐURBAKKI 23 og 25</b>	<b>BYGGINGARLEYFI</b>
<b>N°25 ÚTLIT SNÍÐ 2</b>			
BJÖRN OLAFS Arkitekt 21, rue Montorgueil - 75001 Paris - France Sími : 00.33.1.5534.7334 - Fax : 00.33.1.4233.9795 - Netfang : olafs@club-internet.fr		<b>DAGS: 28.11.2005</b>	<b>MKV: 1:100</b>