
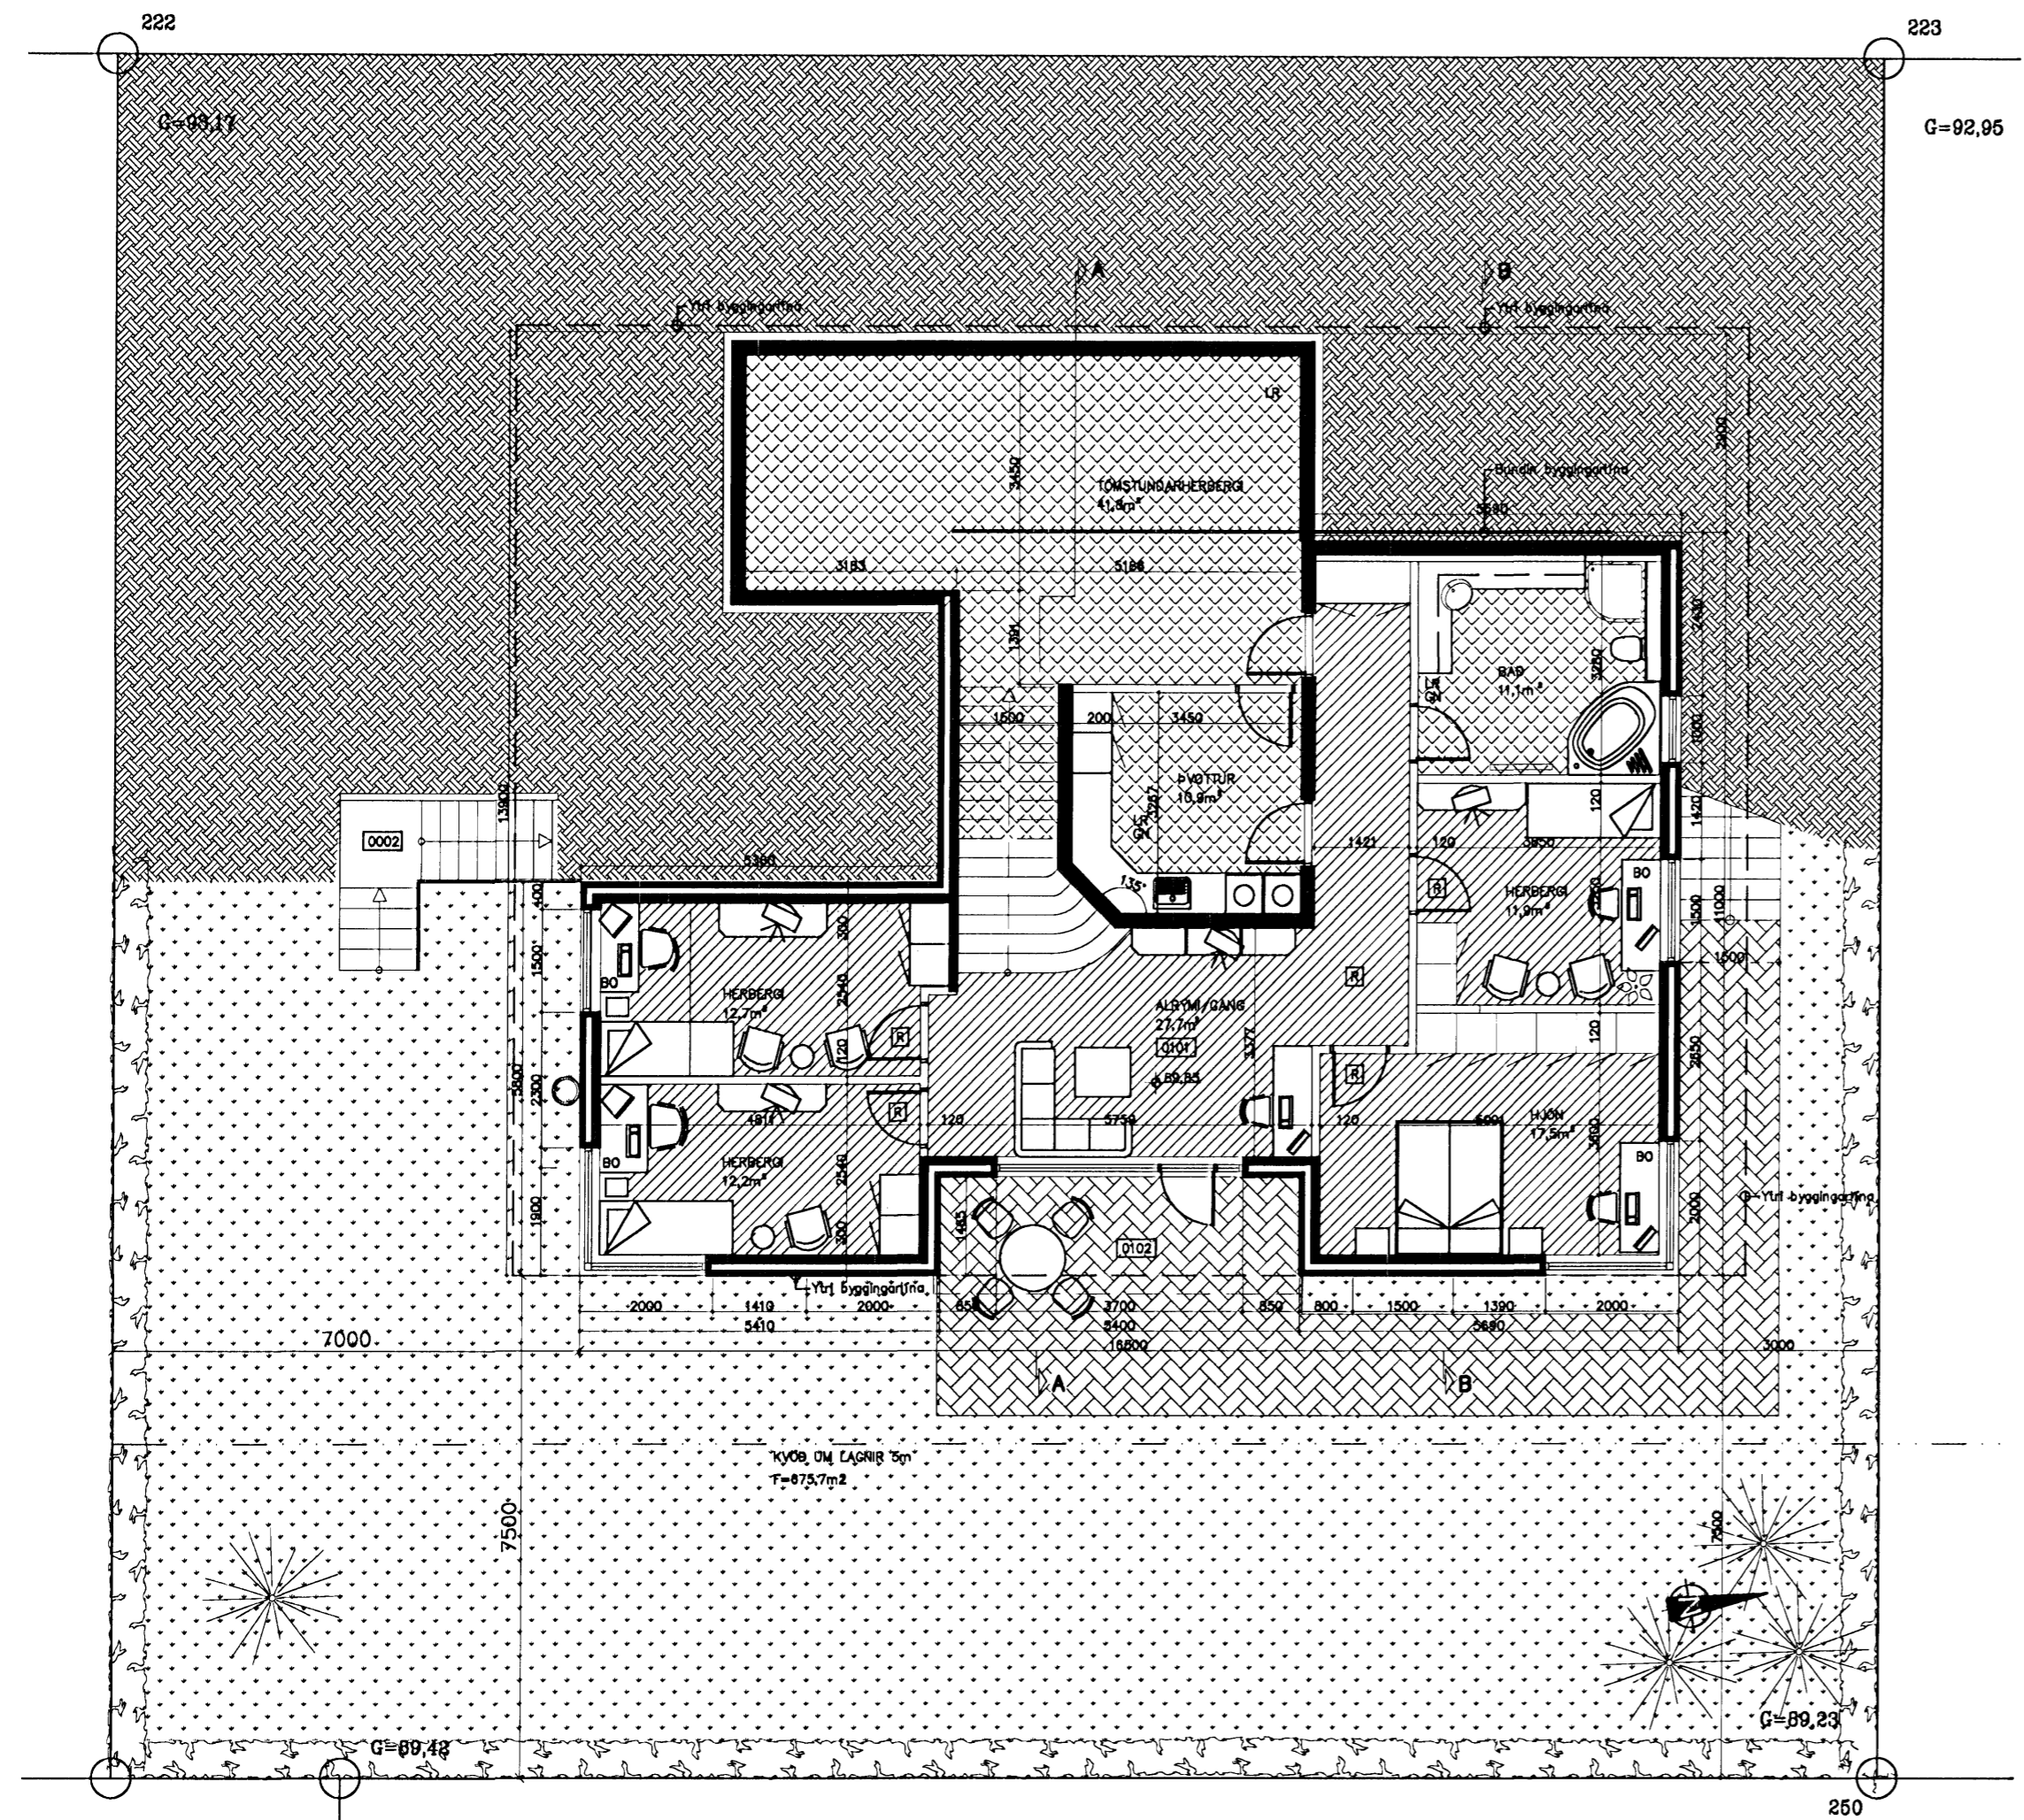


Samþykkt þann  
 12 MAR 2008  
 Byggingaálfurinn í Hafnarfirði  
 F.h. Jón Sigurðsson

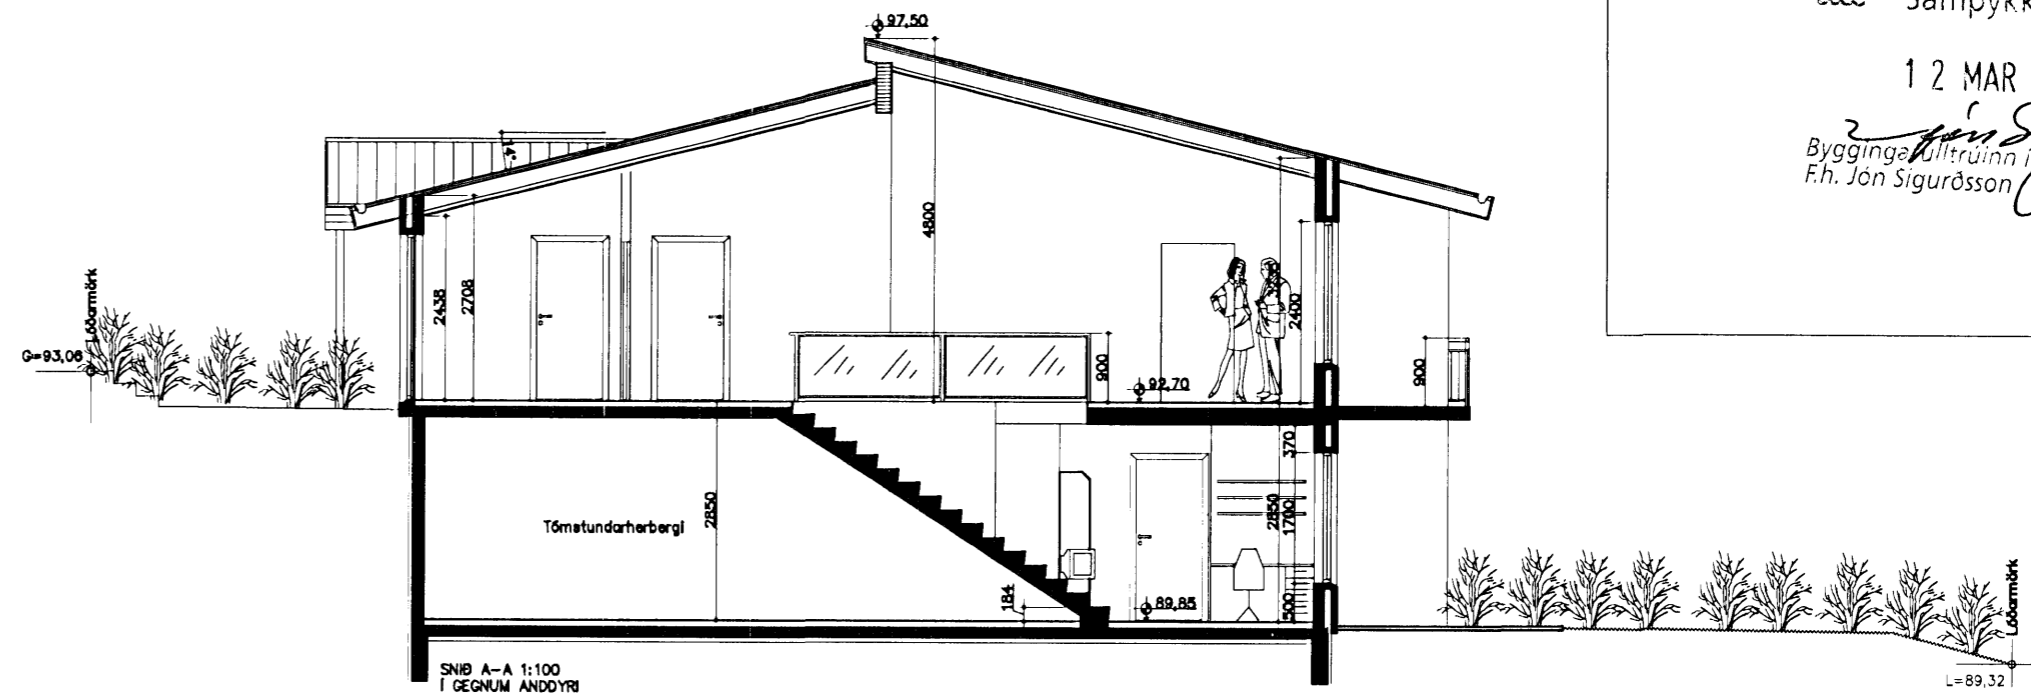

3\* = Breytt innraskipulag, þvottahús fært og Tóstundarrými bætt við.  
 2\* = gólfplata fjarlægðu úr þuppfylltu lagnarými.  
 1\* = sökklár á suðvesturhlíb hækkaðir, þuppfyllt lagnarými myndast.

<b>Onyx ehf</b>			Brynjar Danielsson Byggingafr. Skjólslólum 9 201 Kópavogi Sími. 861 5655 Fax. 587 2610 Netfang. onyx@simnet.is	
nr.	Breyting.	af dags	VERKEFNI	DAGS.
1	1*	BD 23.02.07	<b>BREKKUÁS 27 HF</b>	Nóv 06
2	2*	BD 08.03.07	TEIKNING. <b>Grunnmynd neðri hæð Sneiðing A-A</b>	TEIKNAD AF. <b>BRYNJAR</b>
3	3*	BD 27.03.08		TEIKN nr. <b>A001</b>
4				
5			YFIRFARIN OG SAMÞYKKT.	Kt. 09.04.67-5229
7			MÆLIKVARÐI. 1:100	
8			Öll mál á teikningunni eru í mm.	