


Byggingafróðingur
 Atsamt hann
 06 SEP 2005

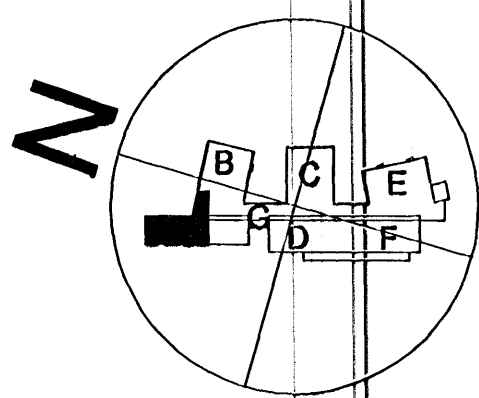

A 13.12.2005 - Fikra udfærslu, kátt, pólsetur og grótt
 sk. 1000 1000

á stofunni arkitektar
 Bergláfarsæð 10. Flv. Sími 551 1499. Stofna@stofunni.is

Finnur Björnsson, arkitekt FAJ KT: 180948-3069

Hilmar Þór Björnsson, arkitekt FAJ KT: 280845-3109

Sigríður Ólafsdóttir, arkitekt FAJ KT: 071070-5069

DREKAVELLIR 9
 HRAUNVALLASKÓLI - 1. ÁFANGI

Sérsköpun - 50 Hútar - GRUNNMYND 2. HEBAR
 KOSTNAÐ 150
 VORUÐ 05-01

REKINGAR 31.05.2004
 05-01

AVG2-001