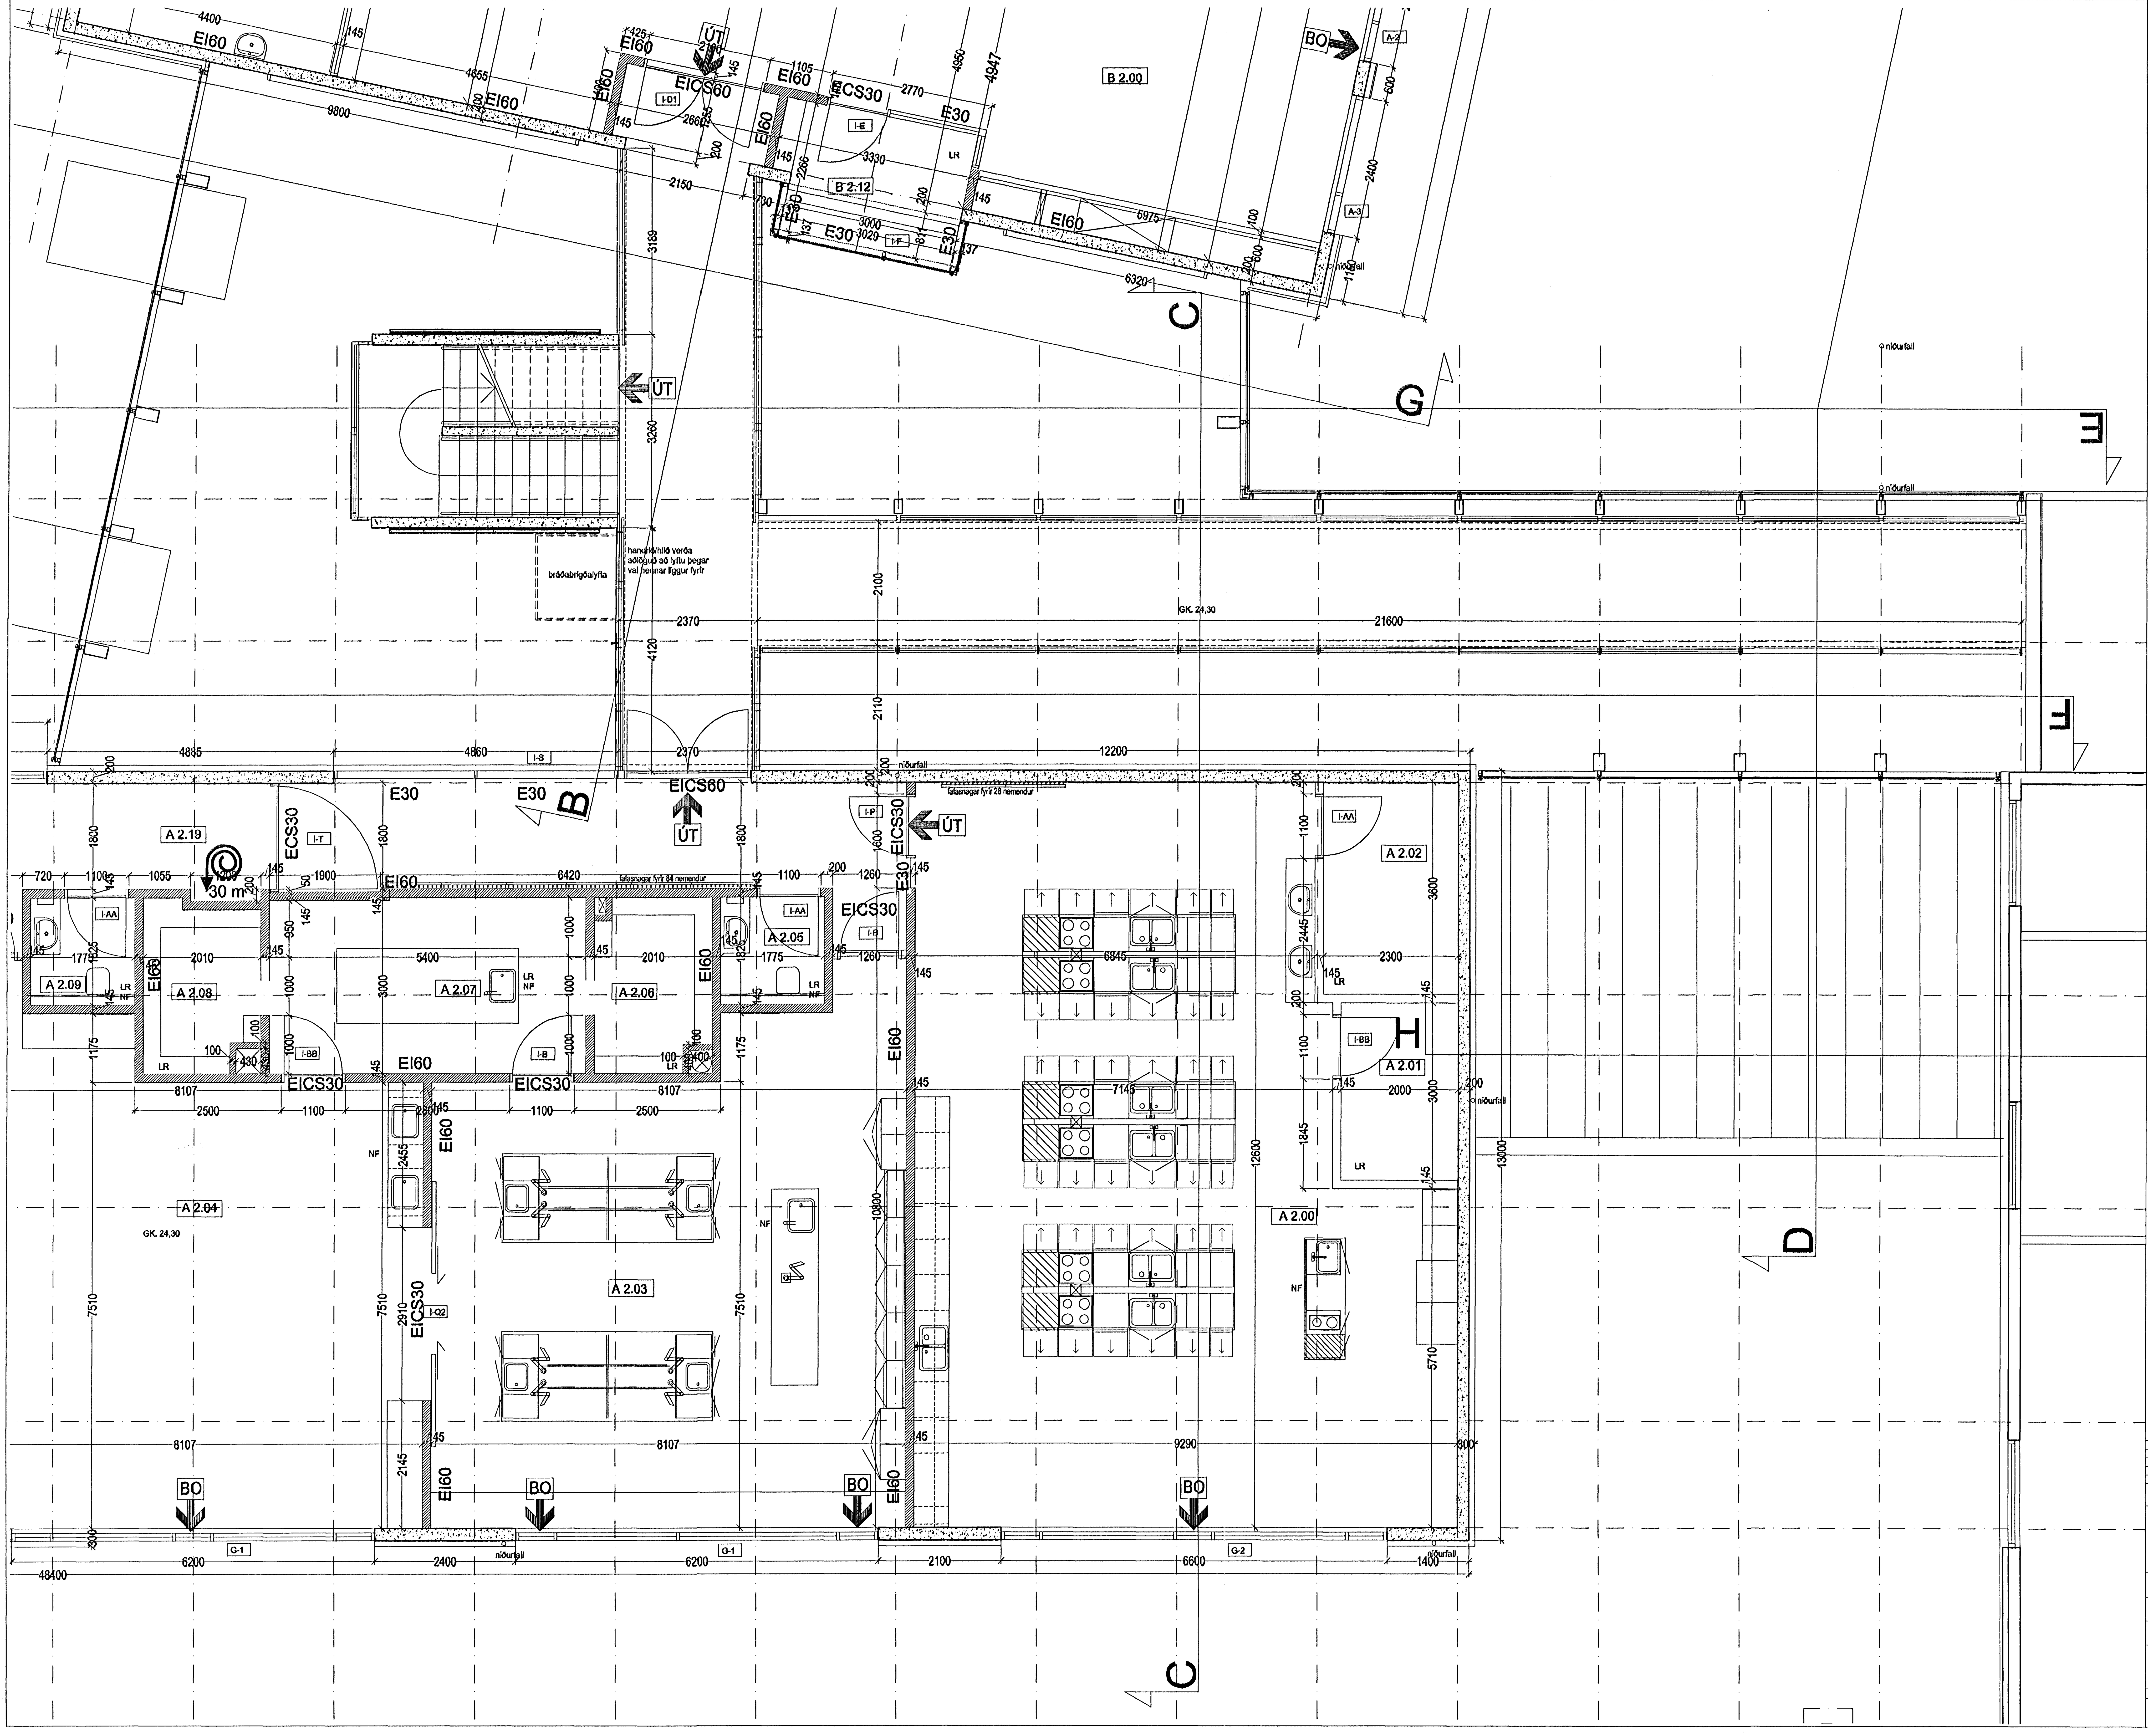

Byggingafulltrúi Hafnarfjarðar
Afgreitt bann
06 SEPT. 2005

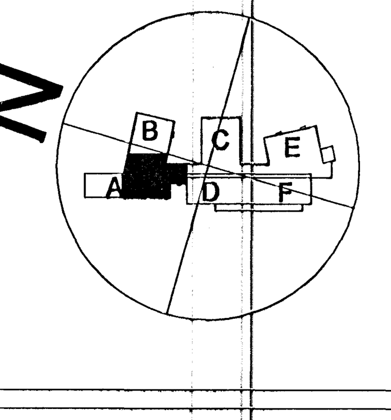

BR.	DAGS.	BREYTING	REIKN.	TEIKN.
A	13.12.2005	Teikning yfirfarin; texti, málsetning og annað		

á stofunni arkitektar
Bergstaðastræti 10. Rvk. Sími 551 1460. Stofan@stofunni.is

Finnur Björgvinsson, arkitekt FAÍ — KT: 180946-3069
Hilmar Þór Björnsson, arkitekt FAÍ — KT: 280845-3109
Sigríður Ólafsdóttir, arkitekt FAÍ — KT: 071070-5069

DREKAVELLIR 9
HRAUNVALLASKÓLI - 1. ÁFANGI
Sérteikning - 50 Hlutar - GRUNNMYND 2. HÆÐAR

HANNAÐ/TEIKN. SÓ
ATH.
SAMÞYKKT
KT. 660589-1399
KVARÐI 1:50
REYKJAVÍK: 31.05.2004
VERKNR. 05-01
TEIKN. NR. A-VG2-002
BR. A