


SNID F:F

Byggingufulltrúg
Alvarth bann
08 SEPT. 2005

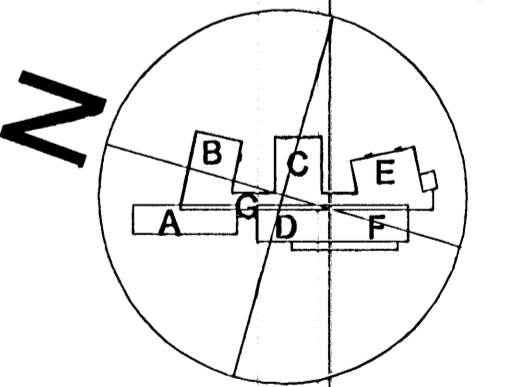

Þ. 13.12.2005 - Tönnuþingarmáttal og samþ.
A. 28.11.2005 - Tönnuþingarmáttal og samþ.
M. ÖRSK. BRESTI 1100

á stofunni arkitektar
Bergstaðastræti 10. Rvk. Sími 651 1460. Stofunni@stofunni.is

Finmur Björgvinsson, arkitekt FAJ KT: 180948-3069

Hilmur Þór Björnsson, arkitekt FAJ KT: 280845-3109

Sigríður Ólafsdóttir, arkitekt FAJ KT: 071070-5069

DREKAVELLIR 9
FRÁUNVALLASKÚLI 1. AFANGI
SNID C-G
MÁNAÐ/ÁR: 10/2005
A.Þ.
SÁÐ/MÓT
KT: 600589-1399

05-01 A-VS-005 B