

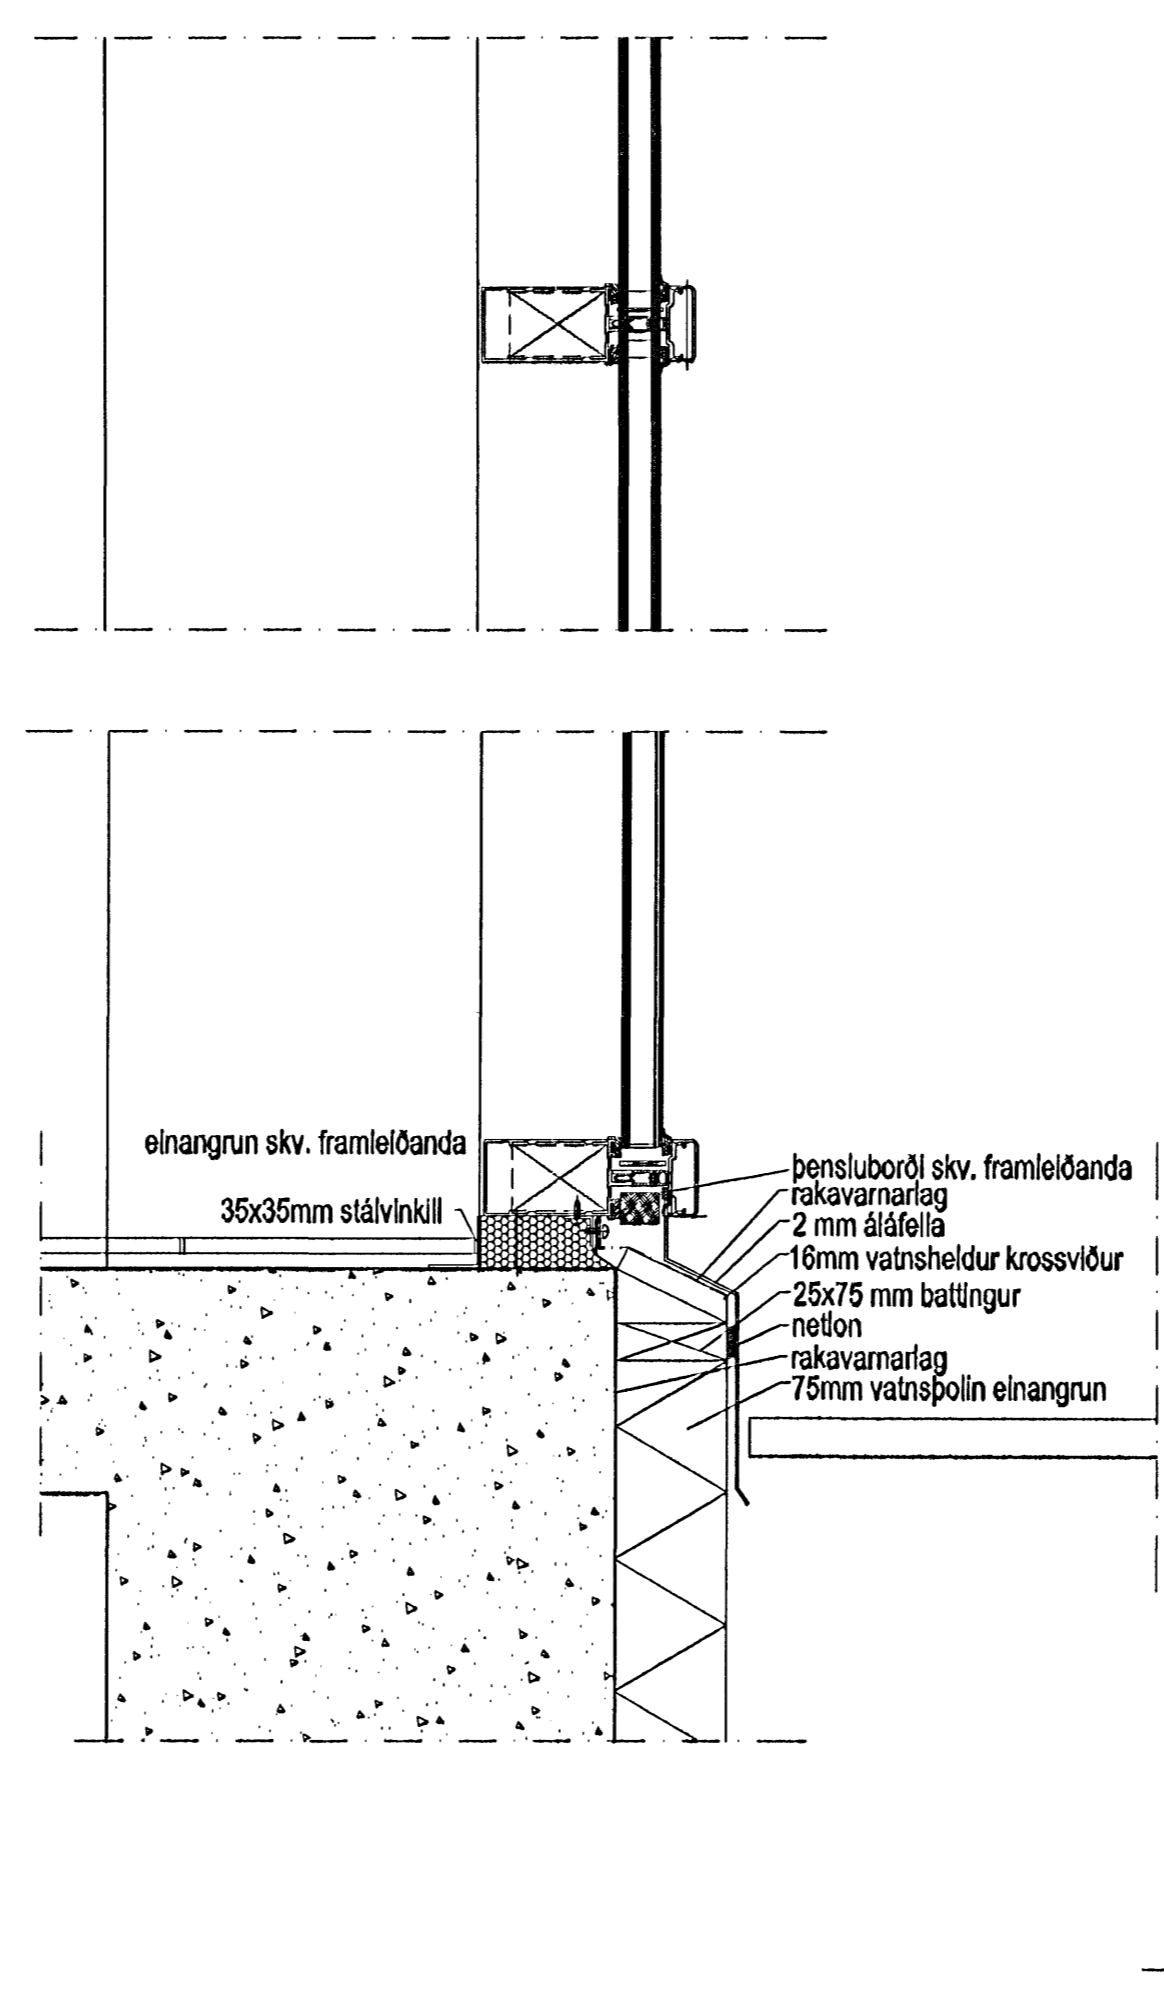



FRÁGANGUR VIÐ GLERVEGG OG ÞAK AÐALANDDYRIS

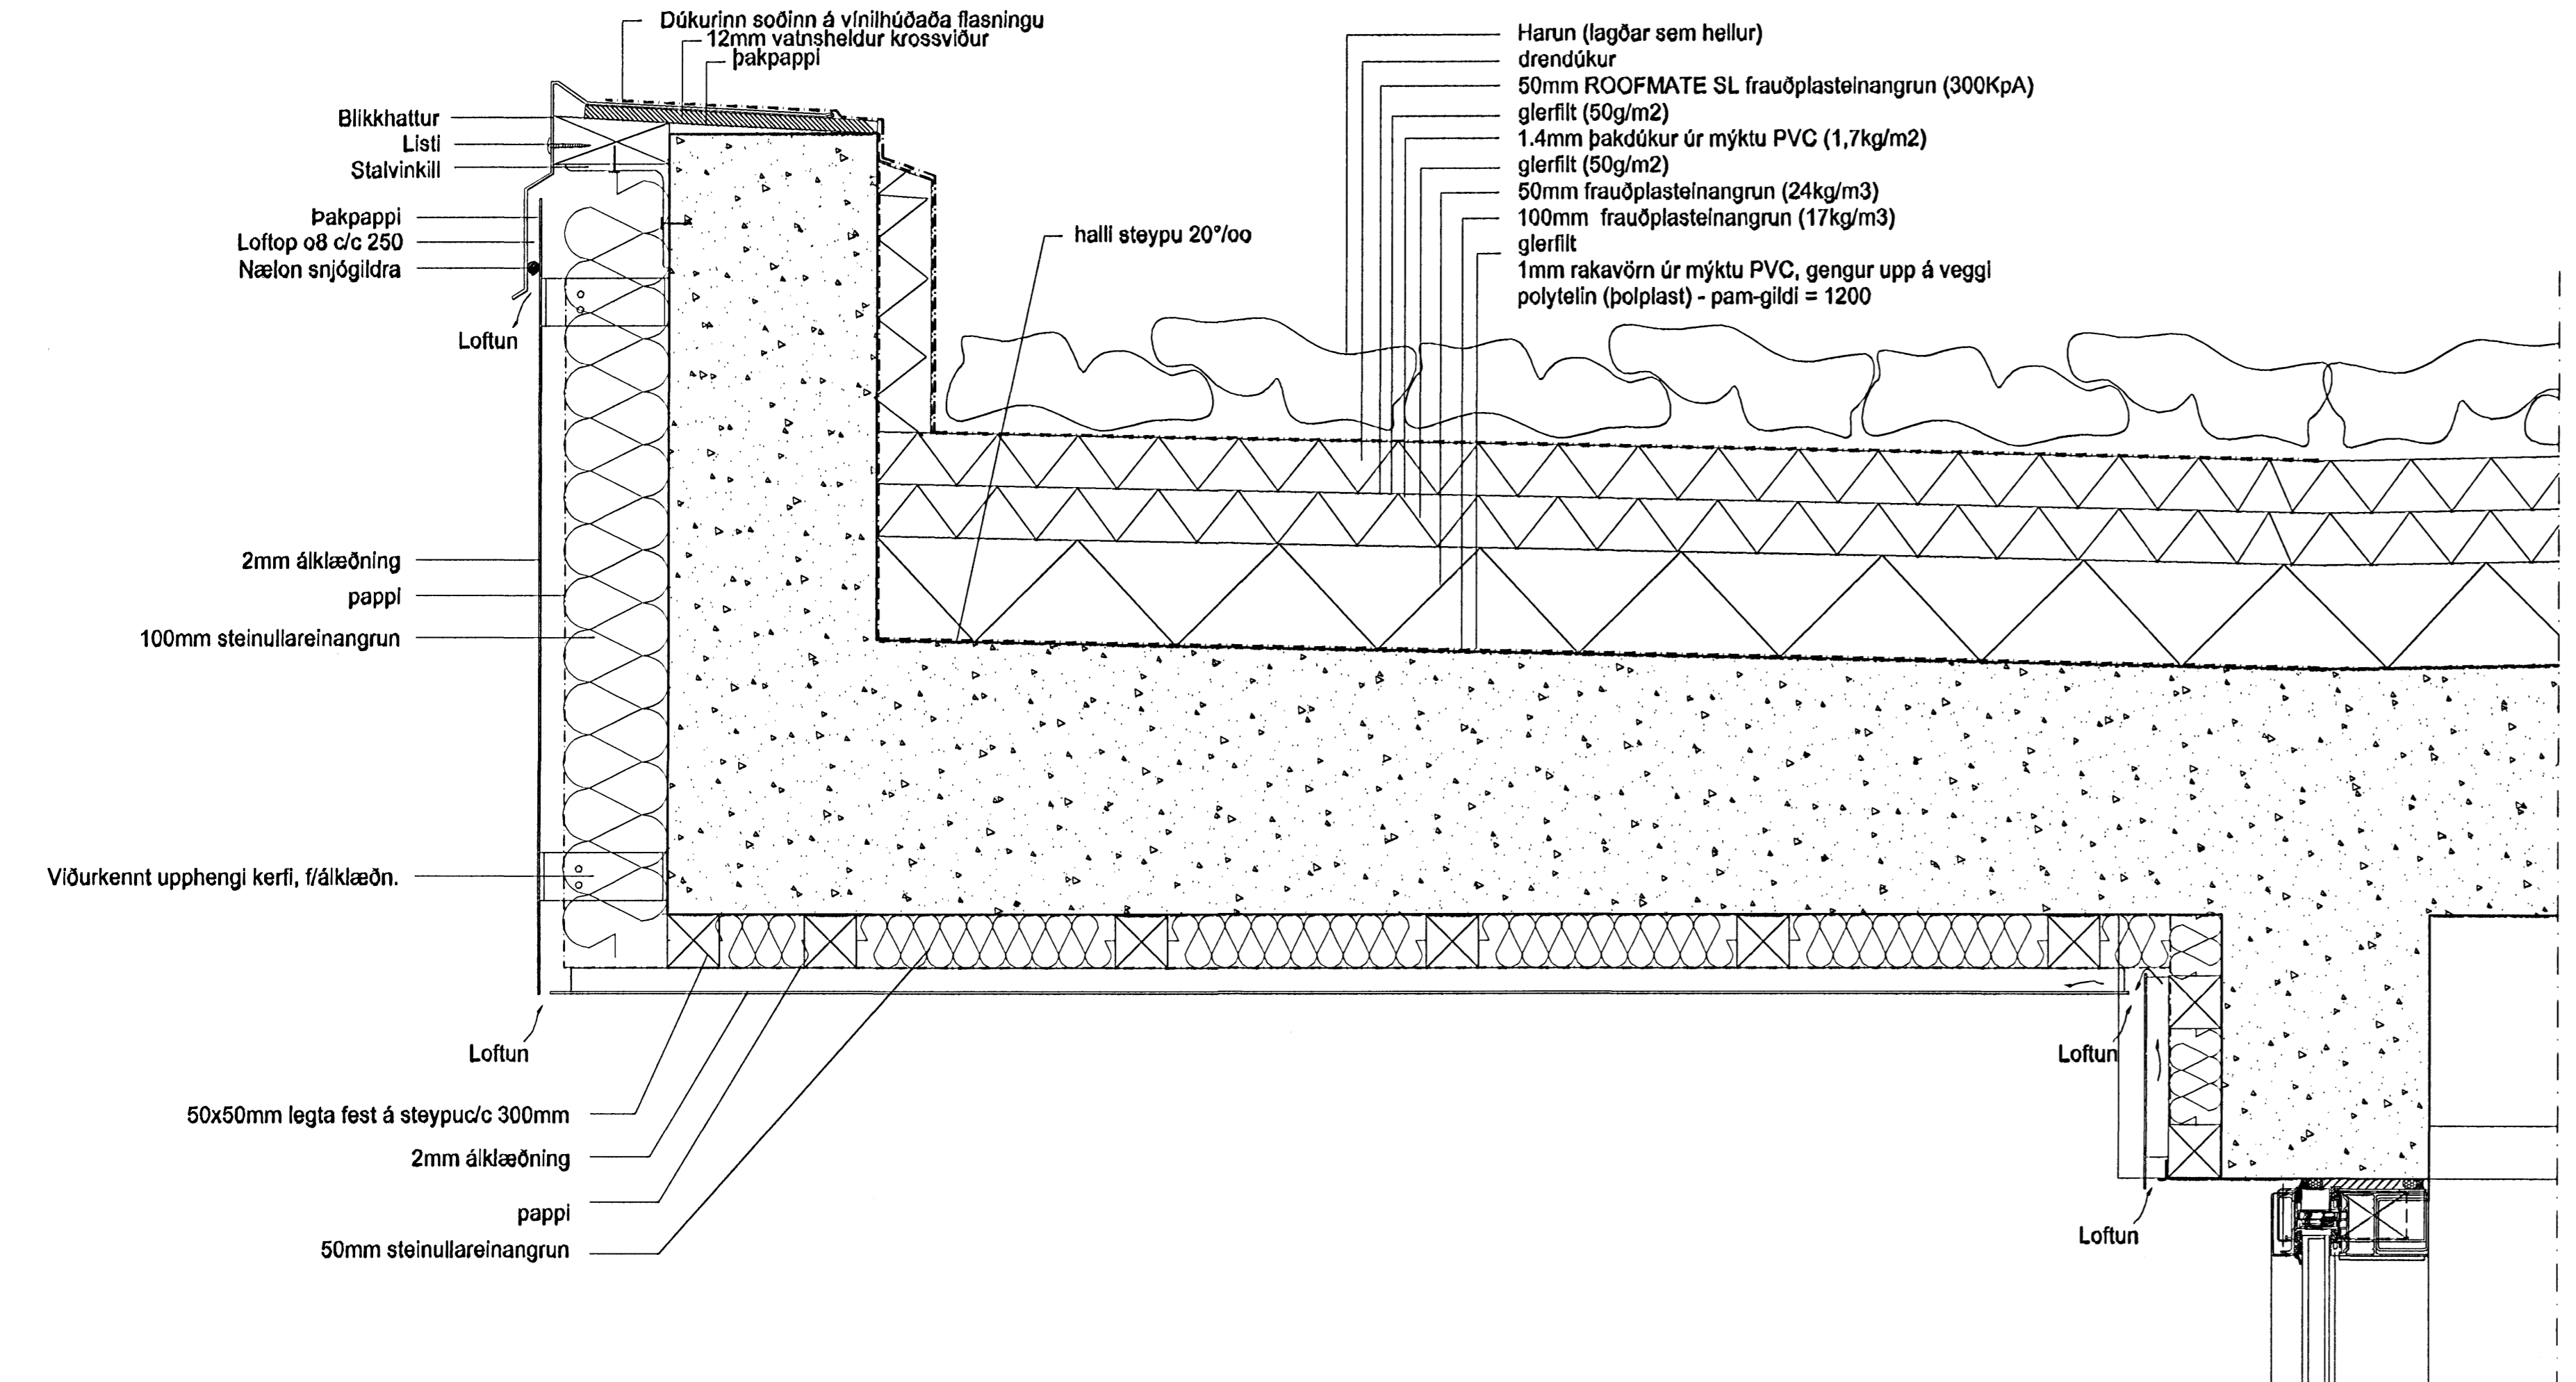

FRÁGANGUR VIÐ GLERVEGG OG ÞAK GANGS

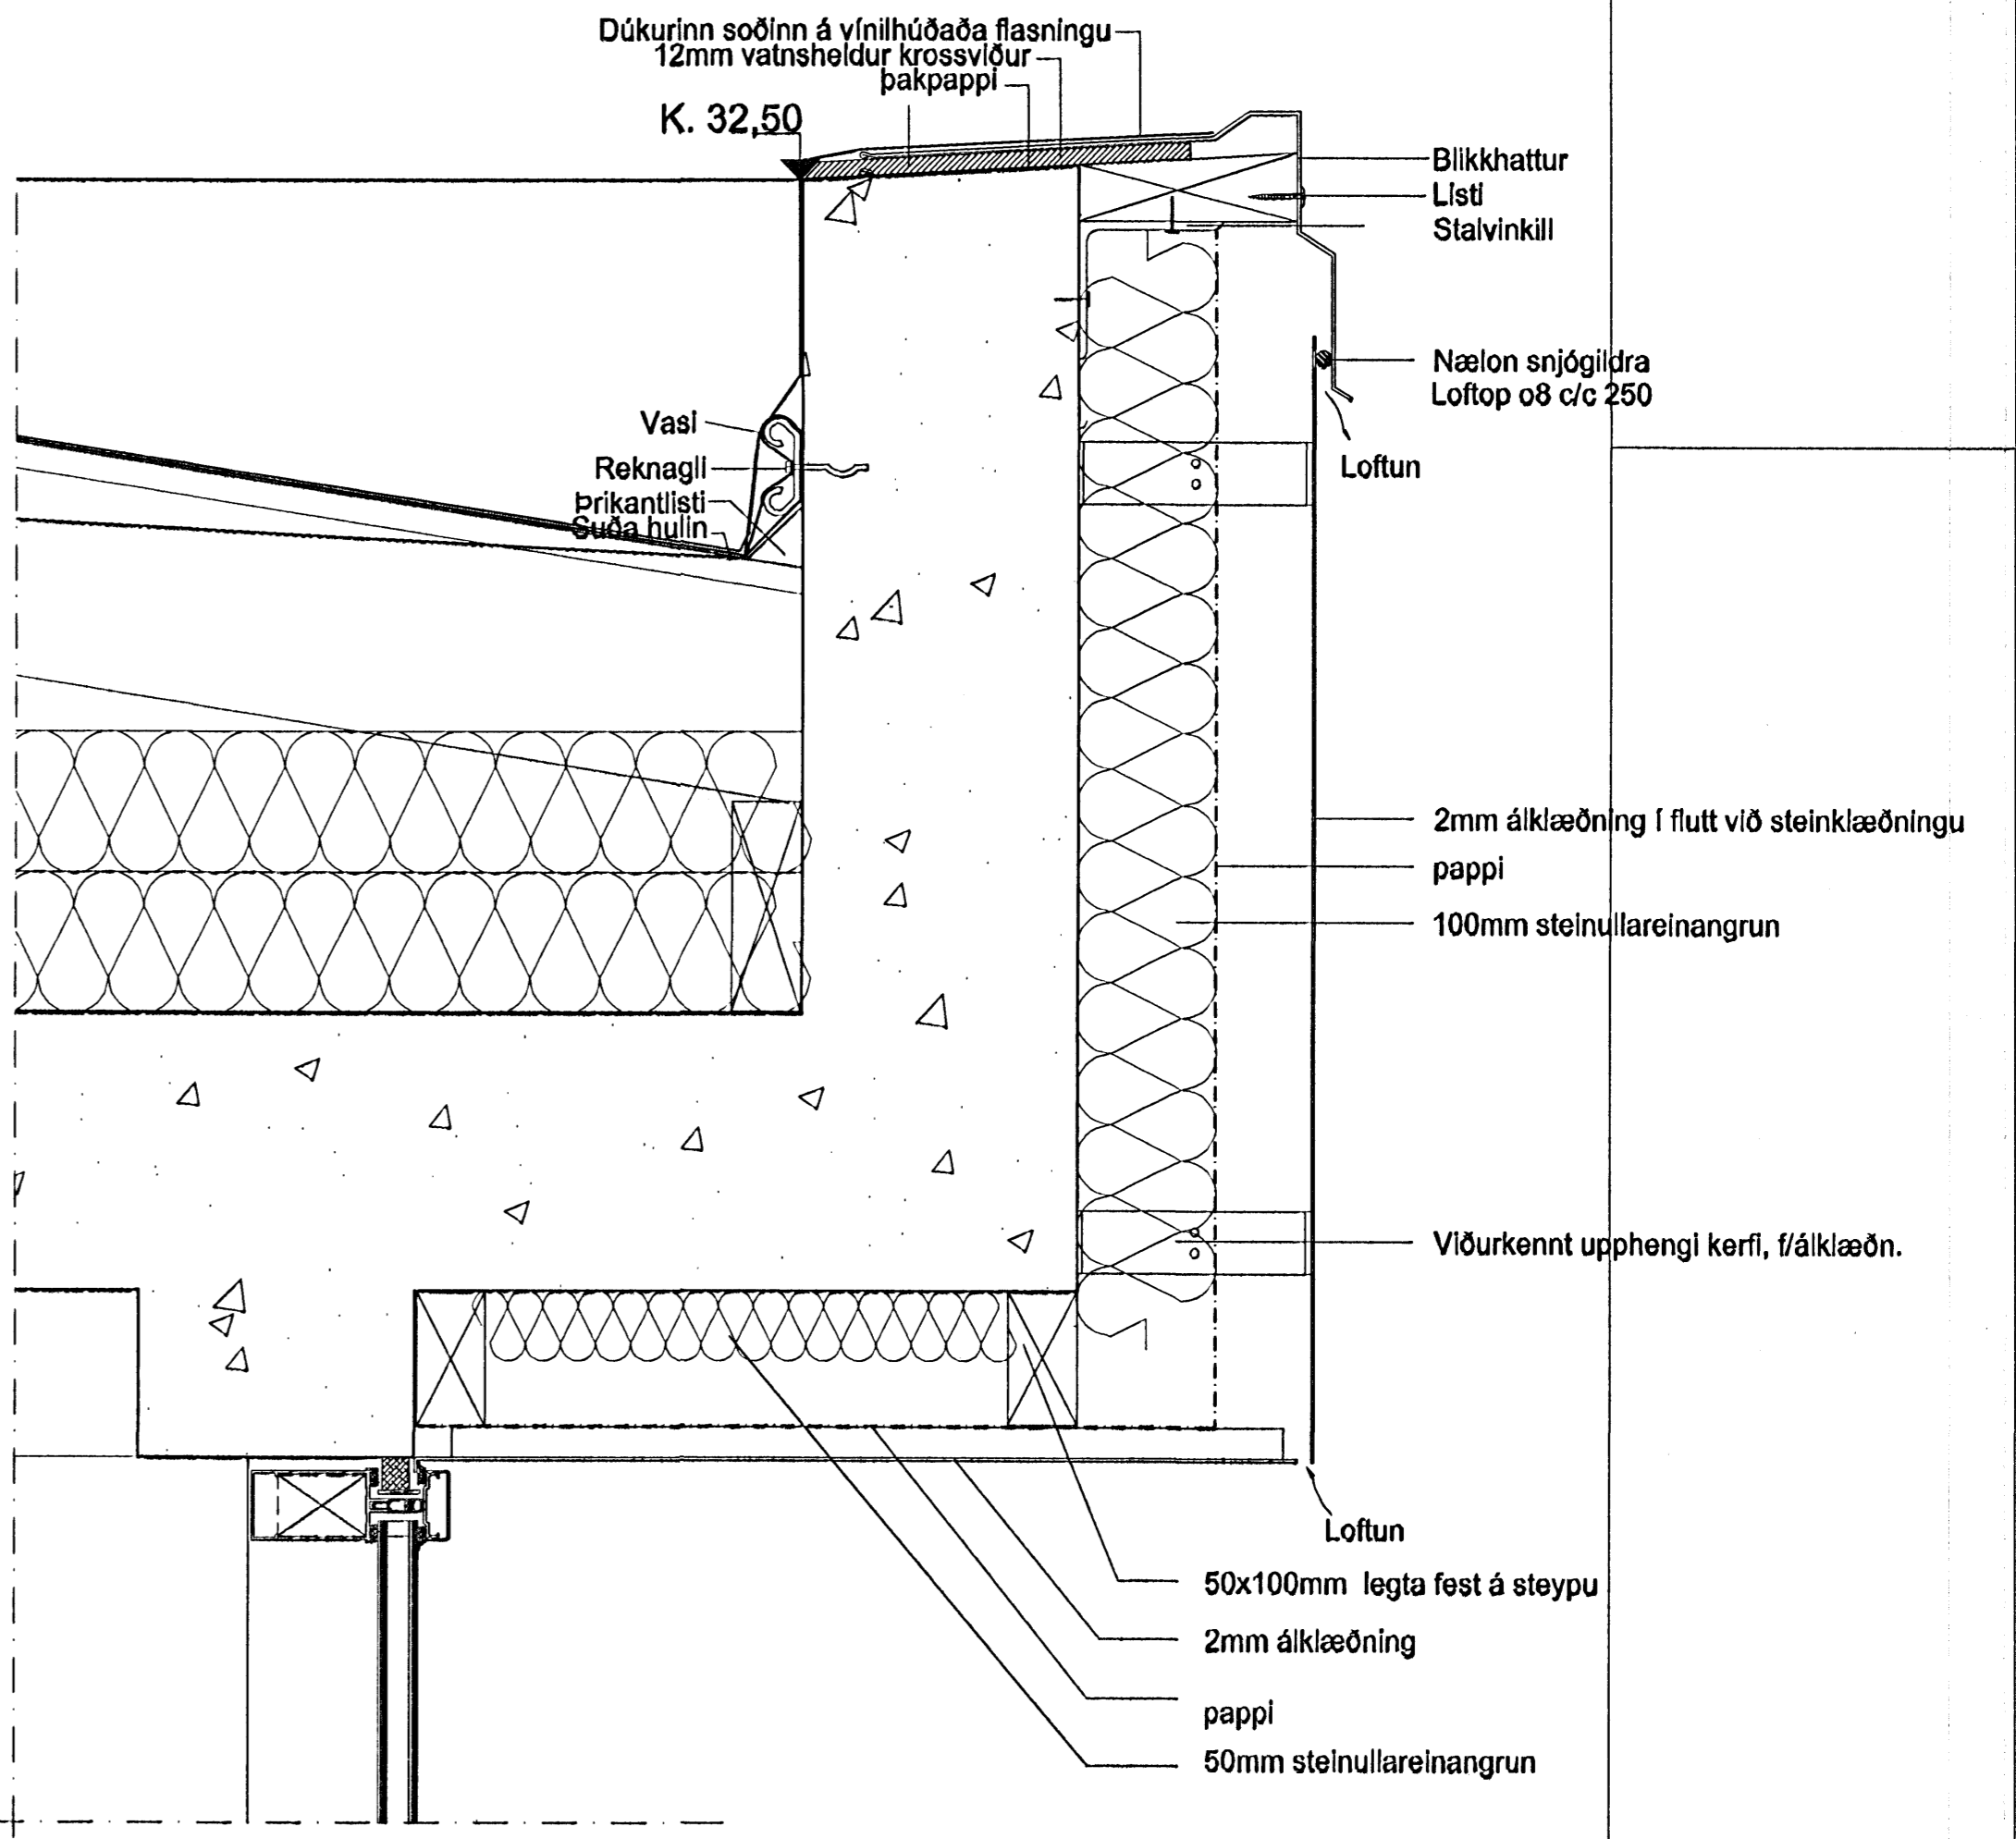


FRÁGANGUR VIÐ ÞAK AÐALANDDYRIS / SKYGGNI

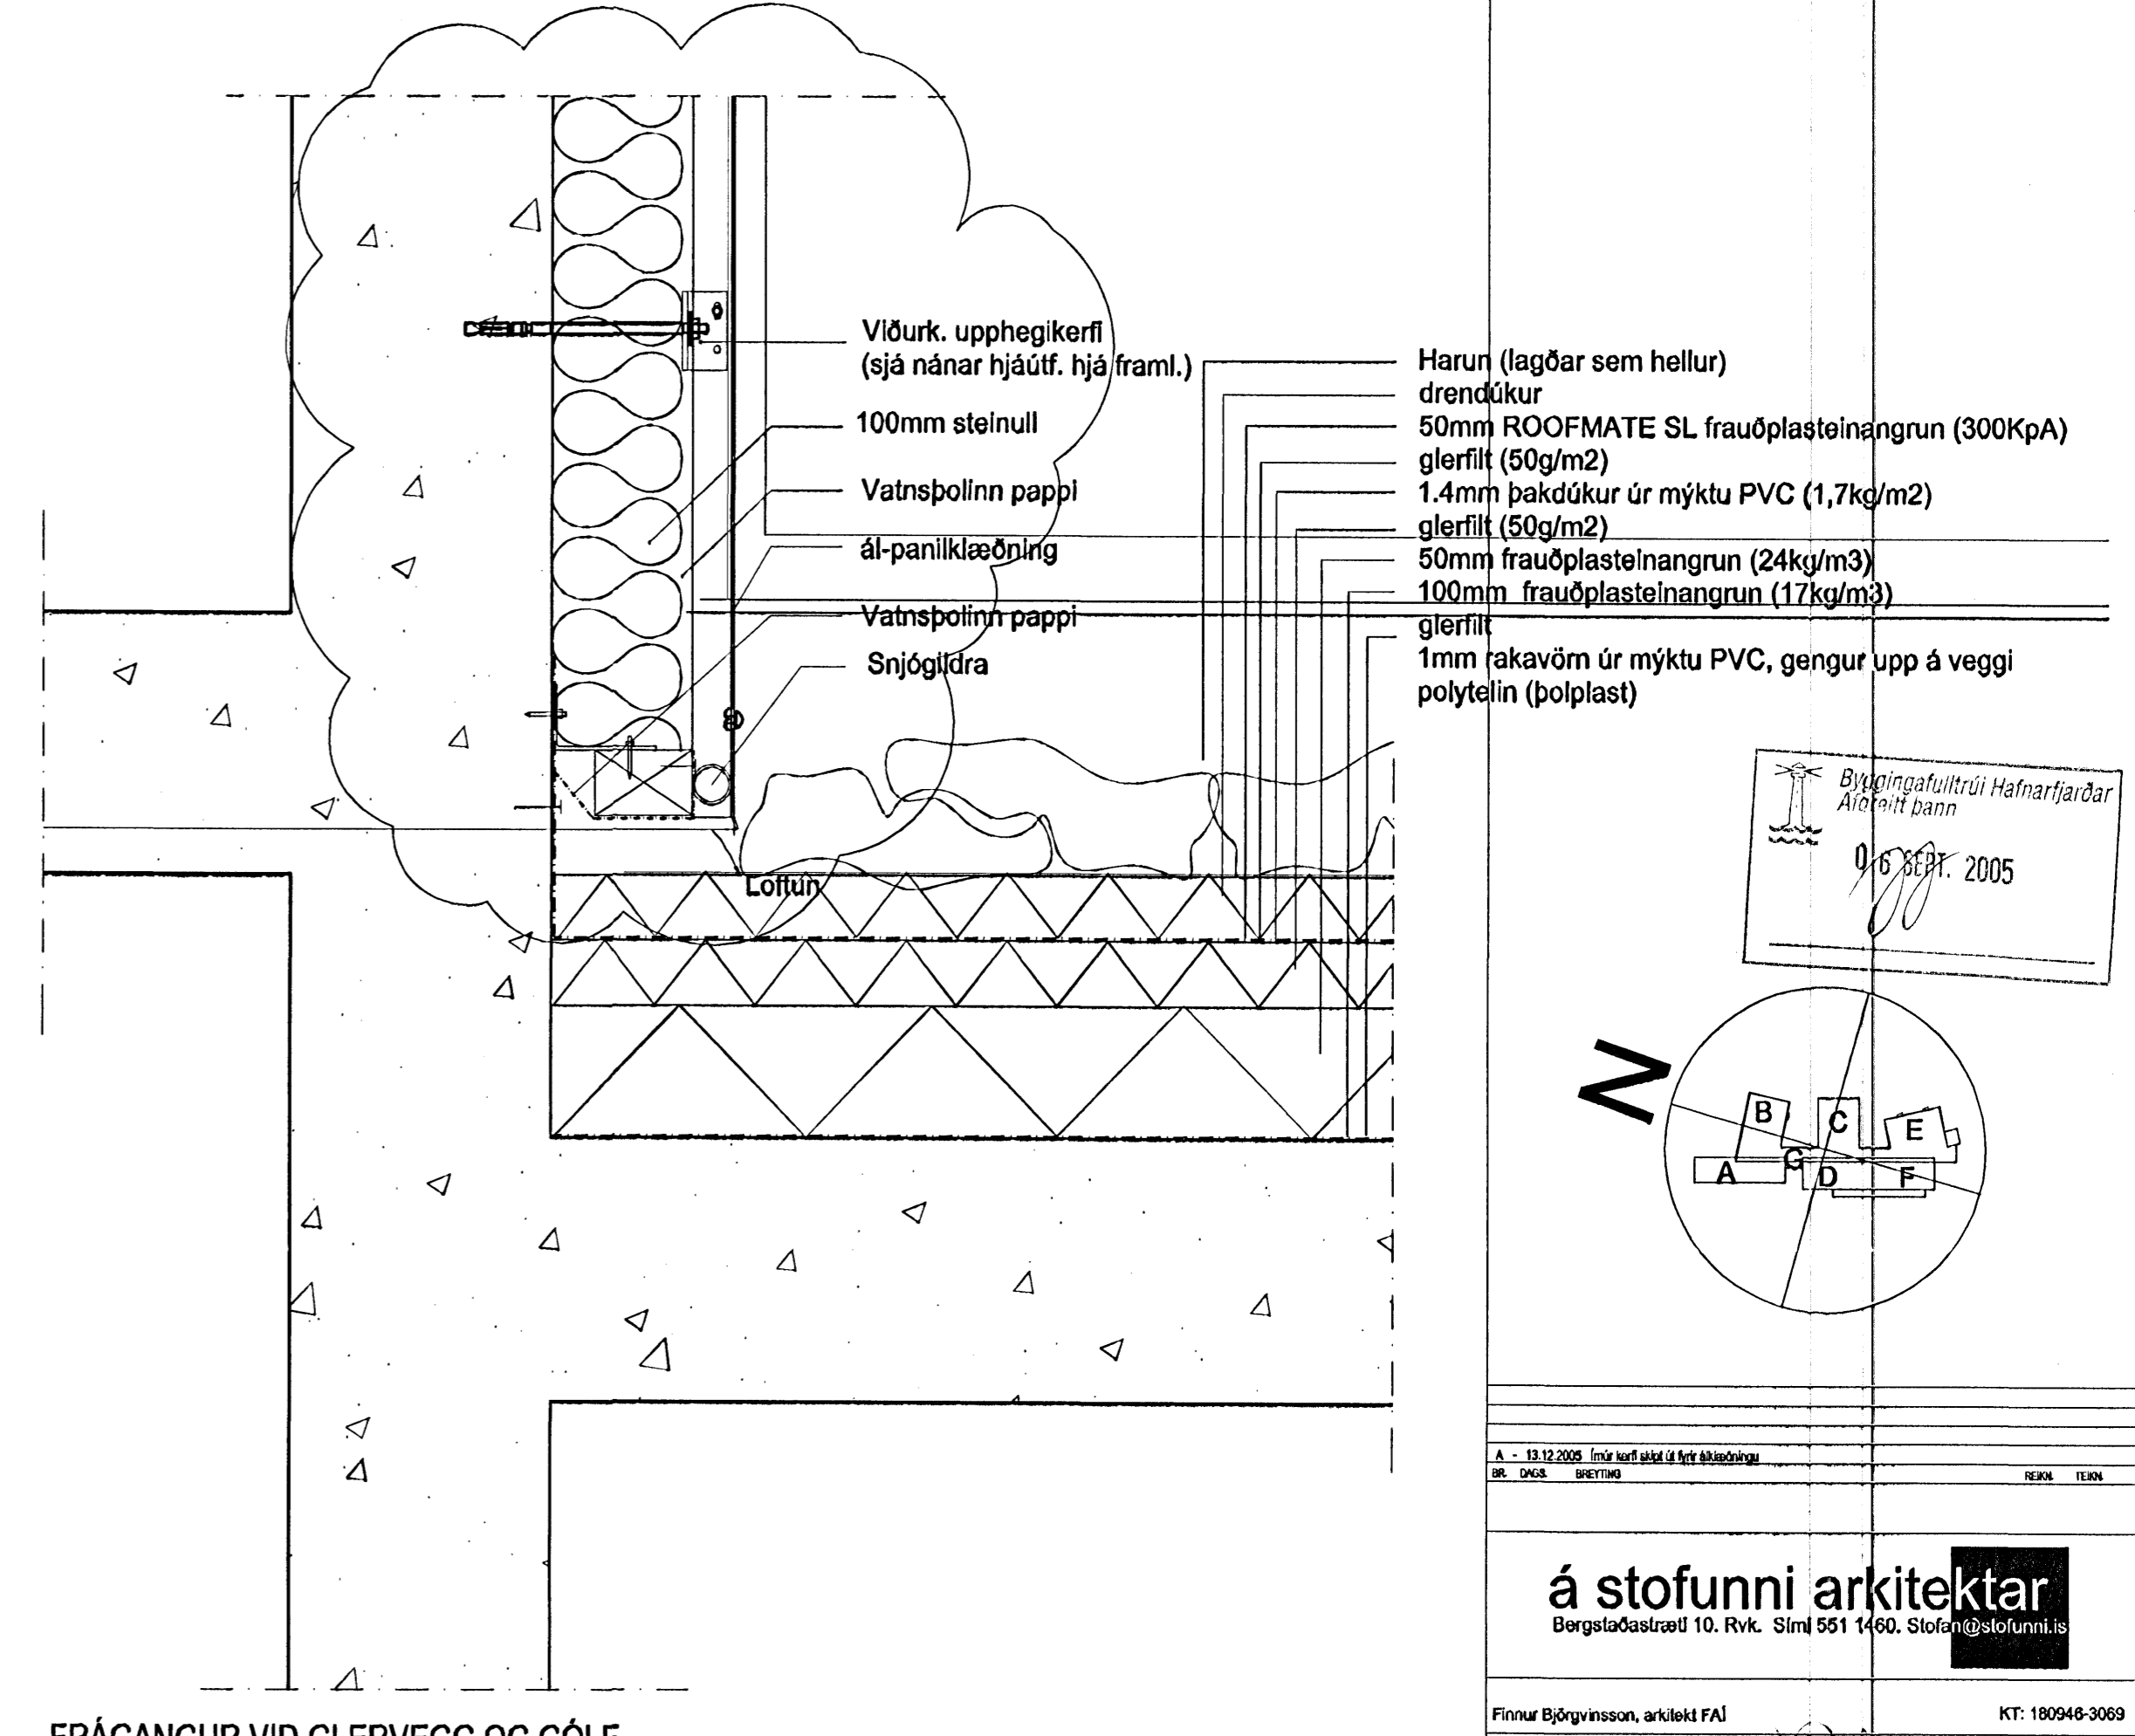

FRÁGANGUR VIÐ GLERVEGG OG GÓLF


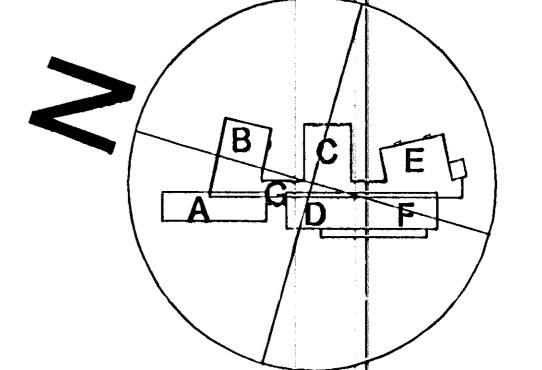

á stofunni arkitektar


Hilmur Þór Björnsson, arkitekt FAI KT: 200845-3109

Sigríður Ólafsdóttir, arkitekt FAI KT: 071070-5069

DREKAPELLUR 9
FRÁUNVALLASKÚLI - 1. AFANGI
LÓÐRÉTT DEILI GLERVEGGI OG ANDDYRIS Í GANGI

KT: 660583-1399

05-01 A-VD-016 A