




FRÁGANGUR Í MÚRKLÆÐNINGAR VÍÐ ÚTHORN OG VÍÐ GLUGGA

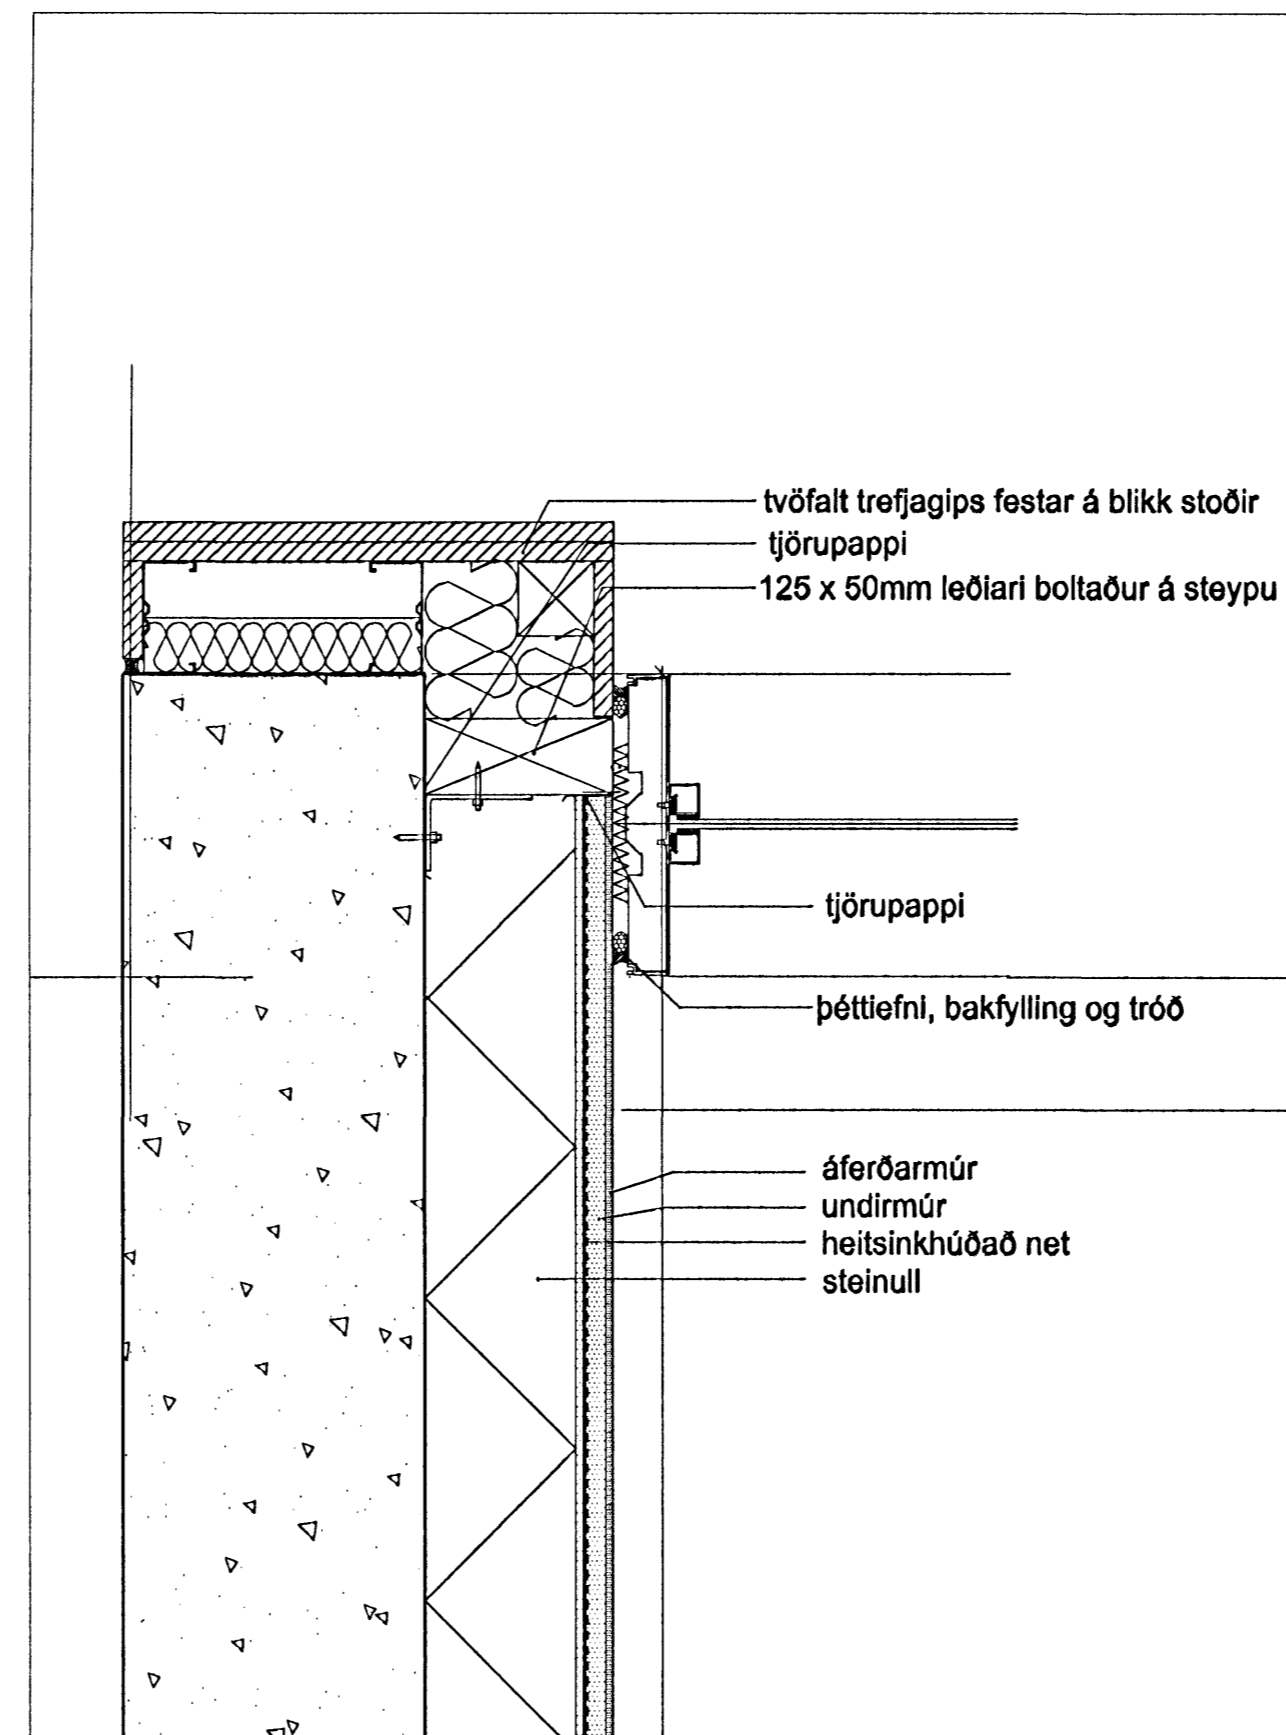


FRÁGANGUR VÍÐ ÚTHORN Í MÁTLÍNUM 21/A

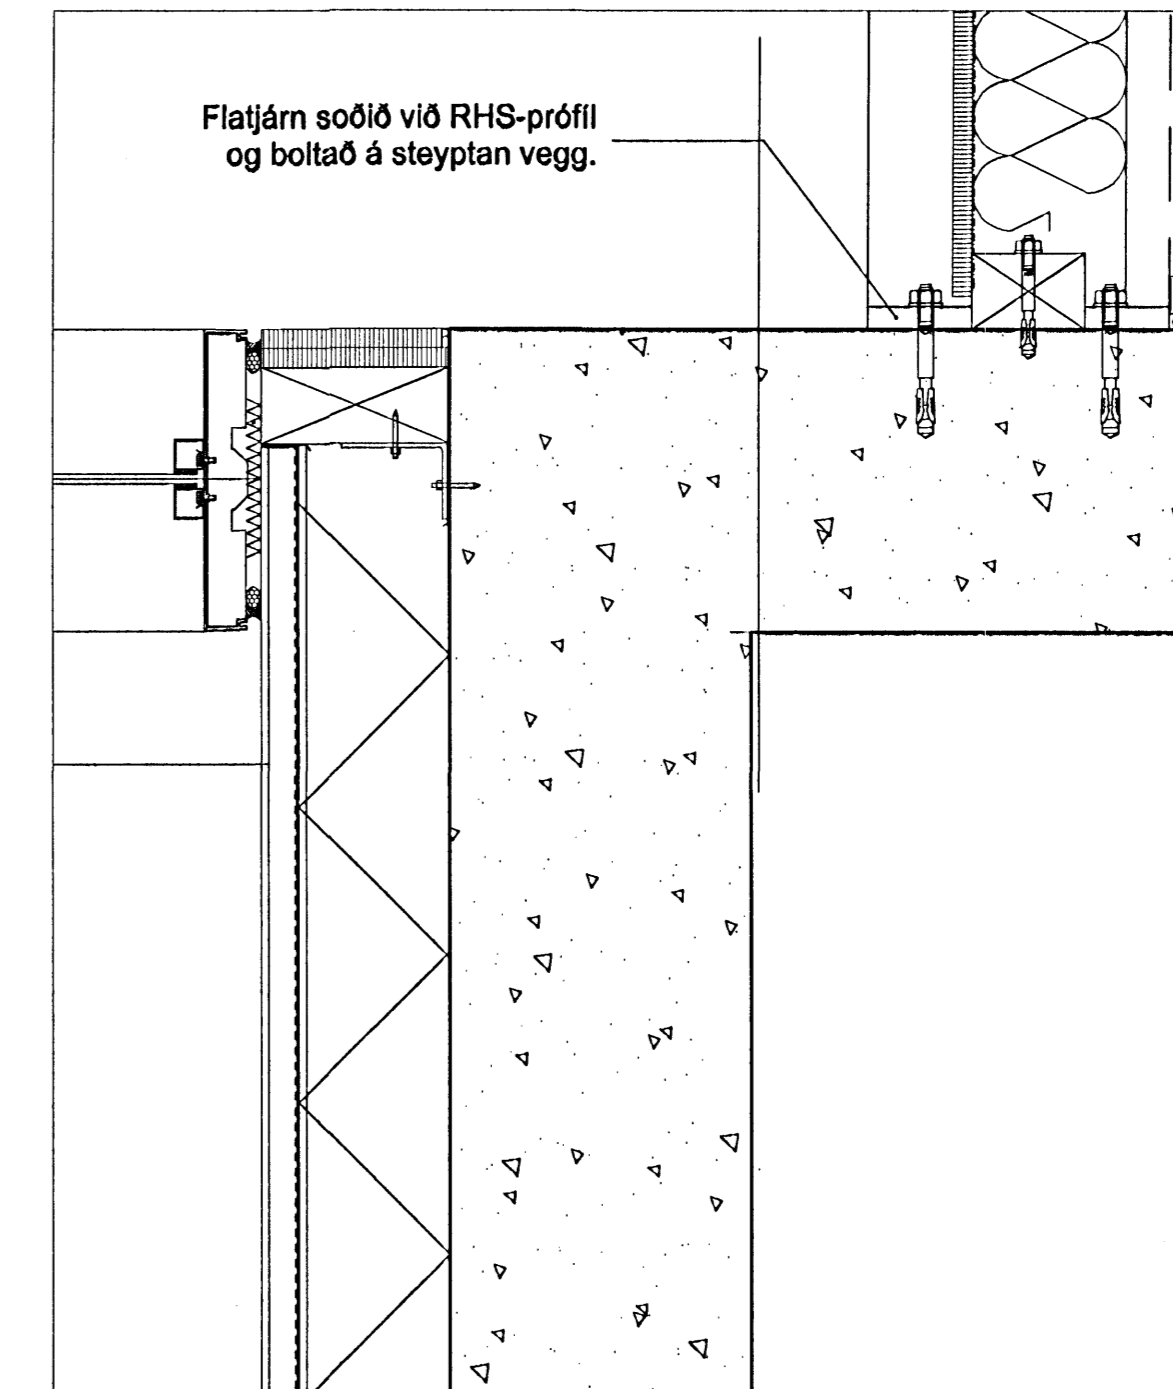


FRÁGANGUR VÍÐ ÚTHORN Í MÁTLÍNUM 25/A

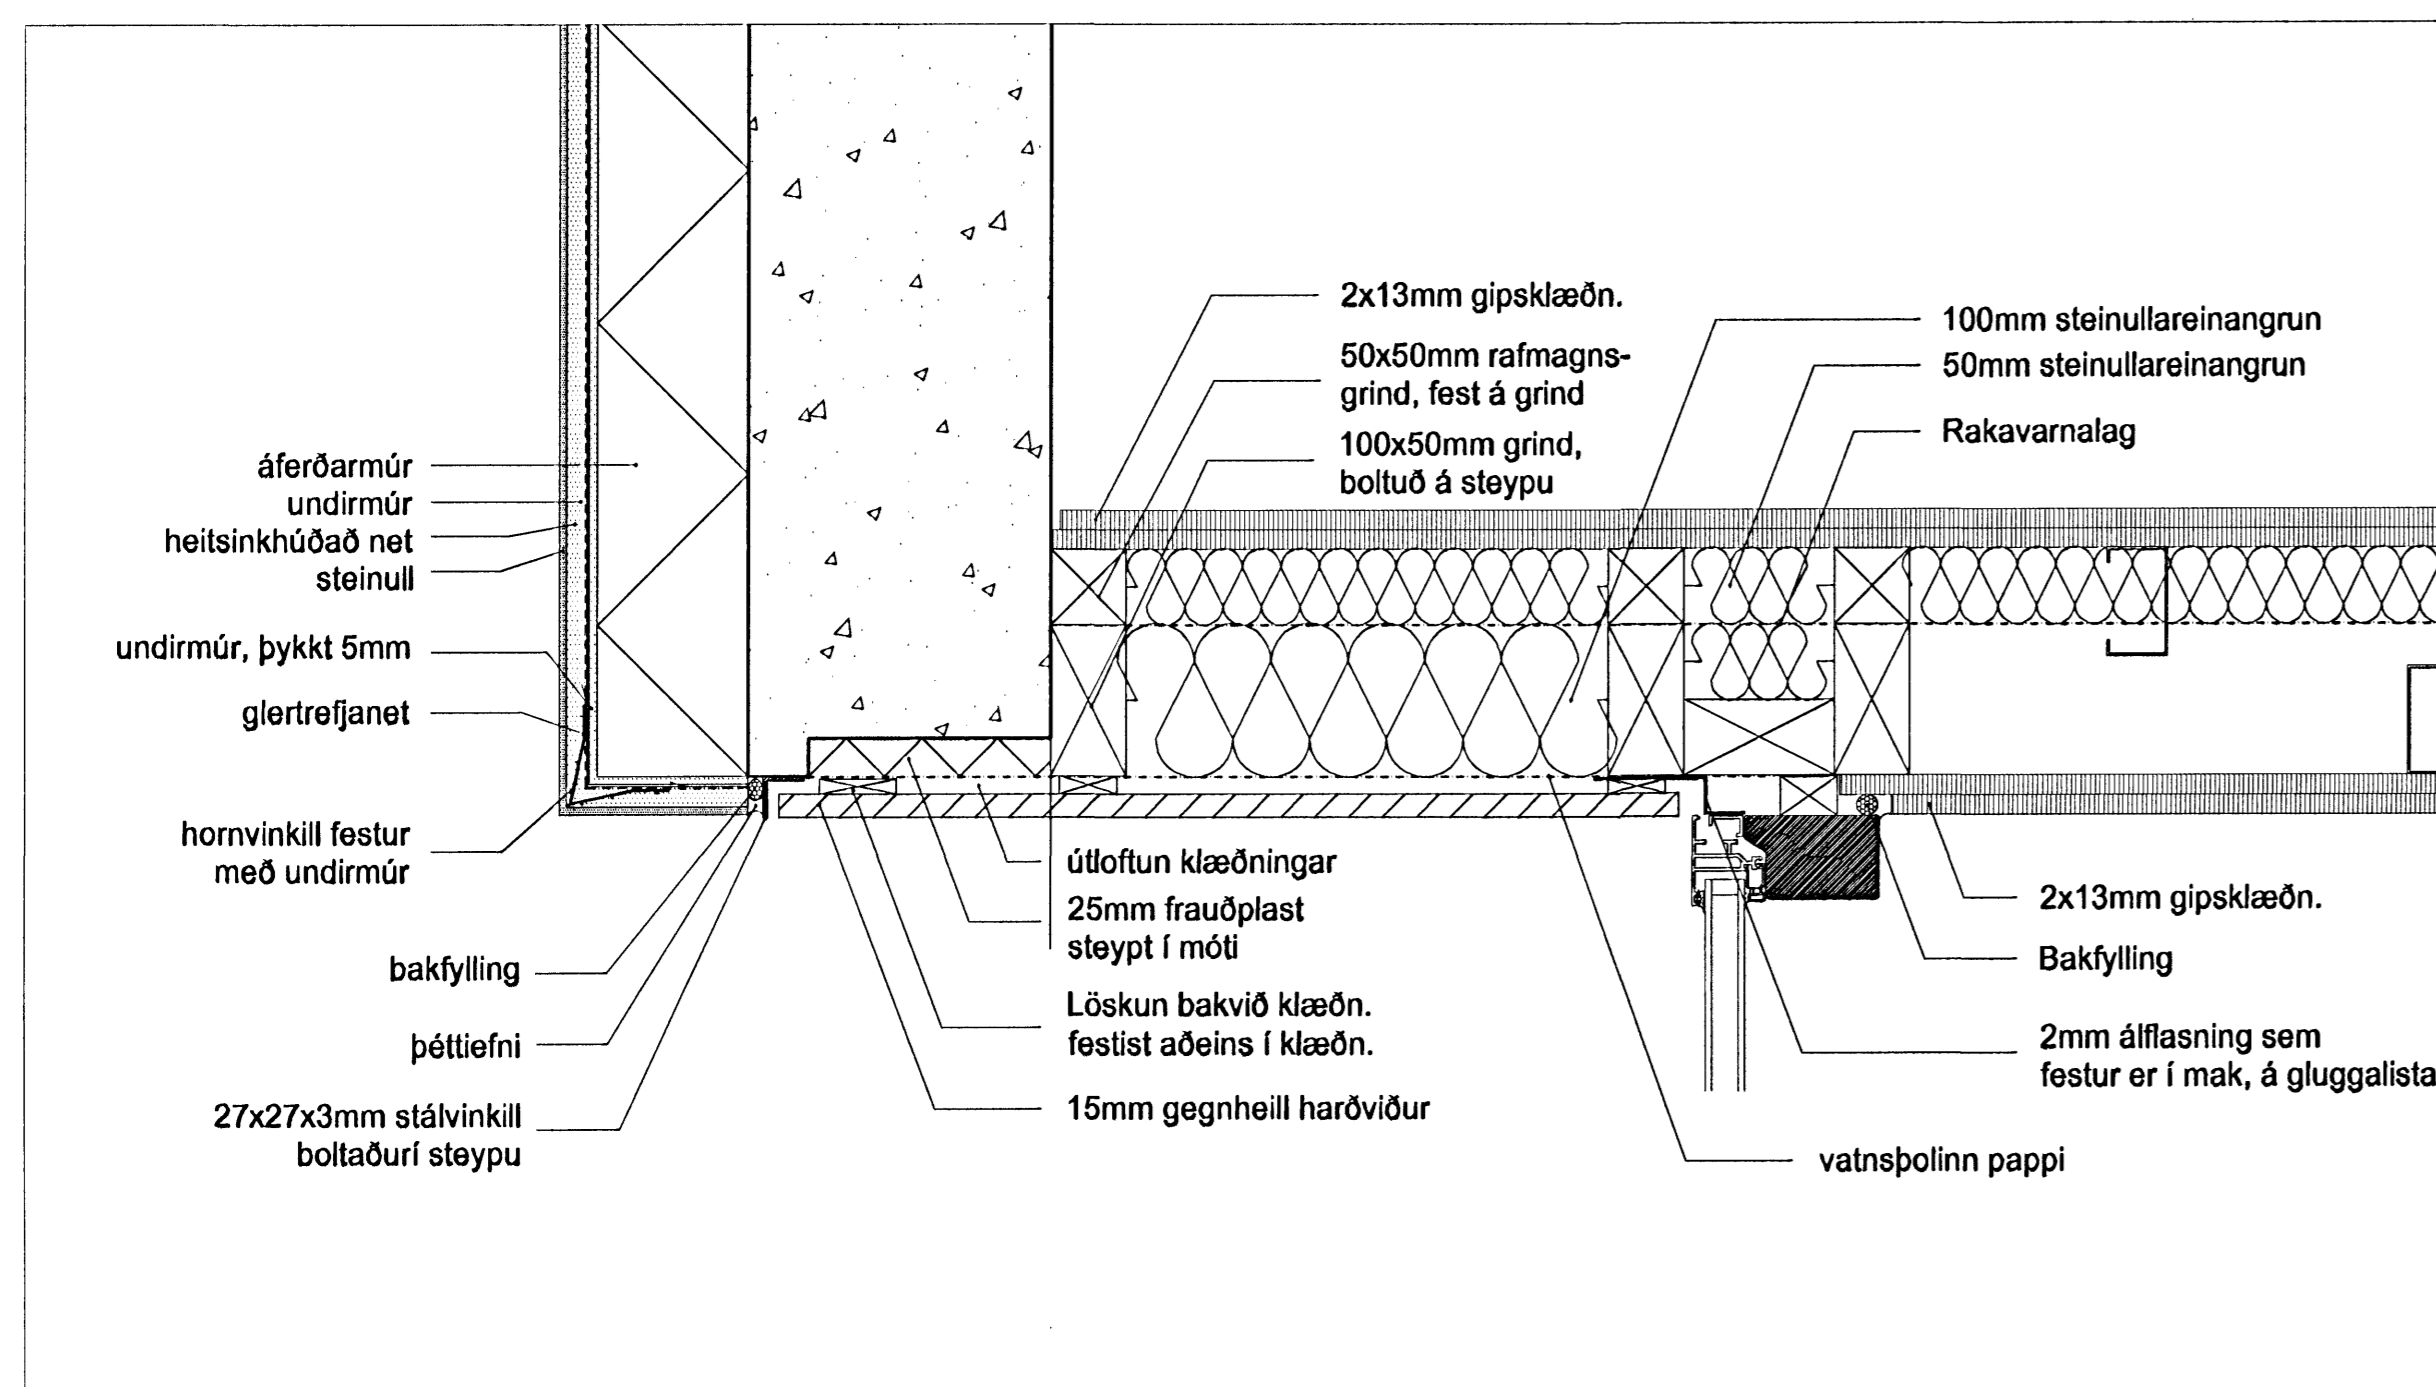

FRÁGANGUR Í MÚRKLÆÐNINGAR OG LÉTTA ÚTVEGGJA VÍÐ AÐALANDDYRI LEIKSKÓLA

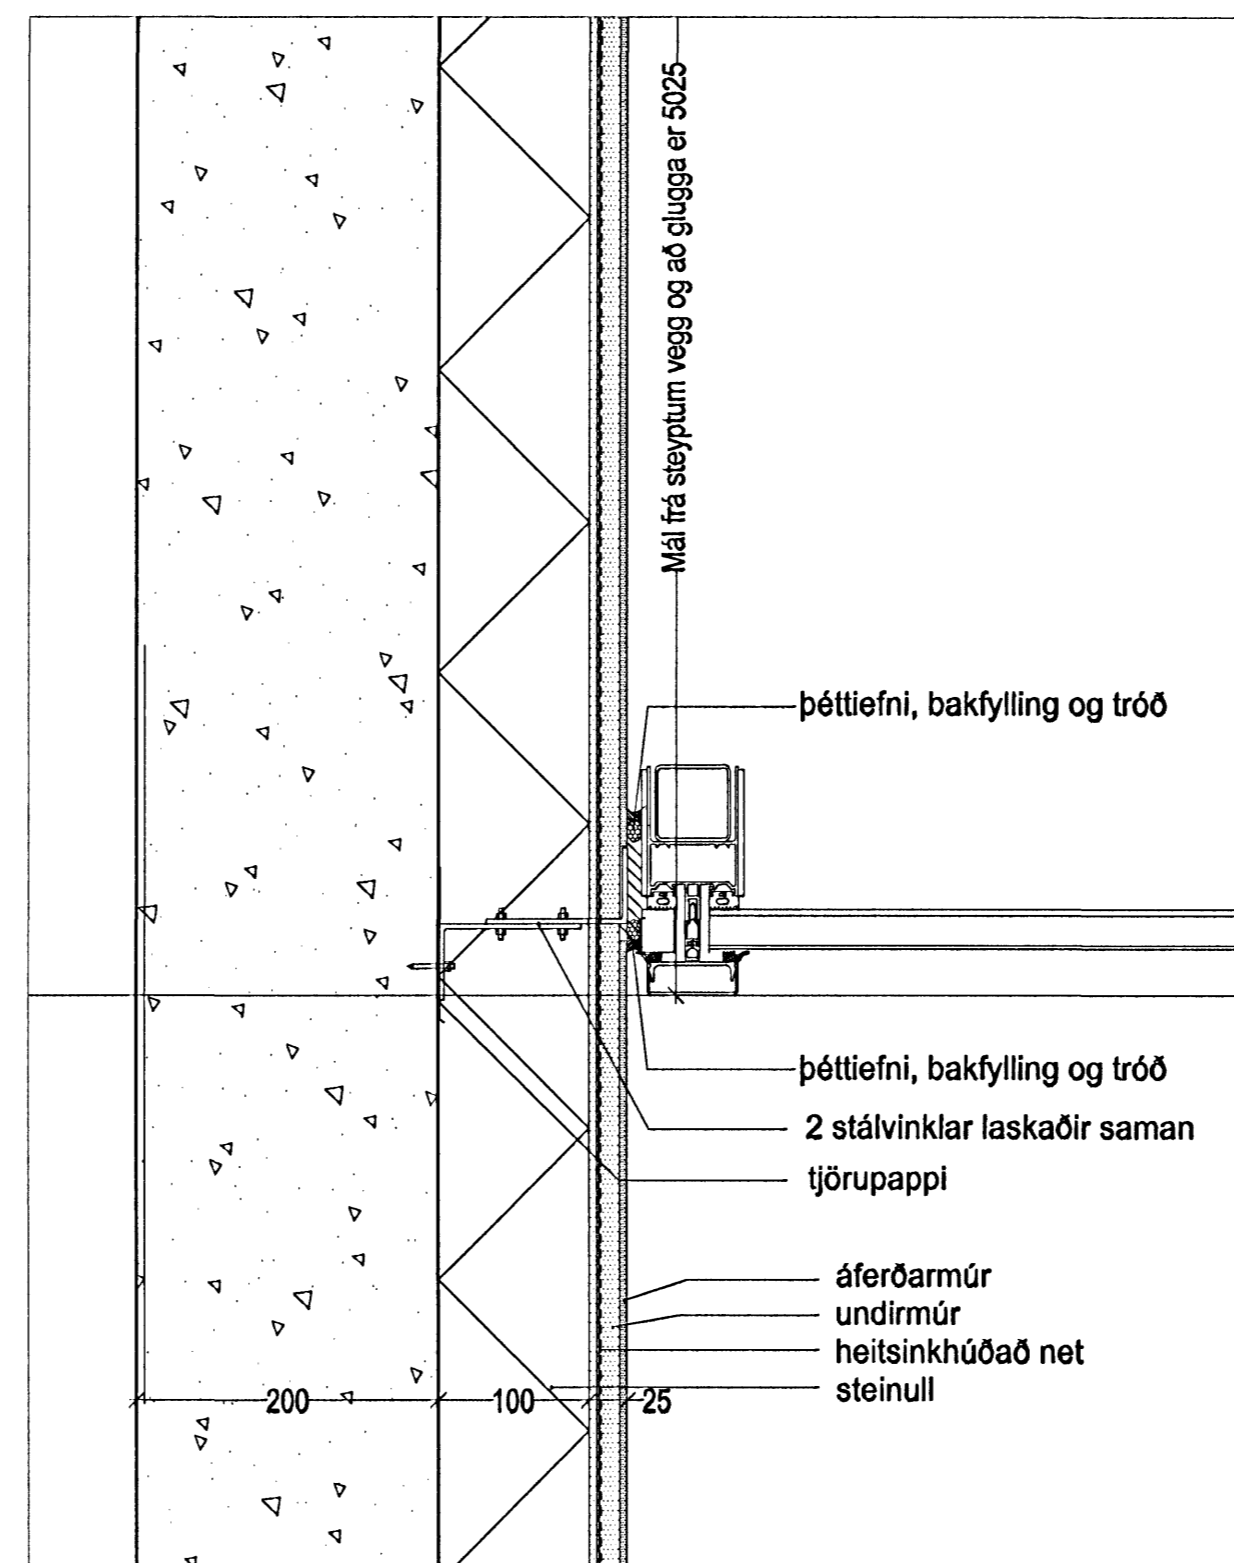

FRÁGANGUR VÍÐ GLUGGA Í AÐALANDDYRI

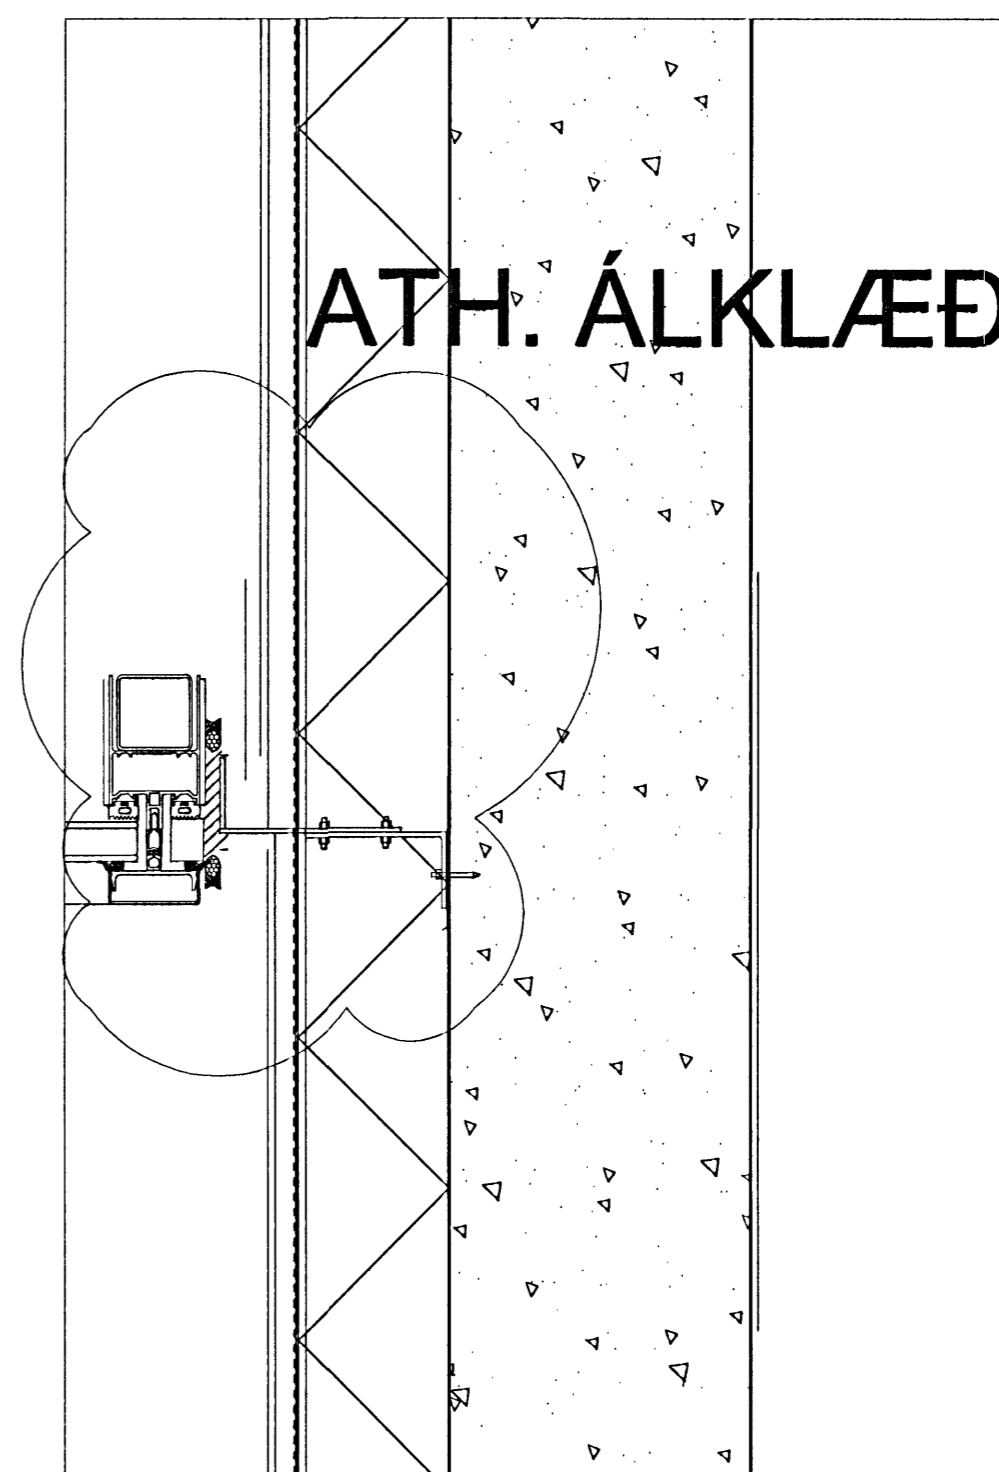

FRÁGANGUR VÍÐ GLUGGA Í AÐALANDDYRI MÁTLÍNA 25

