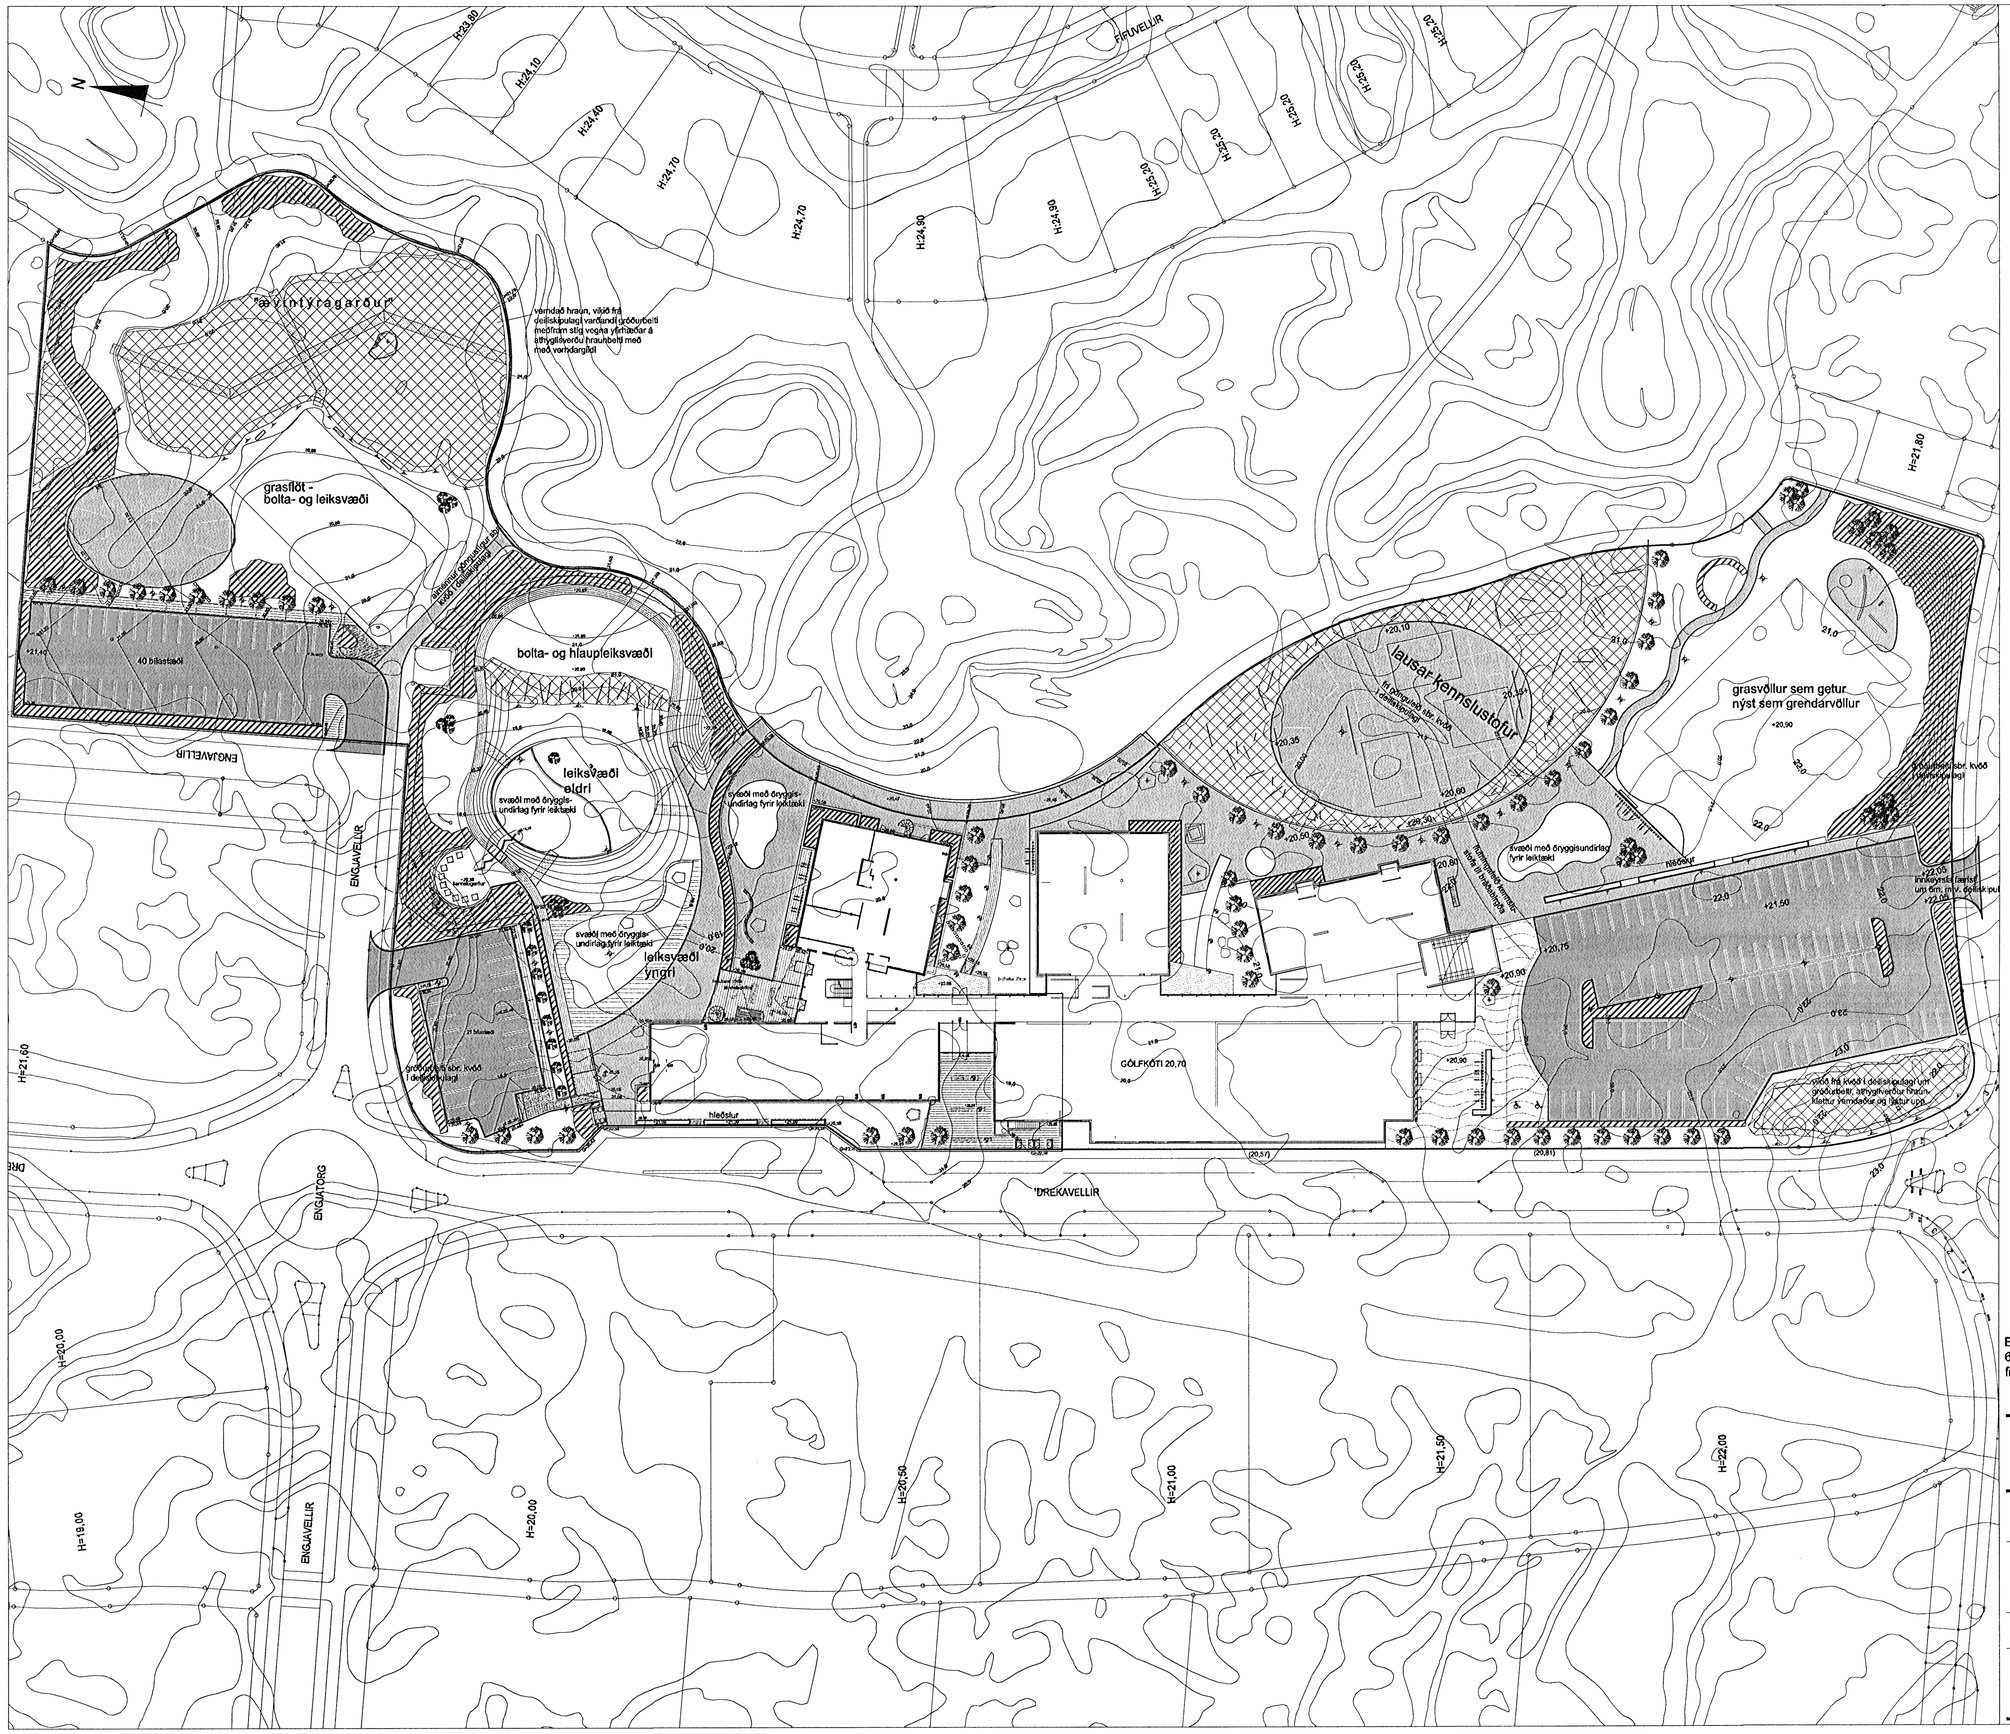

Skýringar

- hellulögð svæði
- malbikuð svæði
- trédekk
- gúmmíyfirborð
- gróðurbelti
- hólalandslag
- verndað hraun
- rimlagirðing
- mörk 1. áfanga
- ljósastolpi 4m
- ljósastolpi pollaljós
- ljós niðurfellt hliðarlýsing
- ljós niðurfellt upplýsing

Móttekin til afgreiðslu
06 SEPT. 2005

Endurskoðuð teikning m.t.t. ábendinga skipulags- og byggingaráðs frá 15. 6. 2005 er varða kvaðir í deiliskipulagi um gróðurbelti og gönguleiðir auk frekari skýringa á uppdrætti.

Áritun samræmingarhönnuðar: kt.

Fasteignafélag Hafnafjarðar

HRAUNVALLASKÓLI

Skipulag lóðar/ umhverfis

- afstöðumynd lóðar fyrir skipulags- og byggingarráð

verk nr. 2005-08	teikn. nr. XXX	mkv. 1:500 (A1)
		dags. 5. júlí 2005
		teiknað af: H.Ó.
		samþ.

LANDHÖNNUN
Landhönnun slf
Hermann Ólafsson landslagsarkitekt FÍLA
Austurvegi 42 - 800 Selfoss
s. 482 3300, 896 1809 - landhonnun@simnet.is