


GRUNNMYND · 1:50

SKÝRINGAR

ALMENNAR SKÝRINGAMYNDIR SJÁ BL. NR. 2-01
 AFSTÖÐUMYND SJÁ BL. NR. 2-02

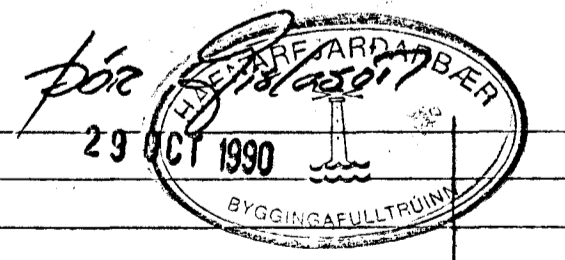

DR. NR.	DAGS.	EDLI BREVTINGAR	SIGN.
			DAGS. SEPT-OCT 90
			HANNAÐ
			TEKNAÐ GH
			VERK NR. 9035
BRATTHOLT 1 HAFNARFIRÐI			BLAD NR.
GRUNNMYND · GRUNNLAGNA			2-02
MÆLIKV. 1:50			
SIGURÐUR ÞORLEIFSSON TEKNIFRÆÐINGUR F.T.F.I.			
STRANDGÖTU 11 HAFNARFIRÐI SÍMI 54751/54255			