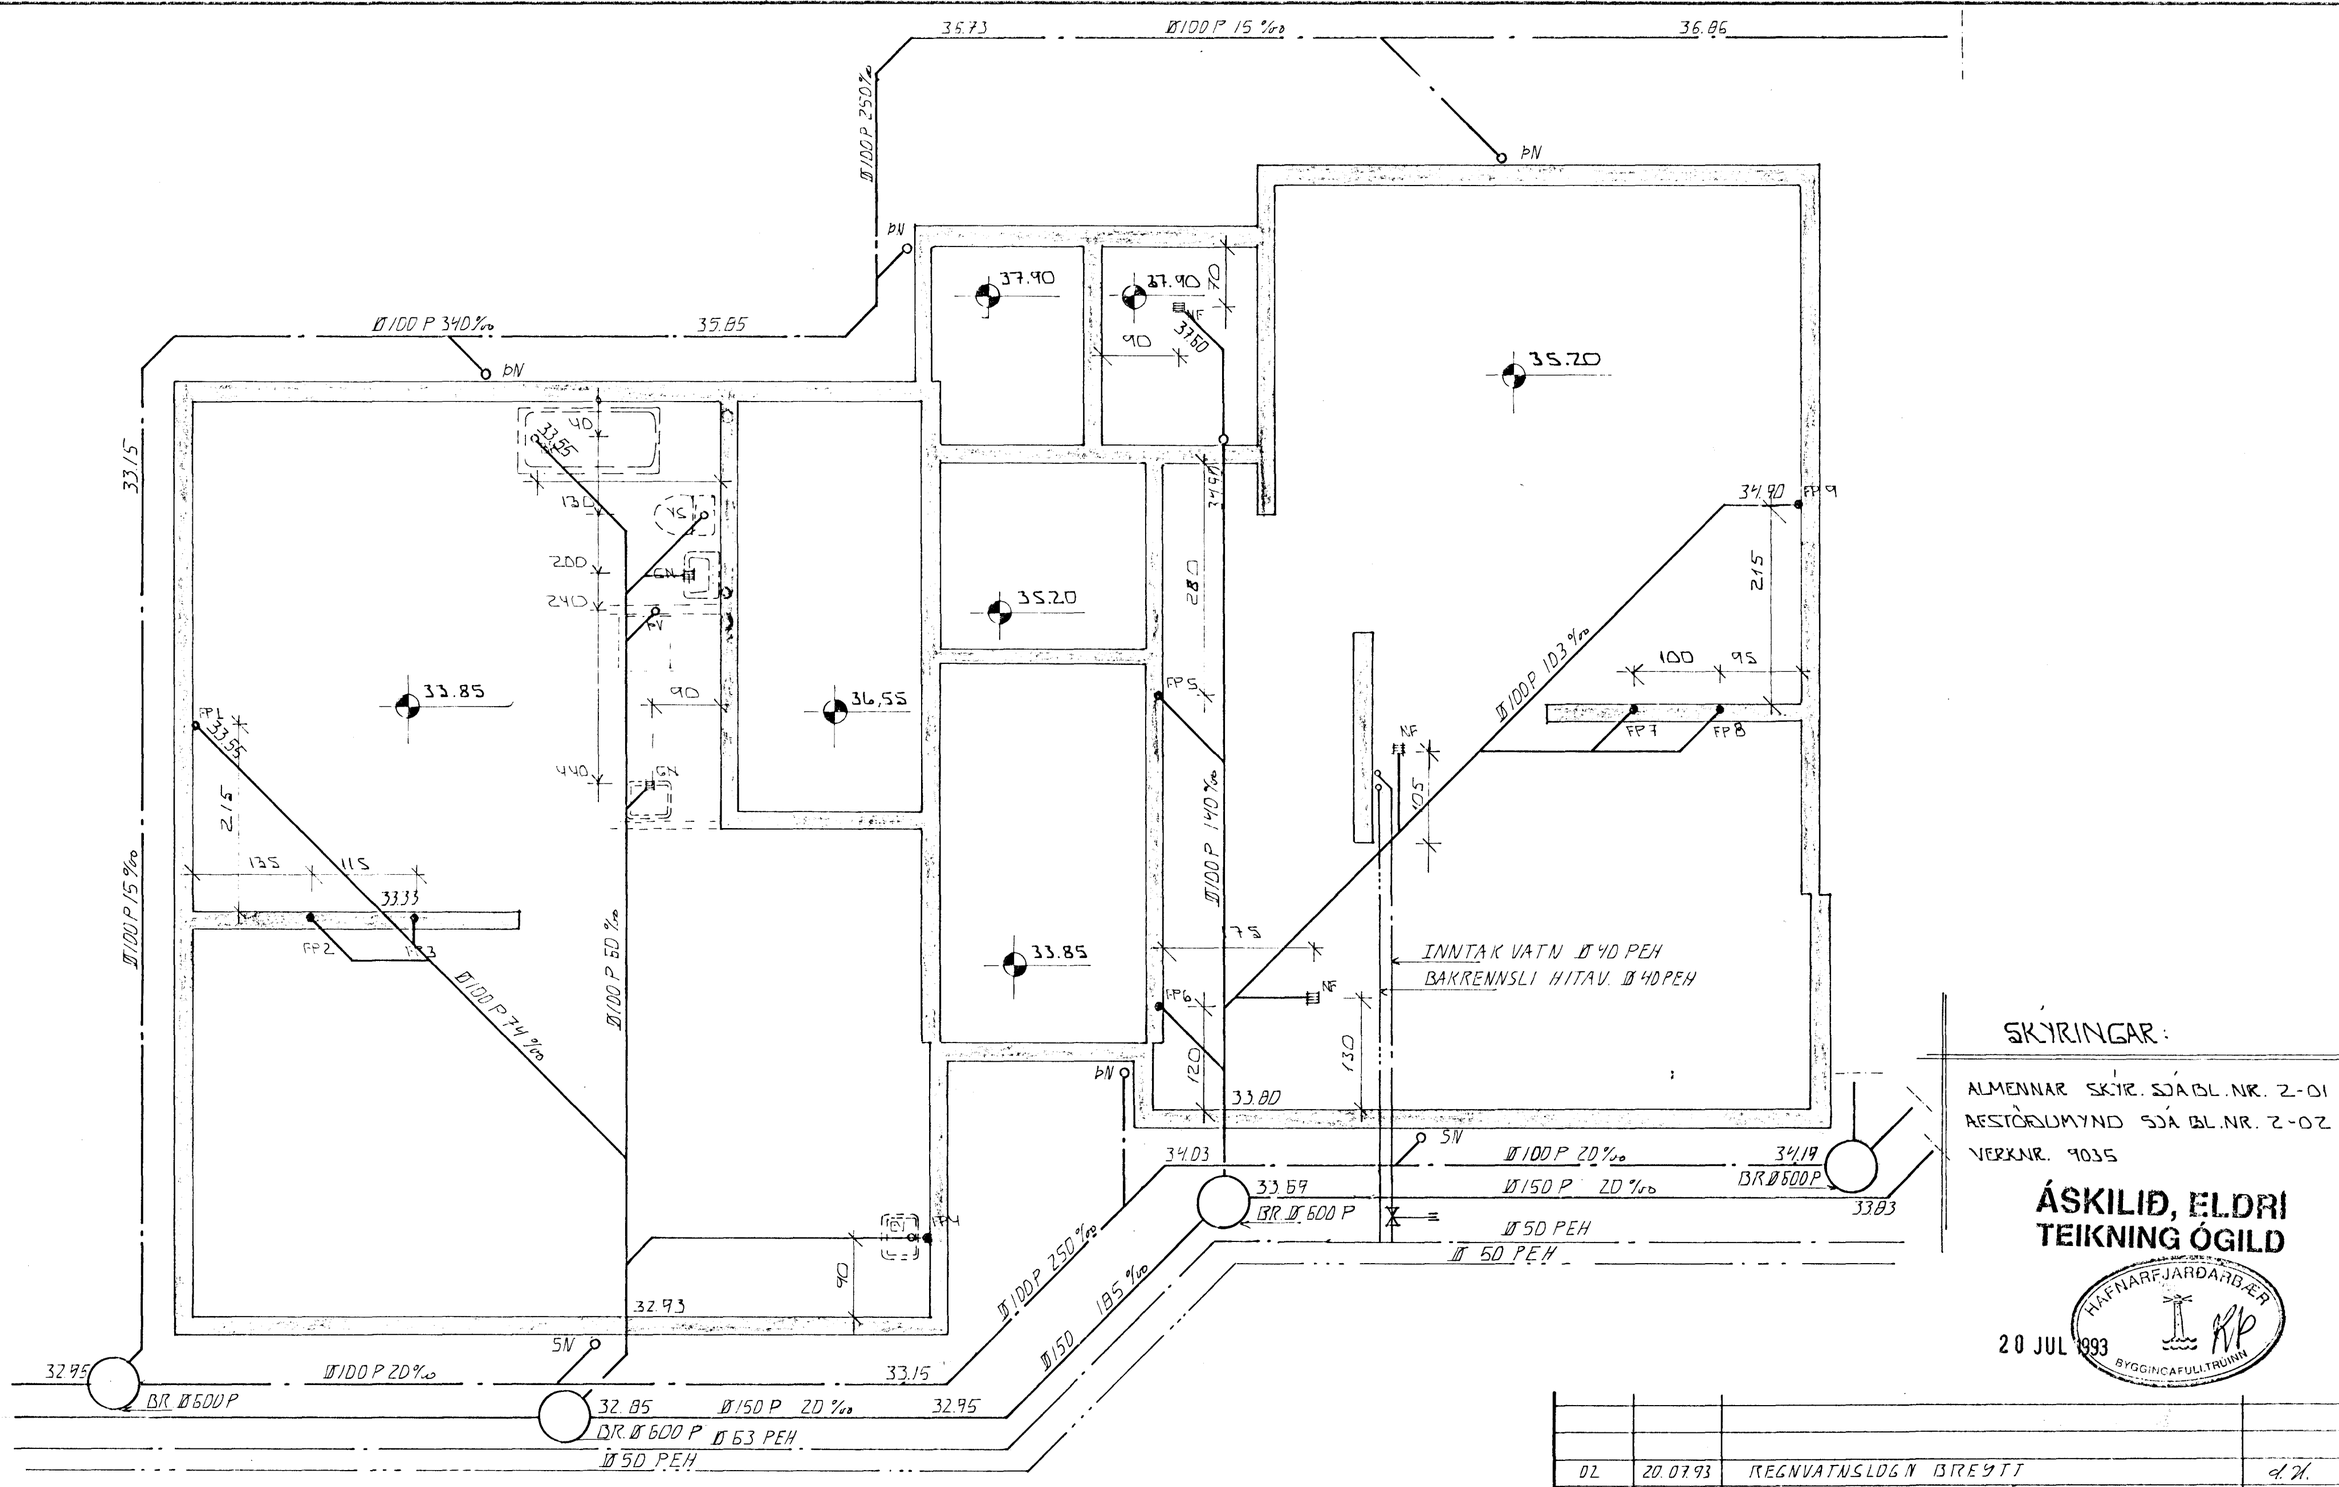

GRUNNMYND Á 1:50

SKÝRINGAR:

ALMENNAR SKÝR. SJÁ BL. NR. 2-01
AFSTÖÐUMYND SJÁ BL. NR. 2-02
VERKNR. 9035

ÁSKILIÐ, ELDRI TEIKNING ÓGILD

HAFNARFJARÐARBÆR
BYGGINGAFULLTRÚINN
20 JUL 1993

BR.NR.	DAGS	EÐLI BREYTINGAR	SIGN.
02	20.07.93	REGNVATNSLÖGN BREYTT	G.Þ.
01	25.05.92	STEINLÖGN BREYTT Í PLAST	G.Þ.

BRATTHOLT 5 HAFNARFIRÐI

GRUNNMYND GRUNNLAGNA

MÆLIKV. Á L:50

DAGS. JAN. 92
HANNAÐ GÞ
TEIKNAÐ
VERK NR. 9119
BLAÐ NR. 2-03

SIGURÐUR ÞORLEIFSSON TÆKNIFRÆÐINGUR F.T.F.I.
STRANDGÖTU 11 HAFNARFIRÐI SÍMI 54751/54235