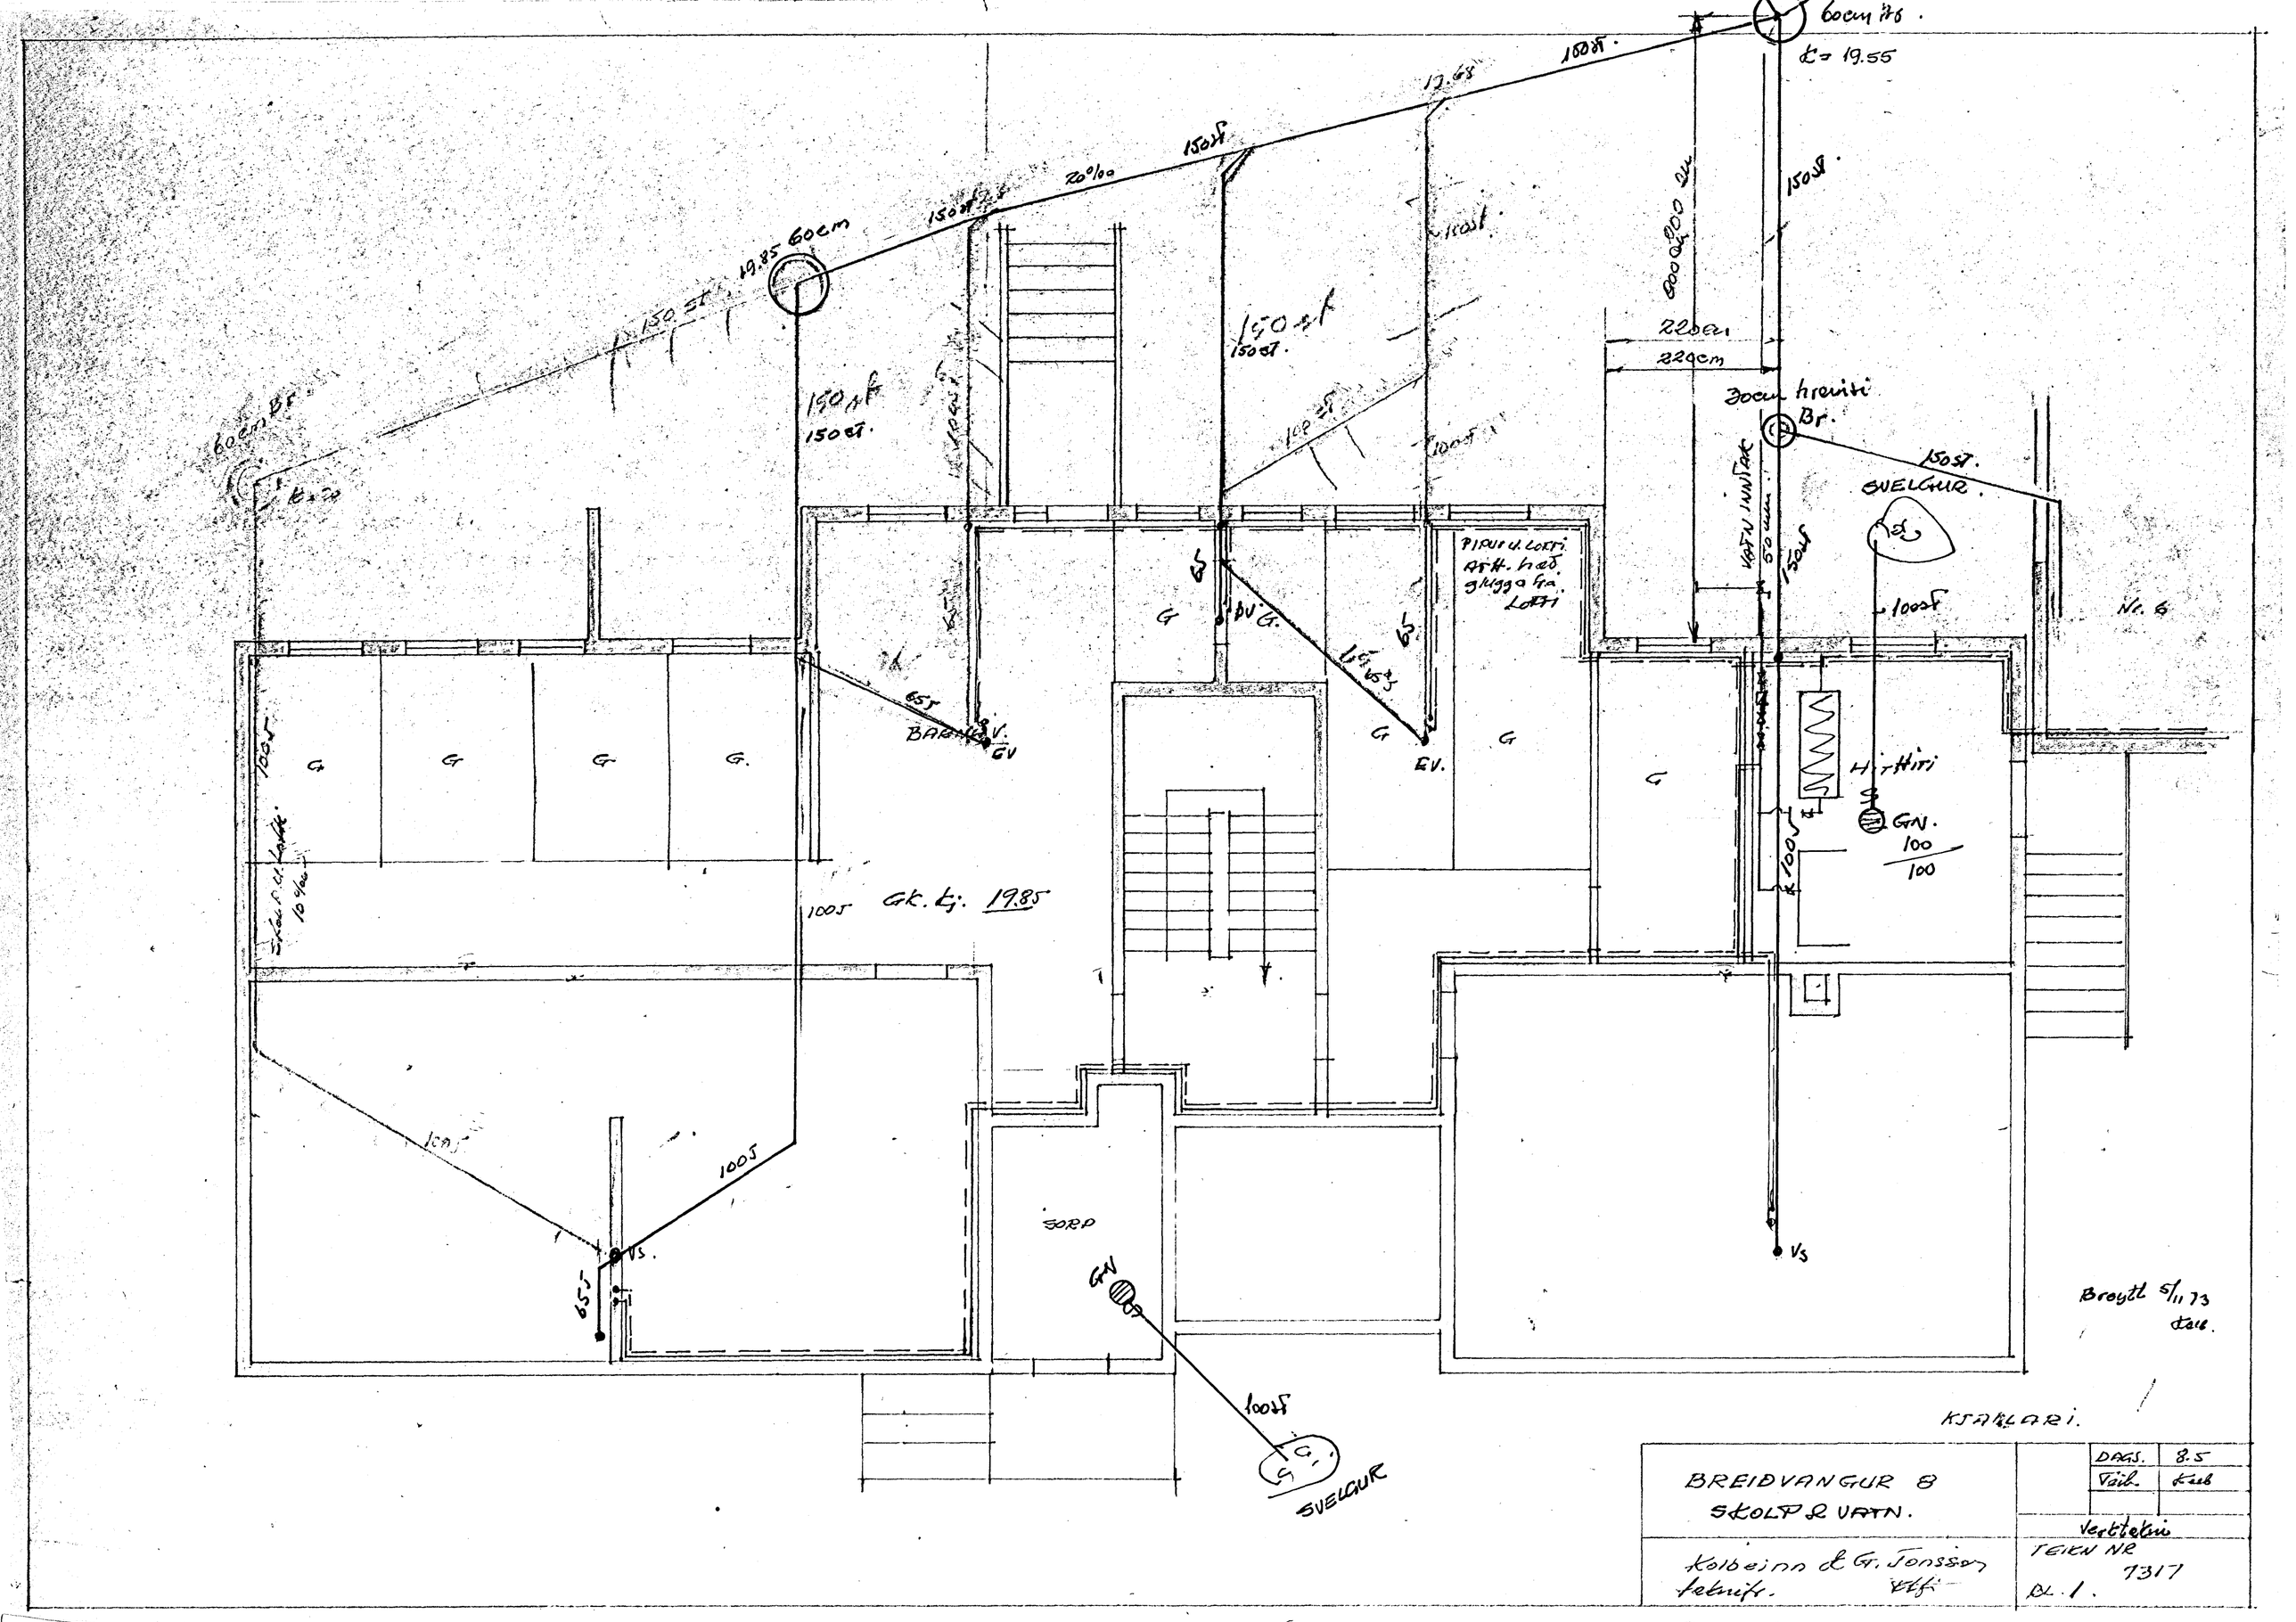

BREIÐVANGUR 8 SKOLP & VATN.	DAGS.	8.5
	Teik.	Kaab
Kolbeinn & G. Jonsson teknifr.	Verktekni TEIKN NR 7317 BL. 1.	