
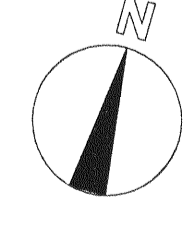


Tjarnarvellir

Samþykkt þann

06 APR 2011

Byggingaráætlun / Plan / Plan  
Eh. Sigurður Steinar Jónsson

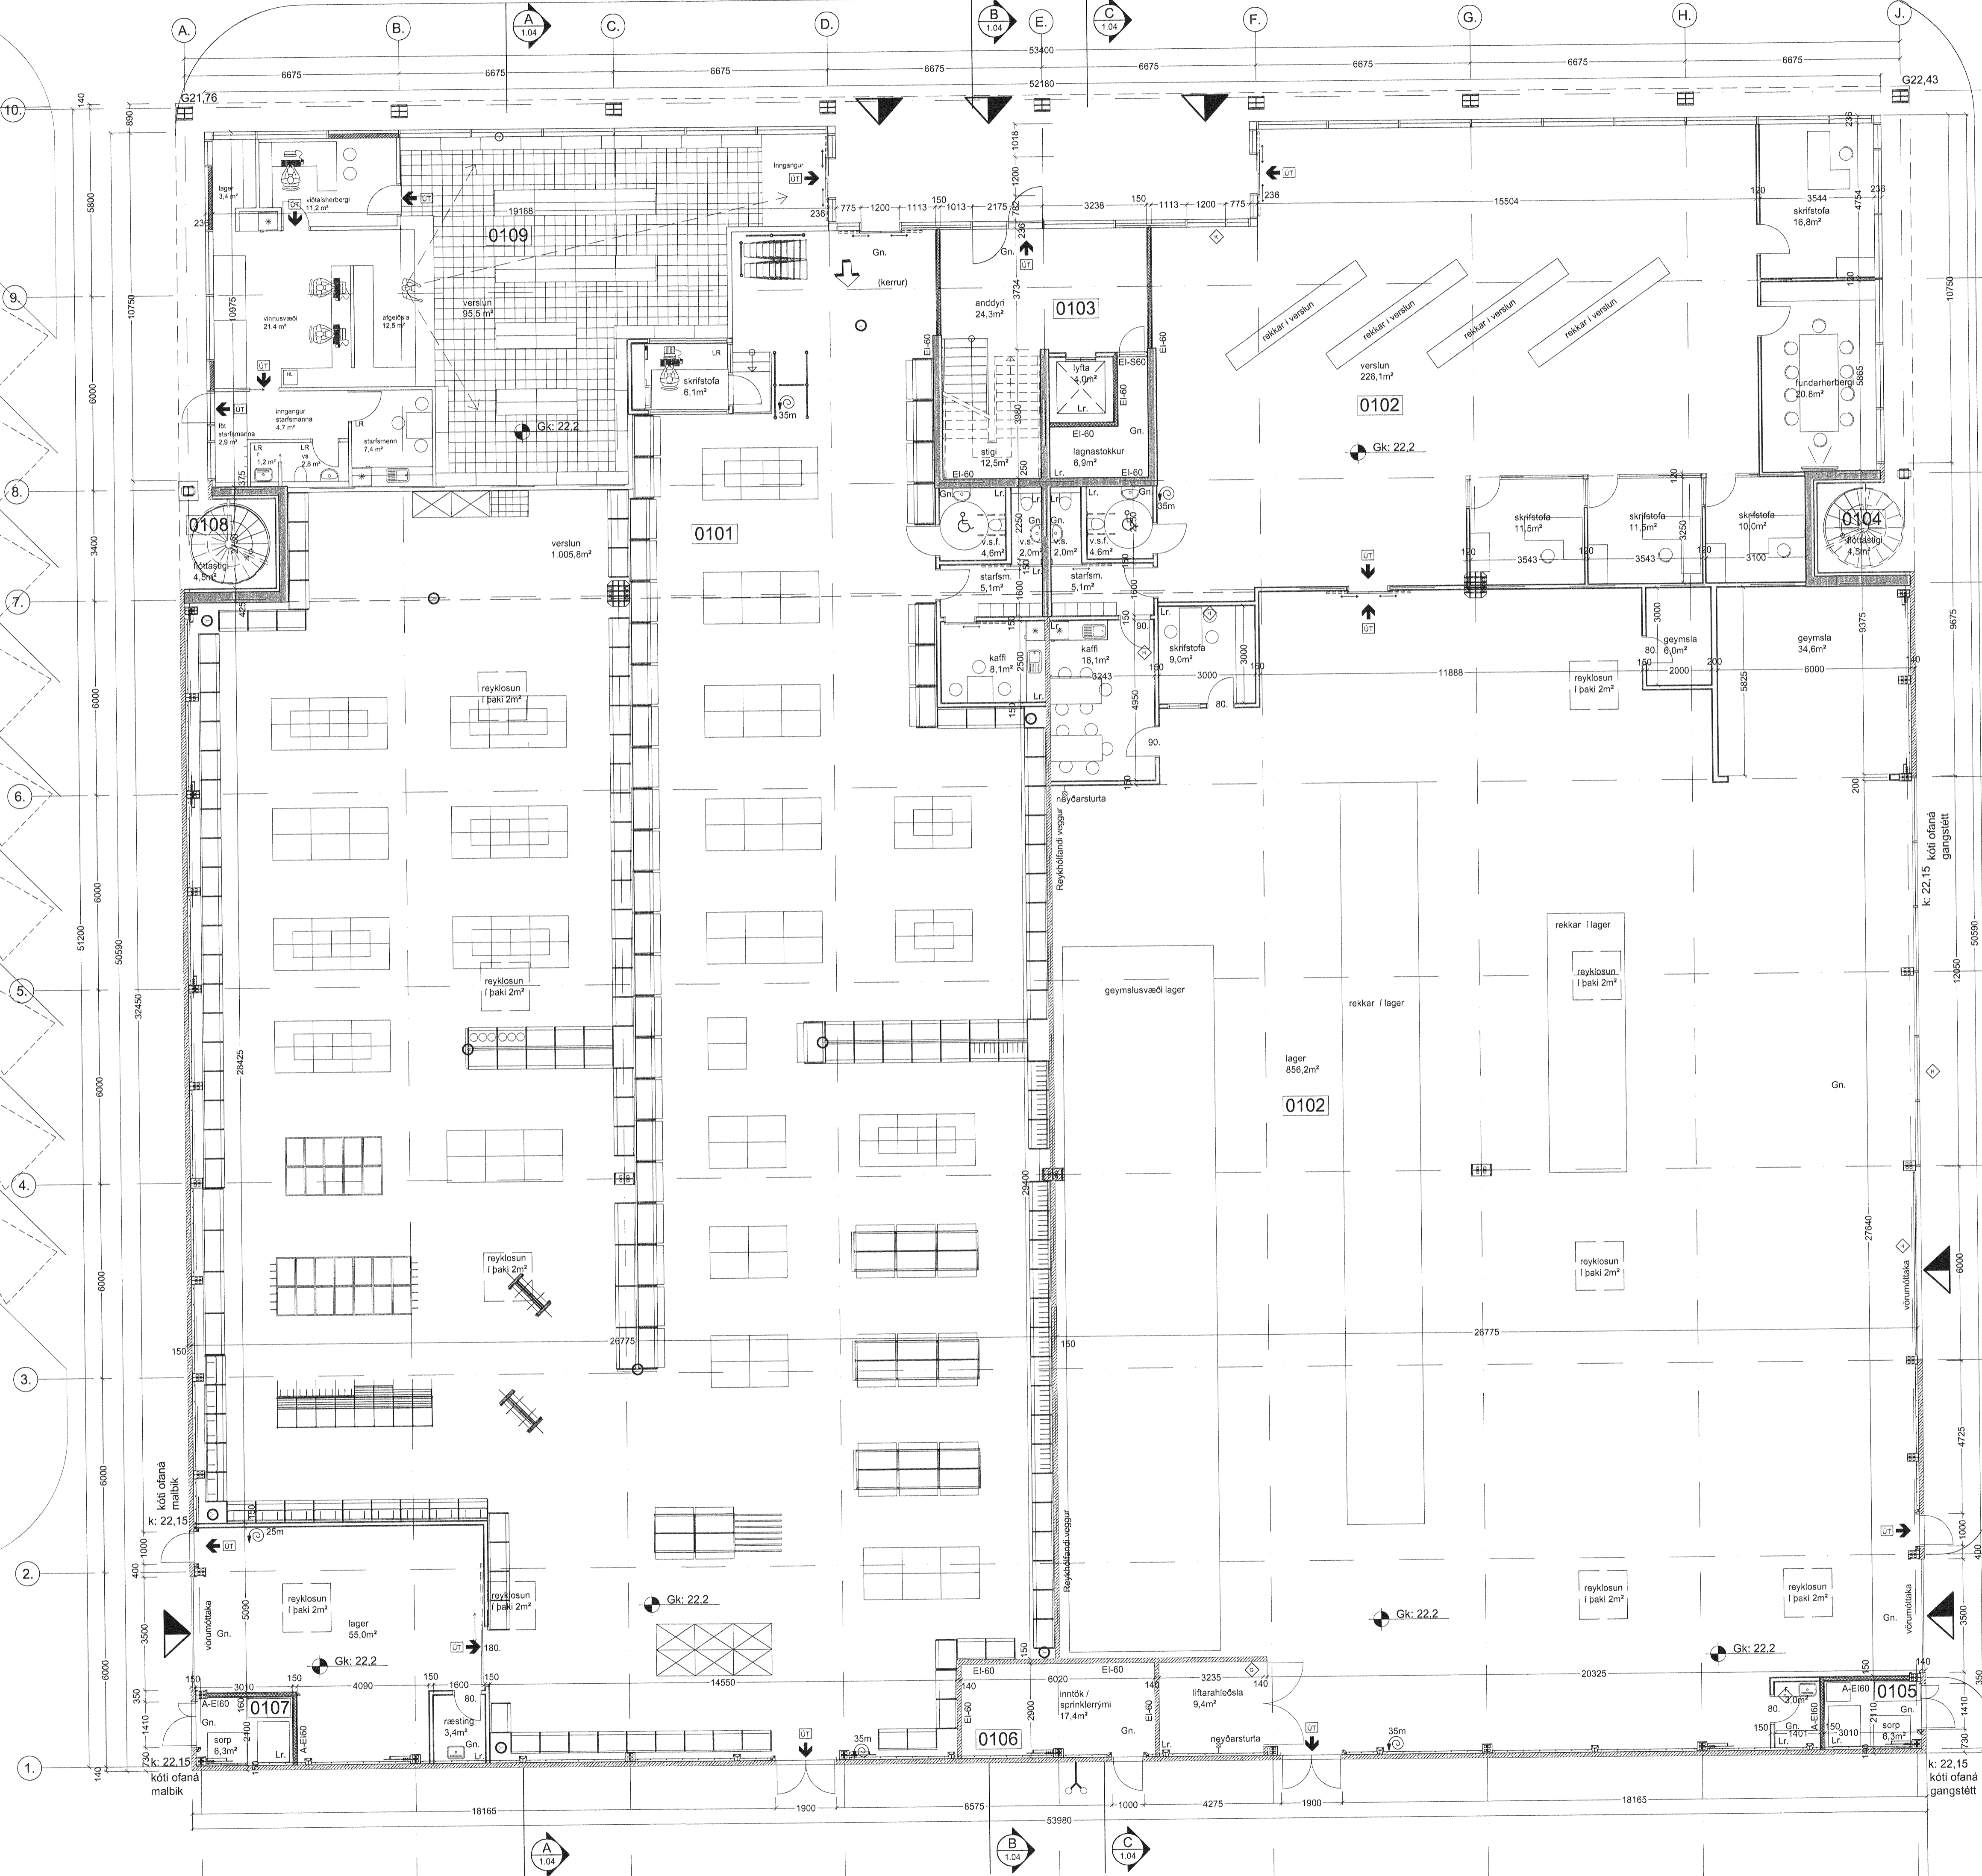

◇	Gönguherúð lokað	28.03.2011
◇	Vörumóttökurúð í öttegg	28.03.2011
◇	Inngönguherúð fjálagð	28.03.2011
◇	Kaffistofa staekkuð, skrifstofa lagar	28.03.2011
◇	Rými fyrir lyflara	28.03.2011
◇	Ræsting færð	28.03.2011
◇	Skipulagi breytt skrifstofur, verzlun og lagar	28.03.2011
◇	Innréttað apótek við inngang	20.01.10
◇	Hillakerfi, ræsting færð, lagar minnikaður	15.04.2008
◇	Kötum, aðalinnngöngum og innra skip. br.	27.04.2007
◇	Staðsetningu sorps breytt	06.03.2007
	Breyting: Fylgir: Texti	Daga: Samþ:

Verkhelti: **Tjarnarvellir 11,**  
skrifstofa, verzlun og lagarhúsnæði

Verkhúli: Grunnmynd 1. hæð

Teiknimúmer: **1.01C**

Mælikvarði: 1:100 / A1

Teiknað: ÞB/HH

Yfirfarir:

Samþykkt:

Verknúmer: 06029

Útgáfudagur: 12.02.2007

Teiknialóð:

Úprentað:

Sig. Hallgrímsson

**ARKITING**

BOLHOLT 8-105 REYKJAVÍK  
Sími: 570 5700 - FAX: 570 5701  
arkiting@arkiting.is - www.arkiting.is

SIGURÐUR HALL GRÍMSSON, ARKITEKT  
HJÓRTUR PÁLSSON, BYGG.FR.  
GUÐRÚN INGVARSDÓTTIR, ARKITEKT  
ÞÓRÐUR ÞORVALDSSON, ARKITEKT

170753-3139 ARKITEKT  
080152-4429 BYGG.FR.  
291272-6069 ARKITEKT  
210463-4619 ARKITEKT