
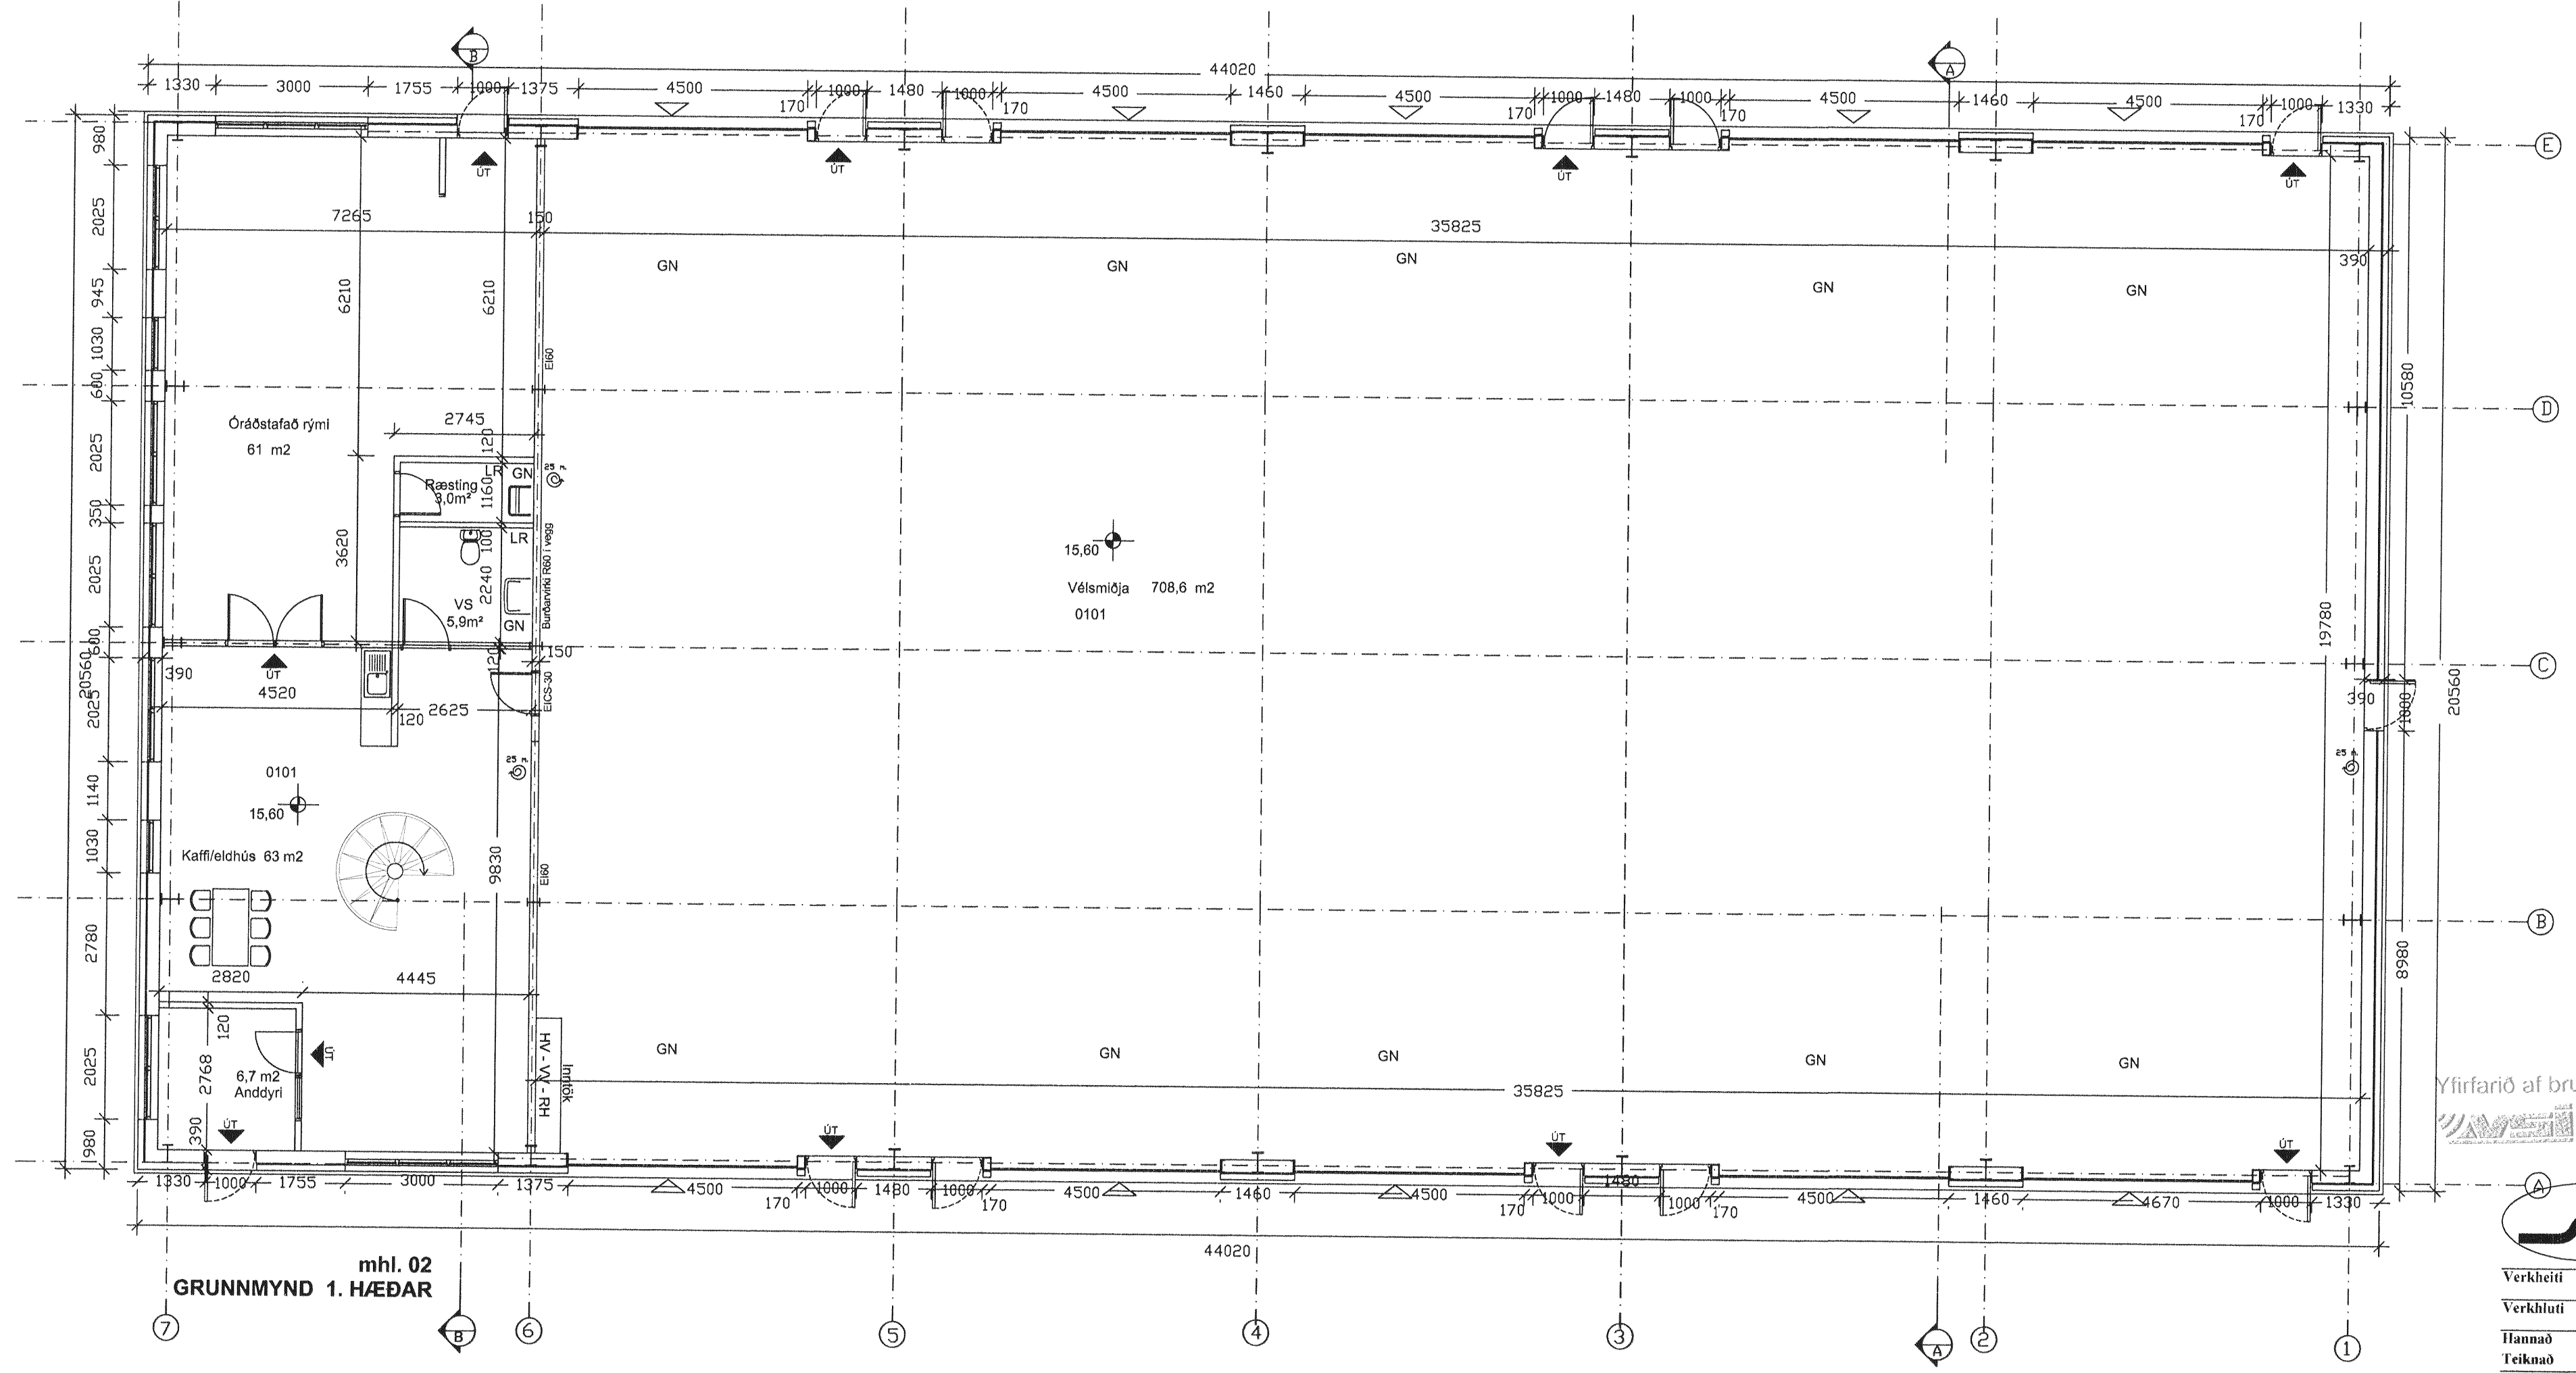


mhl. 01
GRUNNMYND 1. HÆÐAR

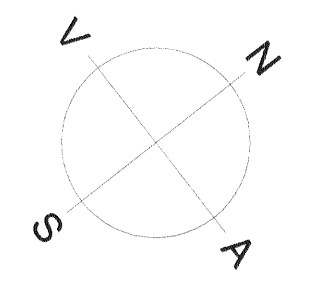

mhl. 02
GRUNNMYND 1. HÆÐAR

TÁKN

- GN = Niðurfall
 - LR = Lofttræsting
 - PK = Póstkassar
 - NL = Neyðarljós
 - VLR = Vélknúin lofttræsting
 - R = Reykaskynjan
 - ÚT = Merktur útgangur
 - ☐ = Blástæði fyrir fatlaðra
 - BO = Björgunarpop
 - ☐ = Fellið stigi við björgunarpop
 - ☉ = Brunnastanga
- ELDVARNAMERKINGAR**
- REI 60 = Berandi A60 eða B60 veggur
 - EI 60 = A60 eða B60 veggur/millifloft
 - R60 = Burður í 60 mínútur, t.d. súla/bit
 - EI30 = B30 hurð eða veggur
 - EI30 CS = B30 S (reykþétt og sjálfkandi)
 - EI60 CS = A60 eða B60 hurð
 - E 30 = F30 gler
 - ECS 30
 - A = er óbrennanlegt efni
 - B = er brennanlegt efni (t.d. timbur)

- Breyting: 15.11.2006 - Höfn lengd og breidd um 28 cm og hækkuð um 15cm
- Breyting: 15.08.2010 - breytt innra skipulagi 0101
- Breyting: 9.12.2010 - breytt innra skipulagi 02 (Innveggir ífeldir út)
- Breyting: 31.1.2011 - breytt innra skipulagi mhl. 01 (Ræsting og hreinlætisabtaða breytt)
- Breyting: 10.2.2011 - breytt innra skipulagi mhl. 01

Yfirfarið af brúnni
27.3.2011

SH hönnun ehf.
Smiðjuvegi 11 200 Kópavogi
S: 564 4683 FAX: 564 4681
shonnun@islandia.is

Verkefni Ishella 7
Verkefni Grunnmynd 1. hæða
Hannað Stéfán Halldóttir 180454-3579
Teiknað S.H. - G.W.
Blað nr. 2
Mkv. 1:100
Dags. 15.11.2006