




C-100-1/2-01

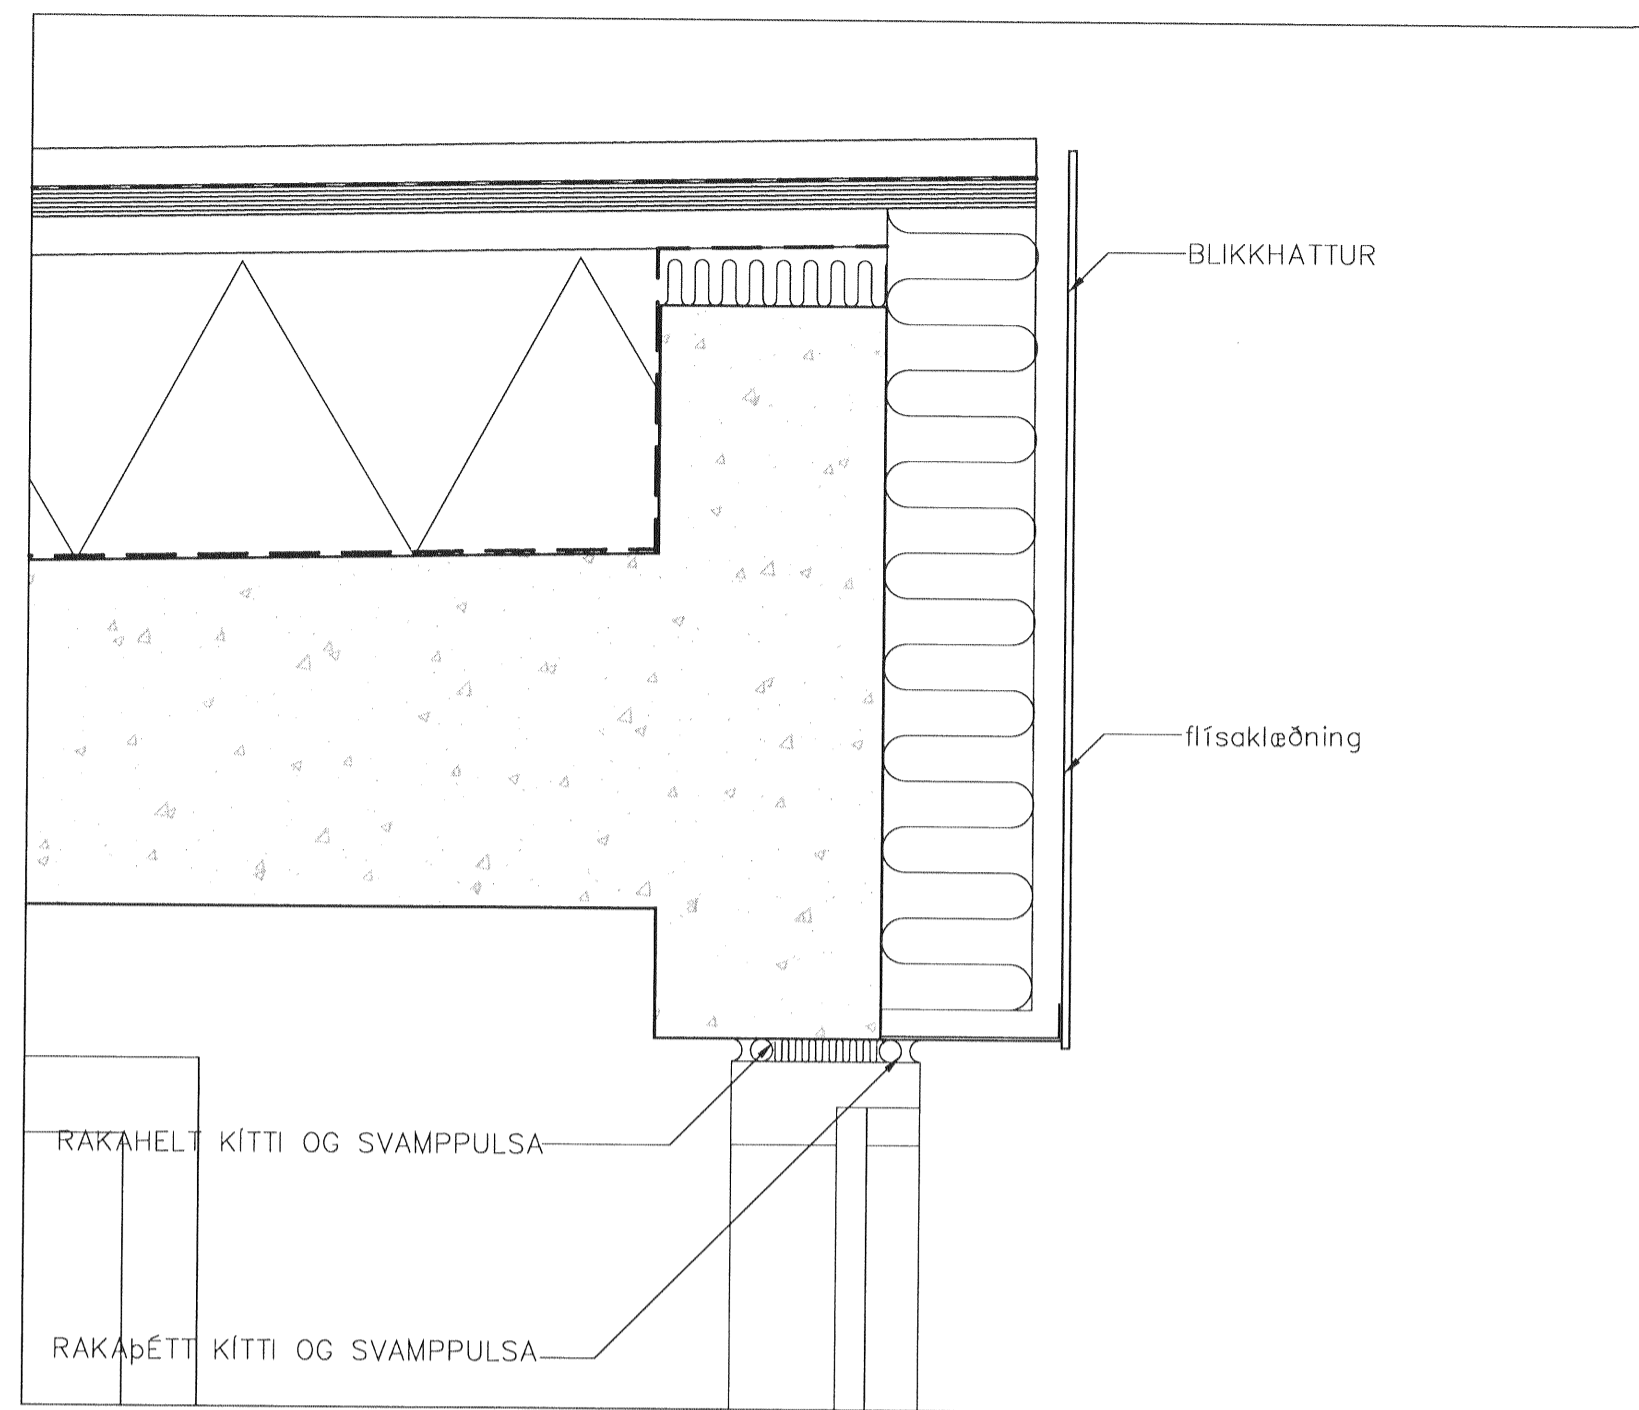

B-100-1/2-01

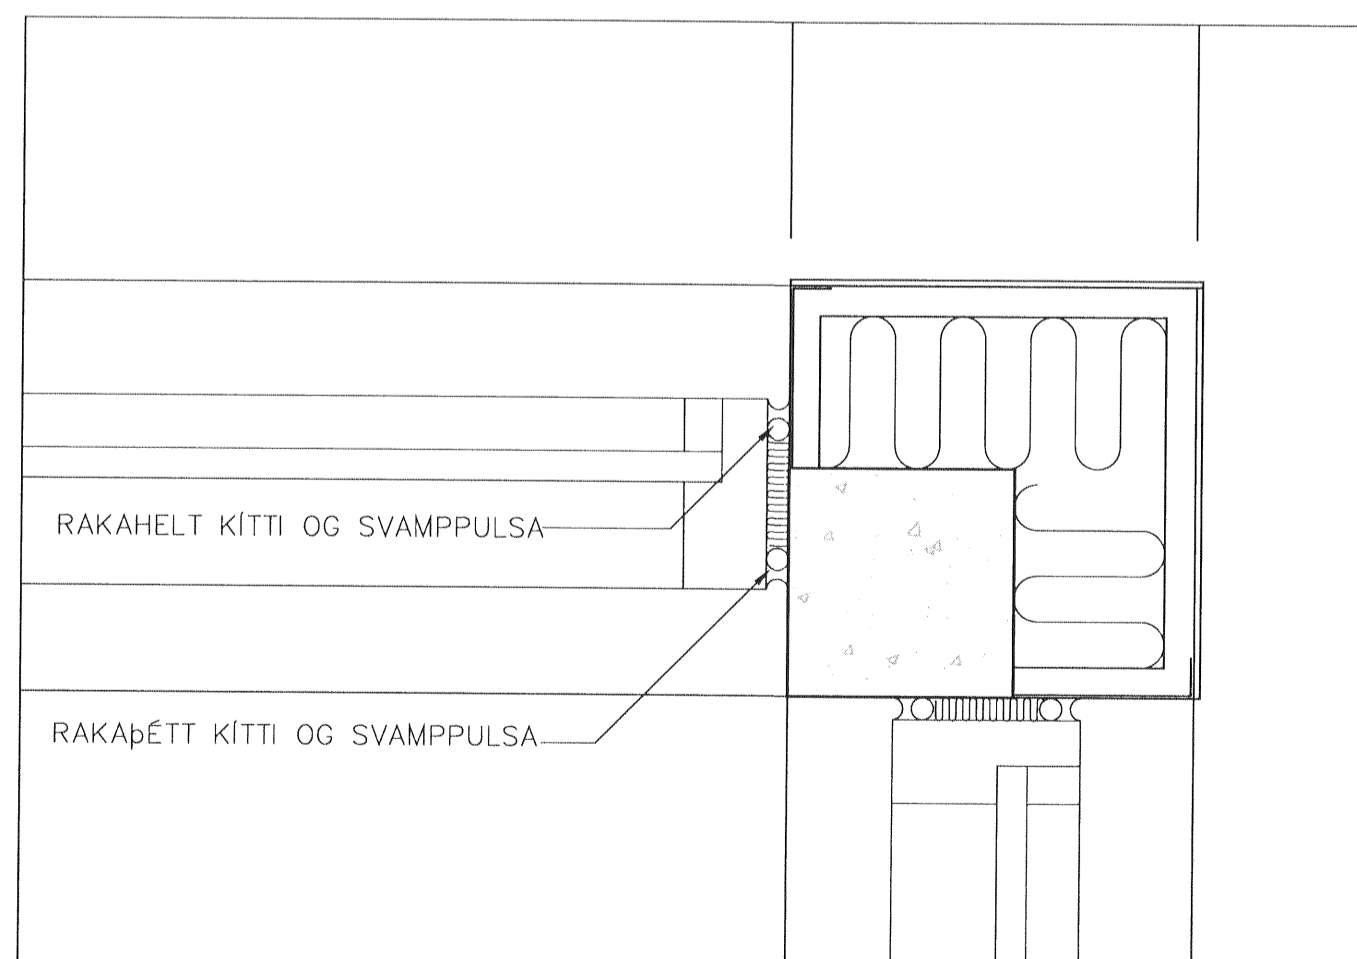

D-100-1/2-01

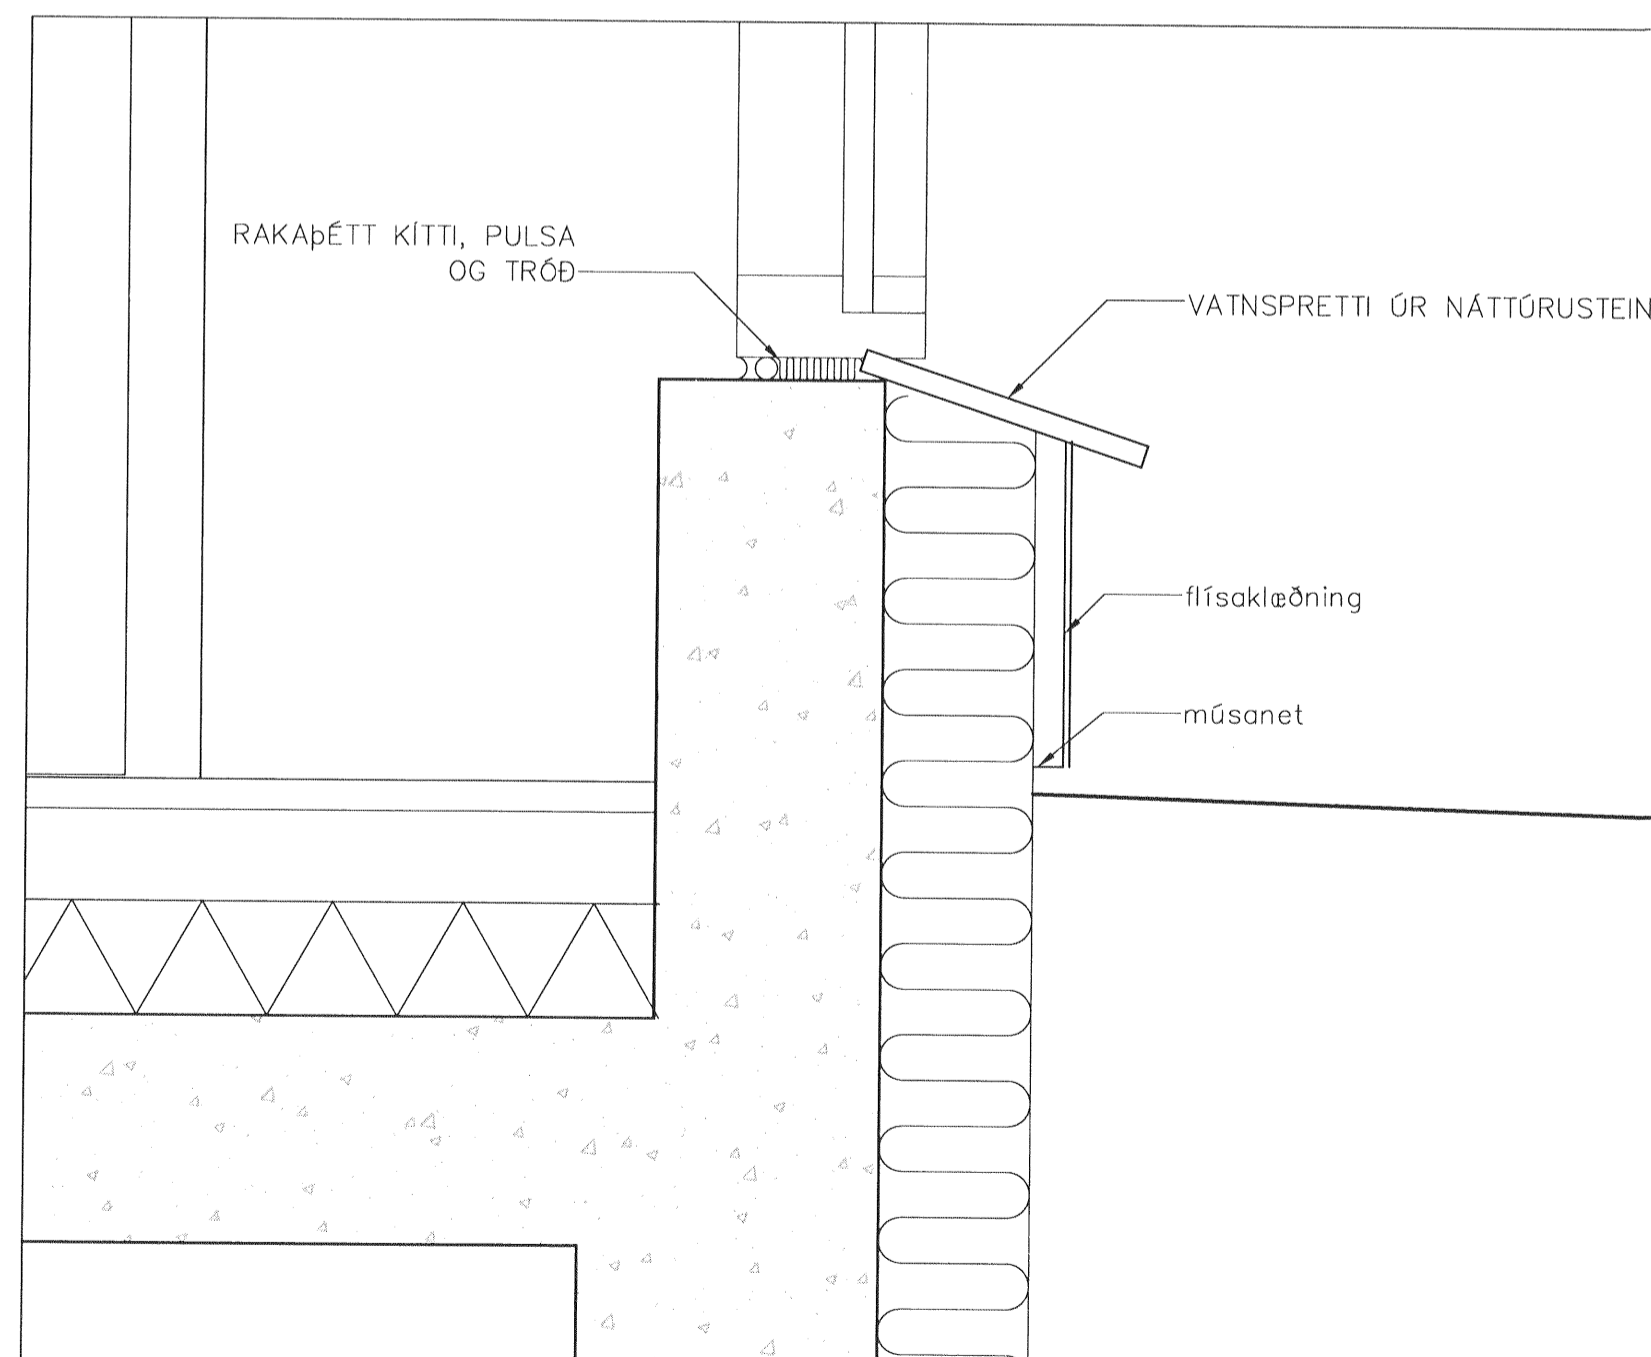

A-100-1/2-01

Særþykkt þann
30 MAR 2011
 Byggingafullgáin í Hafnarfirði
 E.h. Sigurður Steinar Jónsson

Breytingar
 þak er steinsteypt plata
 loftað þak
 veggir flísalagðir
 breytingar staðreyndar

GK
 ARKITEKT ehf

HERJÓLFSGATA 20
 HAFNARFIRÐI
 VIÐBYGGING

TEIKNING NR 100-01

MKV 1:5 DAGS 10.11.2011

Gunnar Kr Ottósson
 Gunnar Kr Ottósson
 kt 050965 3179
 GKO arkitekt ehf
 Túngata 17, 230 Keflavík
 S 692 5907, Nf gko@gko.is