


# Gjótuhraun 5 Hafnarfirði.

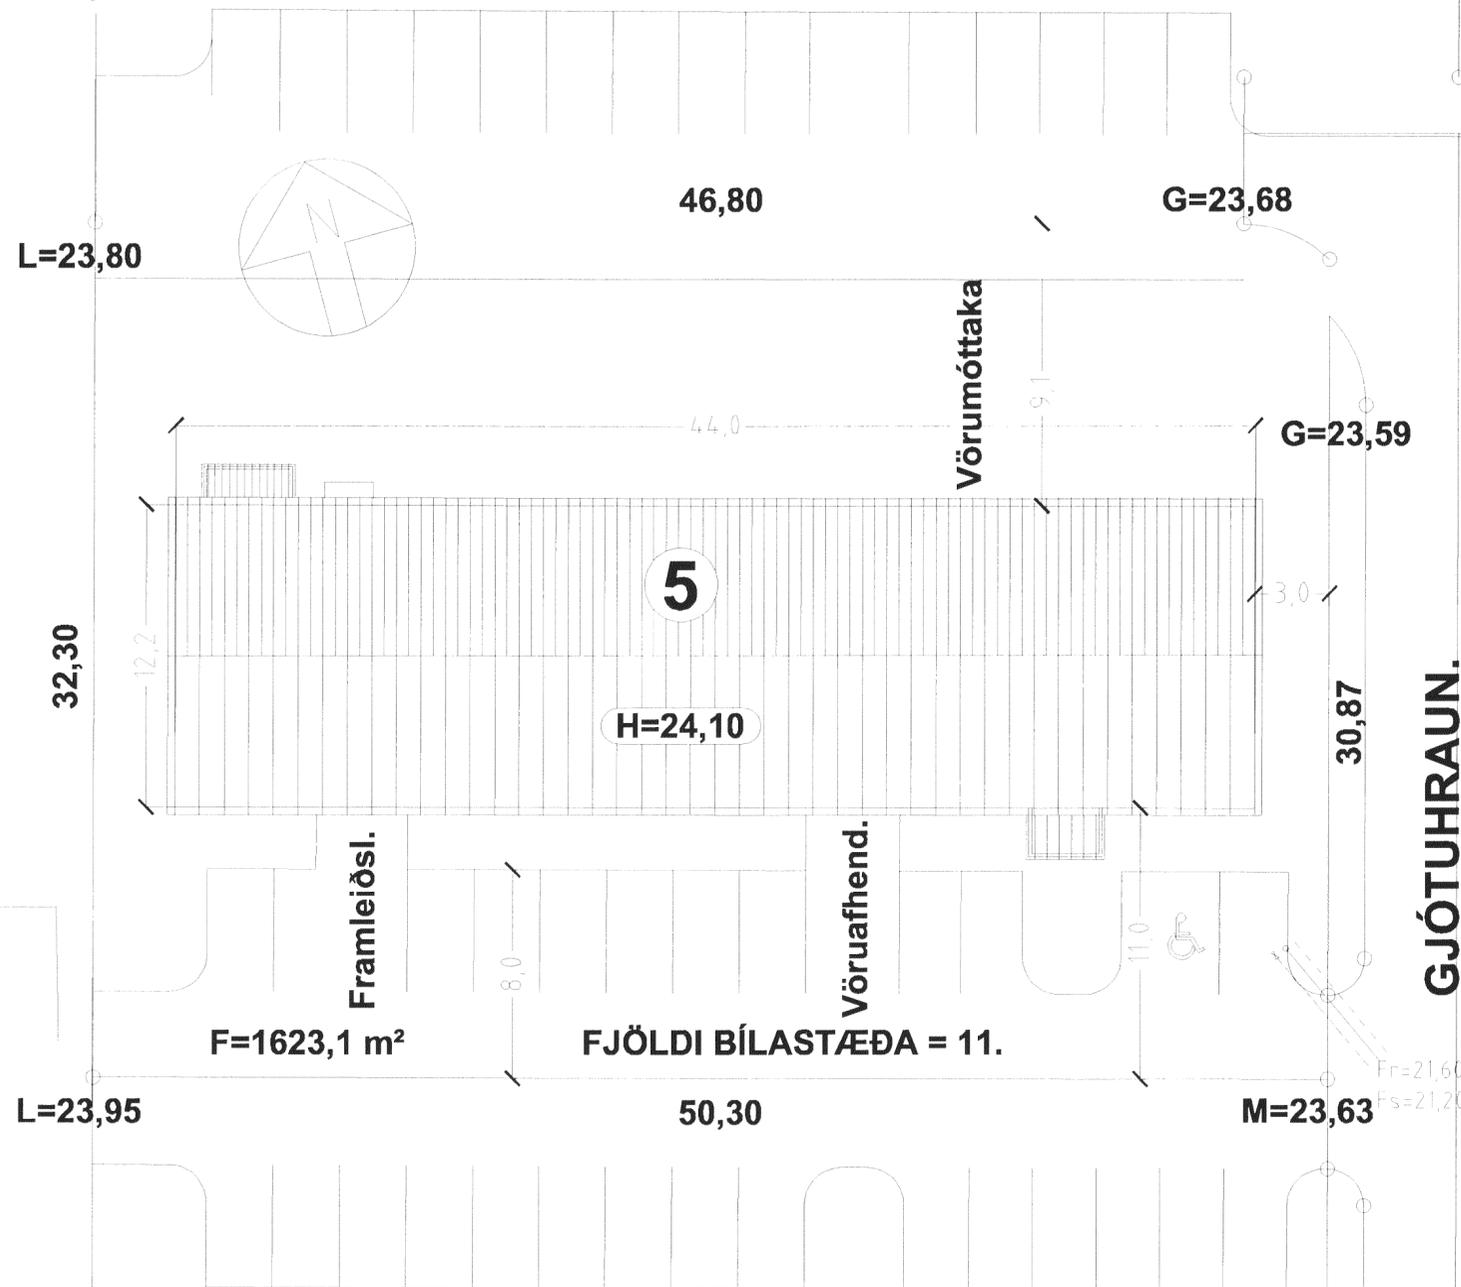

Samþykkt þann  
30 MAR 2011  
Byggingaábyrging  
F.h. Sigurður Adalsteinsson

**6**

### Byggingarlýsing / verklýsing:

Húsið er staðsteypt á hefðbundinn hátt með stálklæddu þaki. Undirstöður og botnplata eru staðsteyptar á þjappaðri hraunfyllingu og eða klöpp. Útveggir staðsteyptir 20 sm. Einangrun 10 sm. plast. Múrhúð 2 sm. Á milli súlna kemur 150 mm. límburveggur með 100 mm. einangrun, rakavarnarlag og klæddur með álklaðningu að utan en vatnspólnum plötum að innan. Milligólf hvílir á stálbitum og tímursperrum. Þak er byggt úr tímursperrum og stálbitum, stálbitar eldvarðir með steinull og gífsklæðningu, þá er þakeinangrun 200 mm. þakull, með vindvörn fest með 2 mm. stálþræði c/c 300 mm. rakavarnarlag, afréttingargrind og loftaklaðningu. Þakkúplar úr auðbrennanlegu plasti til reykkræstingar. Veggir (eldhindrandi) milli einstakra eininga aðrir en steypfir veggir eru a.m.k. EI60 eldhindrandi veggir. Léttir EI60 veggir, léttir milliveggir á milli einstakra eininga eru uppbyggðir sem hér segir: 35 \* 120 mm. blikkgind fyllt með steinullareinangrun og klæddir beggja vegna með 2 \* 13 mm. gífsplötum. Hlaðnir EI60 veggir ekki berandi milli einstakra eininga eru byggðir upp sem hér segir: 70 mm. hlaðnir vikurveggir múrhúðaðir beggja vegna með 15 mm. múrhúð. Húsið verður hitað með miðstöðvarofnum.

LR. tákna loftræsting. Herbergi og svæði sem liggja að útvegg eru loftræst um opnanlega glugga, lokuð innrymi eru loftræst í gegnum blikk stokka, sjálftrékkjandi eða með vélrænni loftræstingu eftir því sem við á.

Sérstakar skýringar vegna einangrunar: Botnplata einangruð með 75 mm. einangrunarplasti, veggir sökkla eru einangraðir 50 sm. niður fyrir plötu með 75 mm. einangrunarplasti. Ofan á einangrun gólfplötu skal leggja þolplast (rakasperra). Útveggir eru einangraðir með 100 mm. einangrunarplasti. Þak er einangrað með 200 mm. þakull. Í gluggum er tvöfalt K-gler (12 mm. loftbil í fóstum gluggum en 9 mm. loftbil í opnanlegum gluggafögum og hurðum.) Að öðru leiti skal miða við að kólnunartölur einstakra byggingahluta séu í samræmi við byggingarreglugerð og ÍST 60.

Starfsemi: Ætlunin er að í húsinu verði iðnaðar- eða matvælaframleiðsla og er áætlaður starfsmannafjöldi 7-10 manns.

**4**

**3**

- M = hæð bæjarlands (malbiks) á lóðarmörkum.
- G = hæð bæjarlands á lóðarmörkum.
- H = hæð aðalgólfs.
- L = hæð lands við lóðarmörk.
- Fr. = tengihæð regnvatnsheimæðar.
- Fs. = tengihæð skolps.

GJÓTUHRAUN.

GJÓTUHRAUN 5, HAFNARFIRÐI

Lóðarmynd mkv. 1:200

ÞRIDJA HÆÐIN, ARKITEKTAR – SIGURÞÓR AÐALSTEINSSON FAI  
REYNDARTEIKNING  
HAFNARFIRÐI  
Fyrir  
HAFNARFIRÐI  
EIMI: 555 46 10 GSM: 864 4168  
NET: 250144-3939 síð@standio.is  
HAFNARFIRÐI  
TEIKNAD: SA DAGS: 15.03.2011 MKV: VERKNR:

**Verkfræðipjónusta Jóhanns G Bergþórssonar. EHF.**  
Kennitala: 570879-0149 Símanagata 28 220 Hafnarfjörður Sími 555-3250 Fax 555-3251 Netfang begg@standio.is

|  |             |                |  |              |                      |
|--|-------------|----------------|--|--------------|----------------------|
| Tilv.  | Magn.       | Títtill verks. | GJÓTUHRAUN 5 HAFNARFIRÐI                             | Breytt dags. | 05.08.2005           |
| Hannað af:   | Teiknað af: | Yfirfarið af:  | Samþykkt af - dags.                                  | Dags:        | Mælikvarði:          |
| JGB  | Bergþór J   |                |  | 24/04/2002   | 1/200                |
| Gjótuhraun 5 Hafnarfirði.<br>Byggingarnefndarteikning.<br>Lóðauppdráttur og byggingarlýsing. |             |                | Teikning Nr:   | Skráarheiti: | Útgáfa: Blað nr./nr. |
|  |             |                | 001  | 1. útgáfa 10 | 1/4                  |
| Athugasemdir:  |             |                | Milligólf, innraskipulagi og útst: breytt 05.08.2005 |              |                      |

