


Samþykkt þann

30 MAR 2011


Byggingaráttvörðun
F.n. Sigurður Steinþórsson

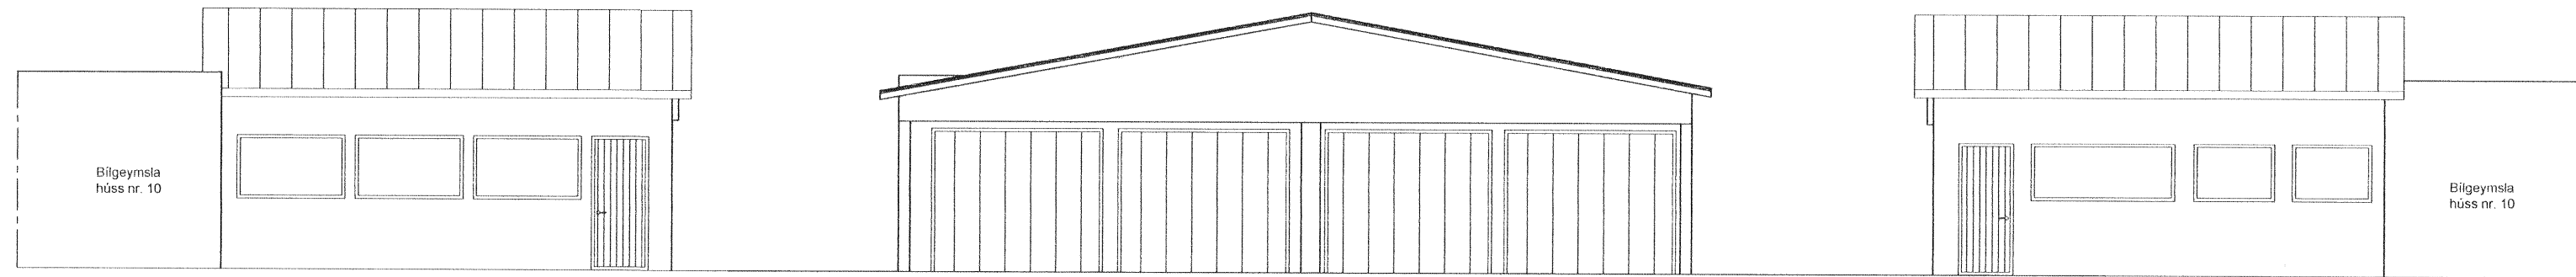

Eftir breytingu Austur
1 = 100 mm

Eftir breytingu-Norður
1 = 100 mm


Eftir breytingu Vestur
1 = 100 mm

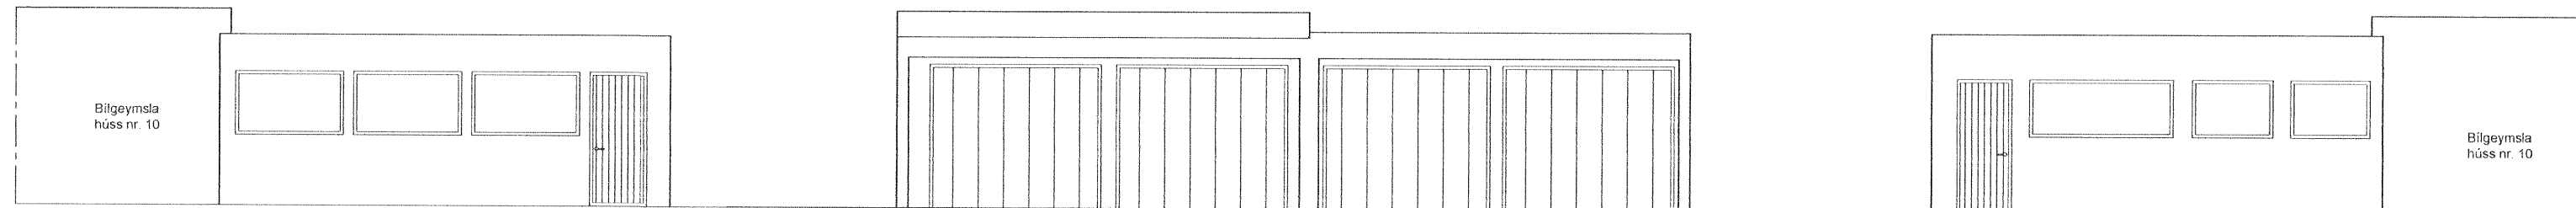



Fyrir breytingu Austur
1 = 100 mm

Fyrir breytingu-Norður
1 = 100 mm

Fyrir breytingu Vestur
1 = 100 mm

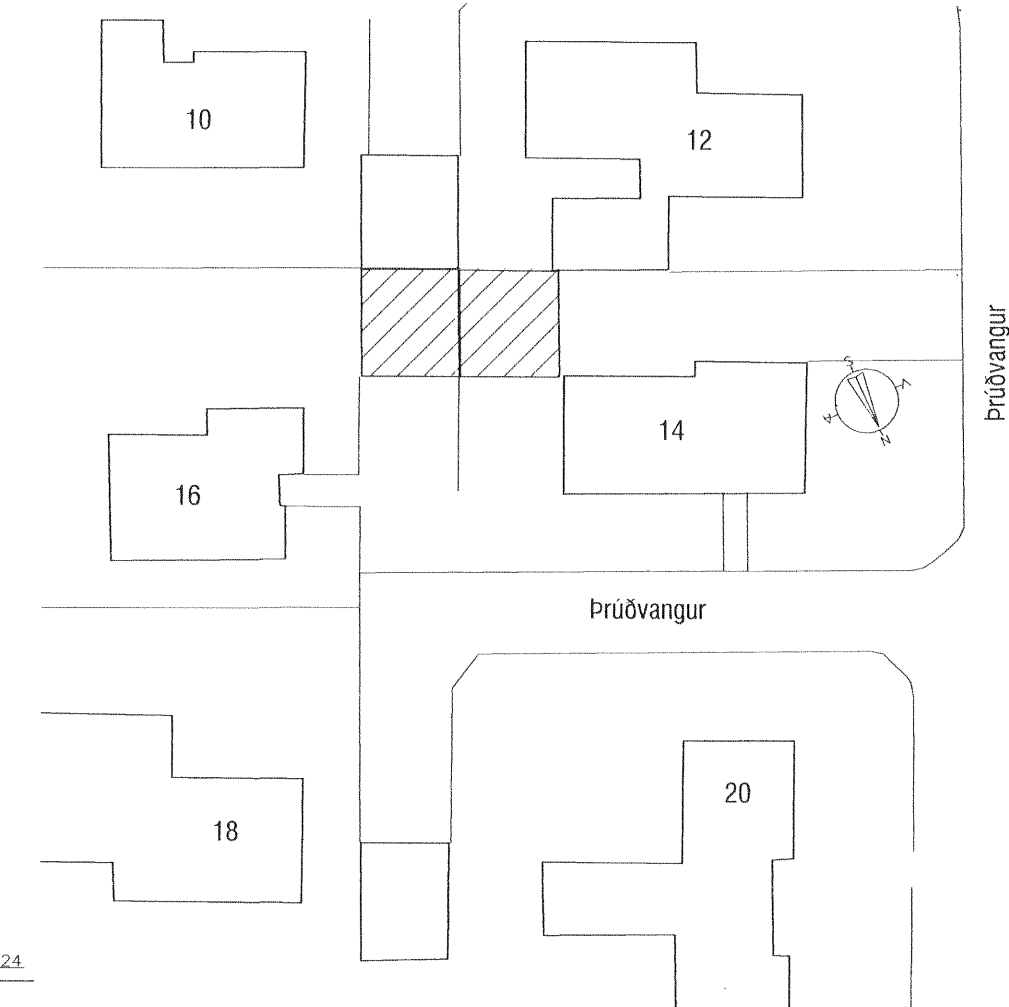

Afstæða
1 = 500 mm

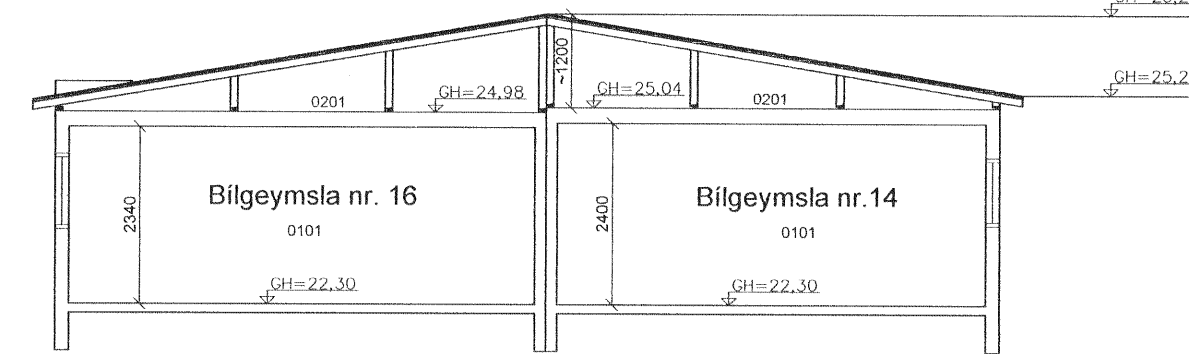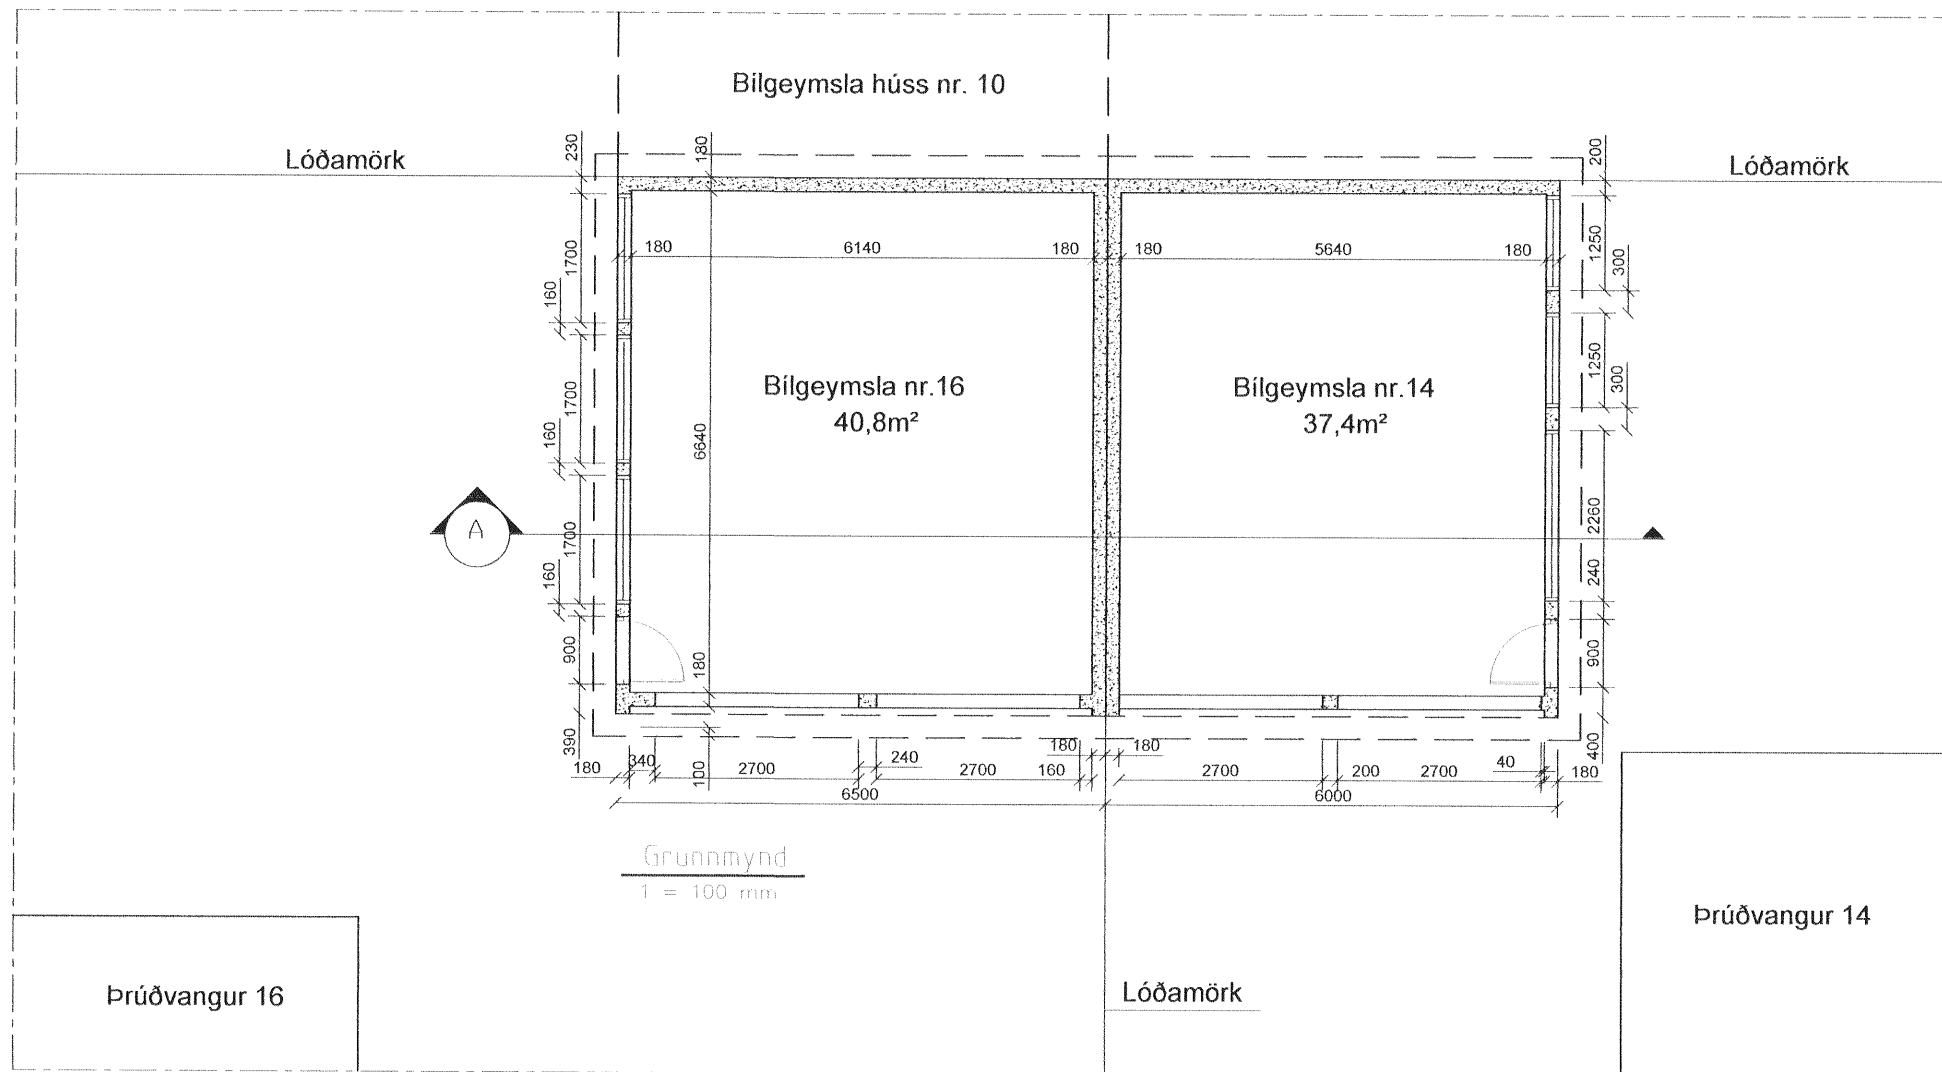

Sníð A eftir breytingu
1 = 100 mm

Byggingarlýsing:



Matshlutar 02 á hvorri lóð.
Bilgeymslur eru steynsteyptar með sreyptri þakplötu.
Byggja skal sameiginlegt þak yfir bilgeymslur.
Þakhalli skal vera sá sami og er á húsum nr. 14 og 16.
Gafflar klæddir með steni.
Hefðbundni þak stólað ofan steypta plötu.
Þaksperrur eru klæddar borðaviði, þakpappa og stálklæðningu.
Loftreasta skal þak með 40mm rorum
með 300mm millibili eftir langhlidum.

Samþykki þakbreytingar á bilgeymslu á Prúðvangi 14 og 16

Perla Árnadóttir 40446249
Prúðvangur 10
25558-3929

Skráningartífla: Prúðvangur 16 - bílskúr		Skráningartífla: Prúðvangur 14 - bílskúr															
Landnúmer: 122995		Landnúmer: 122993															
Matshlutanúmer: 02		Matshlutanúmer: 02															
Útgáfa: 4.01E		Útgáfa: 4.01E															
Dags: 24.3.2011		Dags: 24.3.2011															
Skrásetjari: Pétur Vilberg Guðnason		Skrásetjari: Pétur Vilberg Guðnason															
Kennitala: 051163-2739		Kennitala: 051163-2739															
Uppskjöpun og lýsing		Stærðir															
D0	D1	D2	D3	D4	D5	D6	D7	D8	D9	D10a	D10b	D11	D12	D16	D17		
Lokun	Bygn. hæð-röð	Hökkun texti	Höfuð-Hökkun	Eignar-hald	Brúdfotur mf	Mérfotur mf	Sigur mf	Op mf	Brúdfotur sh < 1.8	Salarnæð mm	Salarnæð max	Brúðs rúmmál mf	Næðfotur mf	Birt flutarmál mf	Réttahla skiptarúmmál mf		
					91,7	0,0	0,0	0,0	45,5	0,0		166,1	40,8	45,5	109,344		
Boðn														9,1			
A	01	1. hæð			45,5	0,0	0,0	0,0	45,5	0,0		121,9	40,8	45,5	109,344		
	0101	Bílskúr	B	0101	45,5	0,0	0,0	0,0	45,5	0,0	2,68	2,68	121,9	40,8	45,5	2,68	109,344
A	02	2. hæð			46,2	0,0	0,0	0,0	0,0	0,0		35,1	0,0	0,0			
	0201	Þakhæð	F	0101	46,2	0,0	0,0	0,0	0,0	0,0	0,26	1,26	35,1	0,0	0,0		
Áthugasemdir																	
Sameignir summa																	
Eignarhald																	
Eignar-hald	Hökkun texti	Birt flutarmál mf	Skipstærðarmál mf	Sérlegn og sameign mf													
0101	Bílskúr	45,5	109,344	109,344													
Alls		45,5	109,344	109,344													

Skráningartífla: Prúðvangur 14 - bílskúr		Skráningartífla: Prúðvangur 16 - bílskúr															
Landnúmer: 122993		Landnúmer: 122995															
Matshlutanúmer: 02		Matshlutanúmer: 02															
Útgáfa: 4.01E		Útgáfa: 4.01E															
Dags: 24.3.2011		Dags: 24.3.2011															
Skrásetjari: Pétur Vilberg Guðnason		Skrásetjari: Pétur Vilberg Guðnason															
Kennitala: 051163-2739		Kennitala: 051163-2739															
Uppskjöpun og lýsing		Stærðir															
D0	D1	D2	D3	D4	D5	D6	D7	D8	D9	D10a	D10b	D11	D12	D16	D17		
Lokun	Bygn. hæð-röð	Hökkun texti	Höfuð-Hökkun	Eignar-hald	Brúdfotur mf	Mérfotur mf	Sigur mf	Op mf	Brúdfotur sh < 1.8	Salarnæð mm	Salarnæð max	Brúðs rúmmál mf	Næðfotur mf	Birt flutarmál mf	Réttahla skiptarúmmál mf		
					84,6	0,0	0,0	0,0	42,0	0,0		153,3	37,4	42,0	102,476		
Boðn														8,4			
A	01	1. hæð			42,0	0,0	0,0	0,0	42,0	0,0		115,1	37,4	42,0	102,476		
	0101	Bílskúr	B	0101	42,0	0,0	0,0	0,0	42,0	0,0	2,74	2,74	115,1	37,4	42,0	2,74	102,476
A	02	2. hæð			42,6	0,0	0,0	0,0	0,0	0,0		29,8	0,0	0,0			
	0201	Þakhæð	F	0101	42,6	0,0	0,0	0,0	0,0	0,0	0,20	1,20	29,8	0,0	0,0		
Áthugasemdir																	
Sameignir summa																	
Eignarhald																	
Eignar-hald	Hökkun texti	Birt flutarmál mf	Skipstærðarmál mf	Sérlegn og sameign mf													
0101	Bílskúr	42,0	102,476	102,476													
Alls		42,0	102,476	102,476													

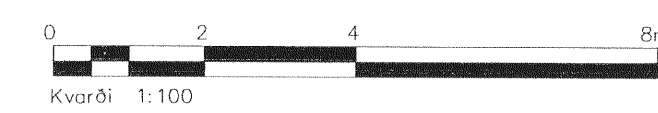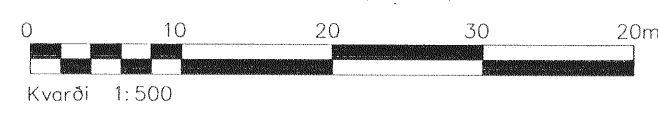

Útg.	Breytingar	Hönnuður	Dags

Prúðvangur 14 og 16, Bílgeymslur

Strendingur ehf. Verkfræðipjónusta Fjarlægata 13-15 - 220 Hafnarfjörður Sími: 565 5648, Fax: 565 5641 strendingur@strendingur.is	Sameiginlegt þak yfir bílgeymslur	
	Grunnmynd, útlit og afstaða	
Hönnuður: <i>Asmundur Sigvaldason</i>	Dags: 28.03.2011	Teknað / Hannað af: JW/AS
Samráðgjafi: <i>Asmundur Sigvaldason</i>	Meikun: 1:100, 1:1000	Númer tekiingar: 001
		Bláskot: A2

Prúðvangur 14 og 16