


FLUGUSKEIÐ 12

staðgreinir (2396-0120)
landnúmer 215897
F=1799.2 m²

Samþykkt
23 MAR 2010
Byggingaáráðgjafi
Eh. Sigurður Steinn

HESTAGERÐI
556 m²

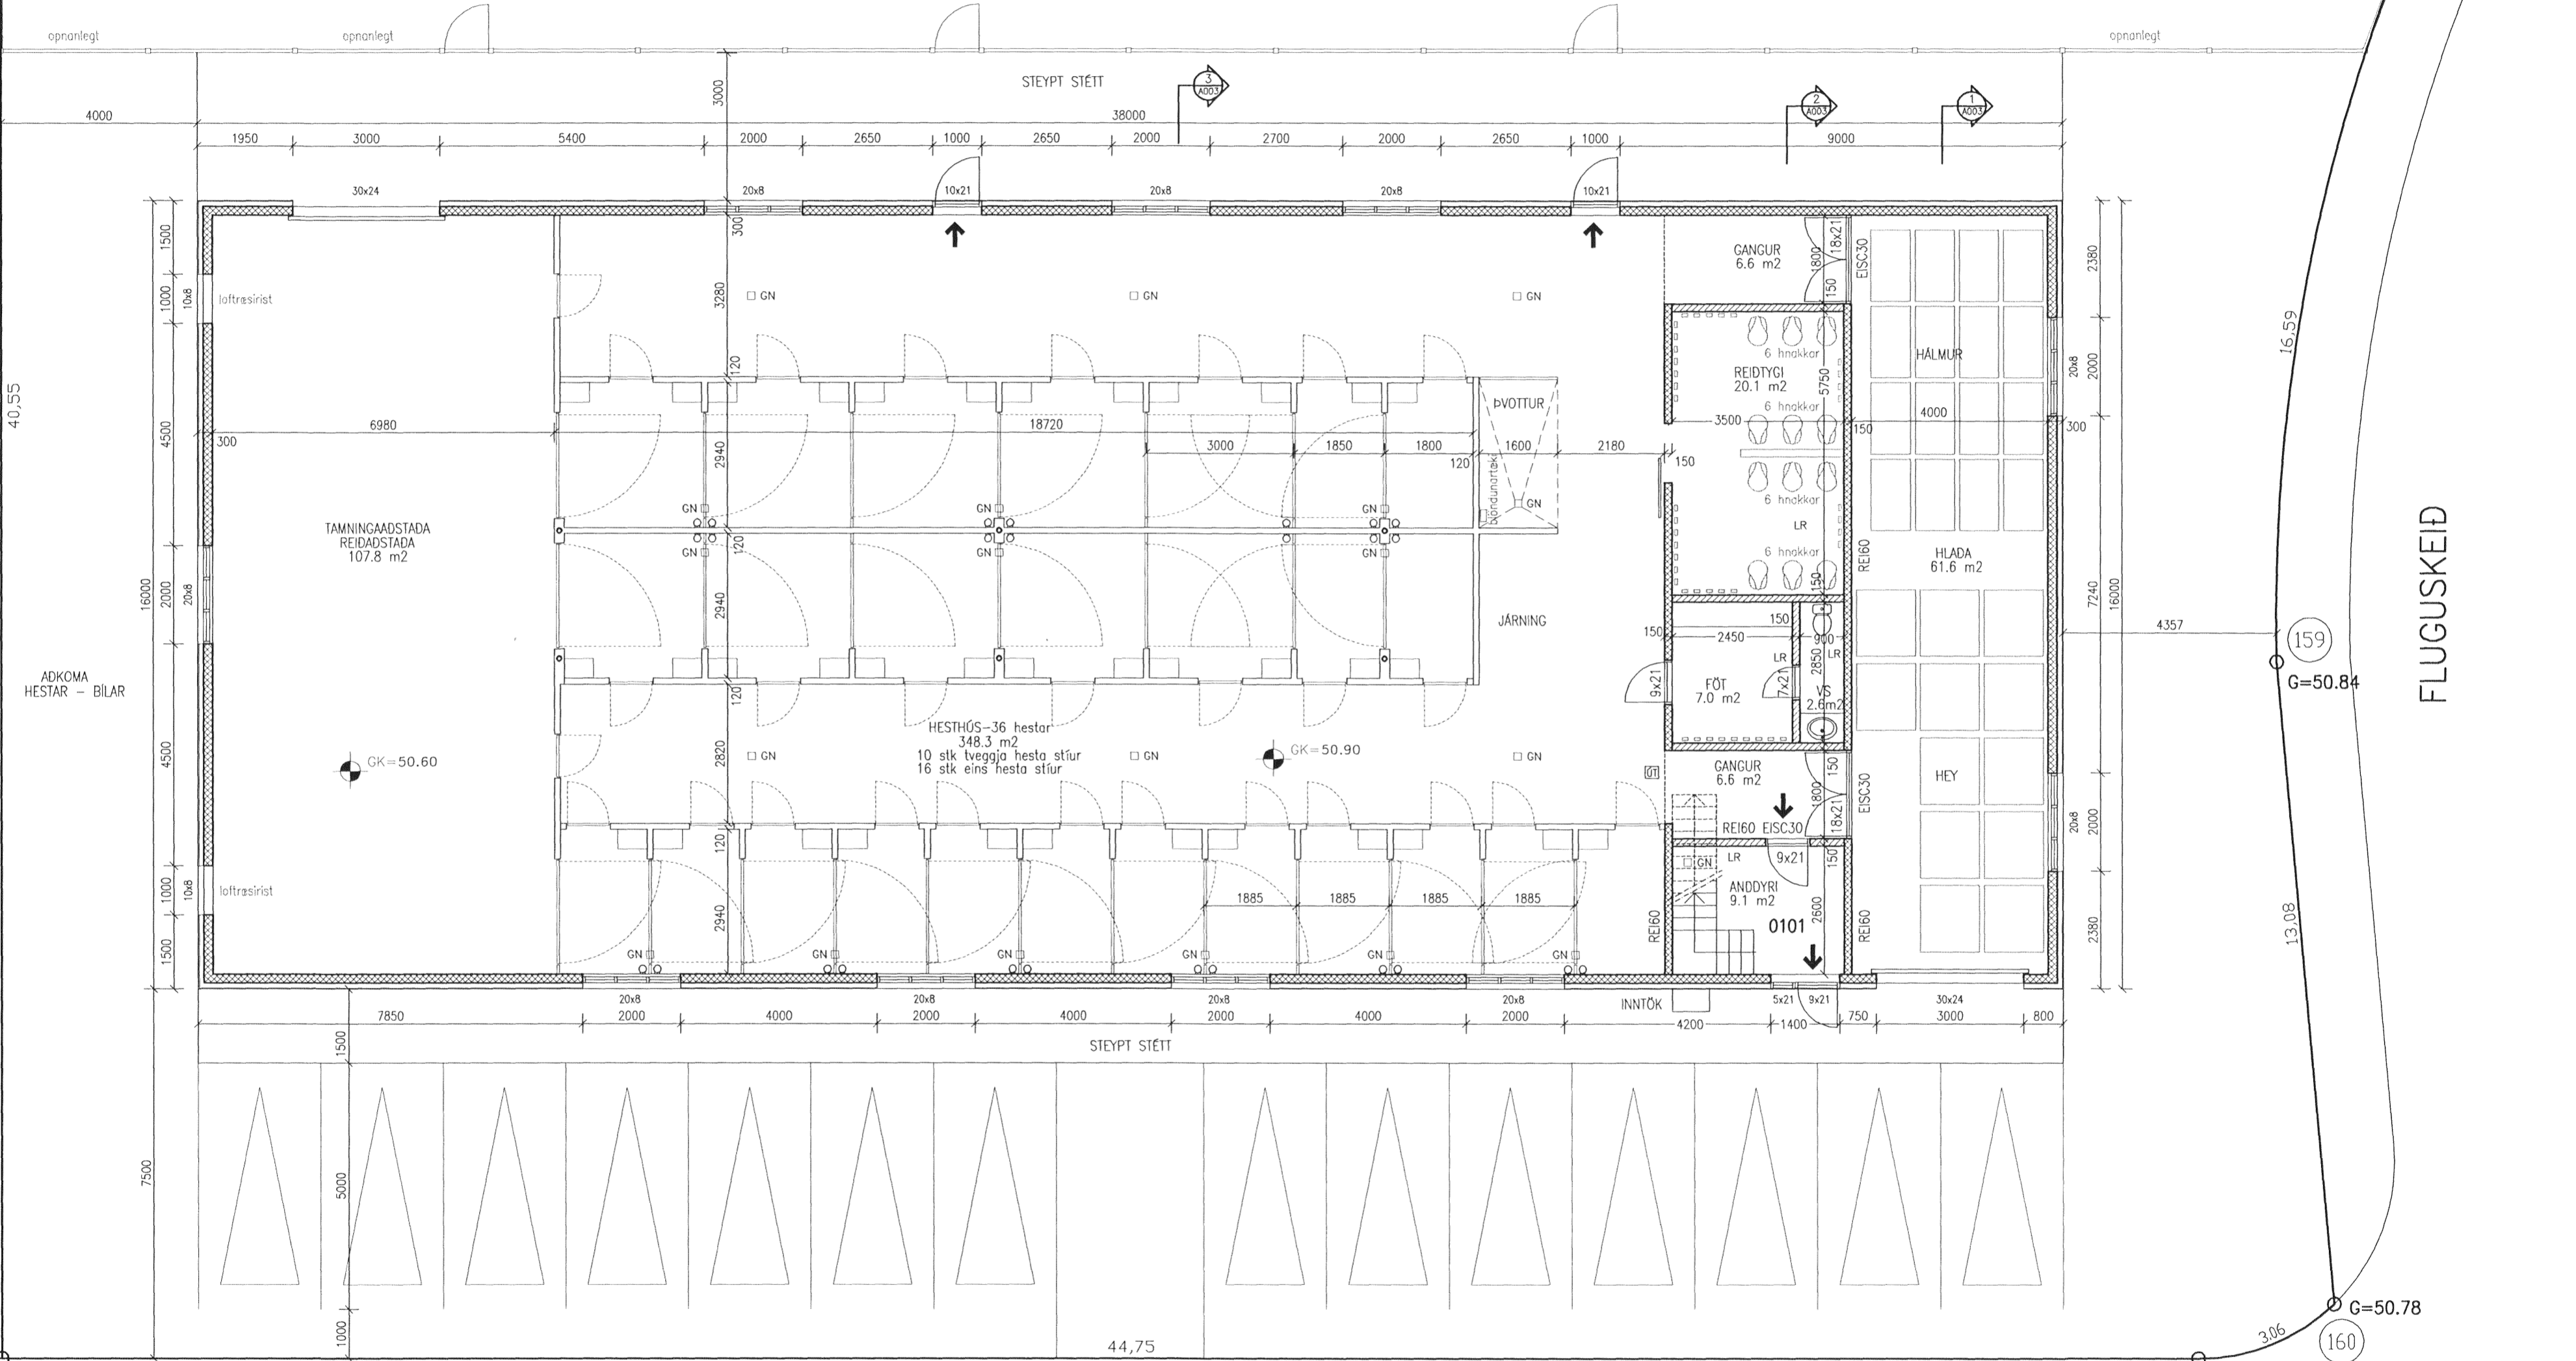

FLUGUSKEIÐ

24/3 '11
SEMUNDUR EIRIKSSON 261249-2949

NR.	DAGS.	BREYTING
A	JÓNÍ 1020	BREYTT STÍUM VÍÐ SUDURVEGG BREYTT ÞVOTTAPLÁSSI/JÁRNING

SKÝRINGAR

FLUGUSKEIÐ 12
220 HAFNARFJÖRÐUR

KLÖPP
KLÖPP ARKITEKTAR-VERKFRÆÐINGAR EHF
NETHYL 2E, PÓSTHÓLF 10050, 130 REYKJAVÍK
SÍMI 577 2277, 699 7747 - klopp@simnet.is

HEITI TEIKN.	HESTHÚS GRUNNMÝND		
MÆLIKVARDI	1:100	DAGS.	APRÍL 2010
TEIKNING	A 002	VERK	V 09-105
BREYTING	A	YFIRFARID	S.E.

162

G=50.60

44,75

161

G=50.80

160

G=50.78

159

G=50.84

157

G=50.93

158

G=50.91