



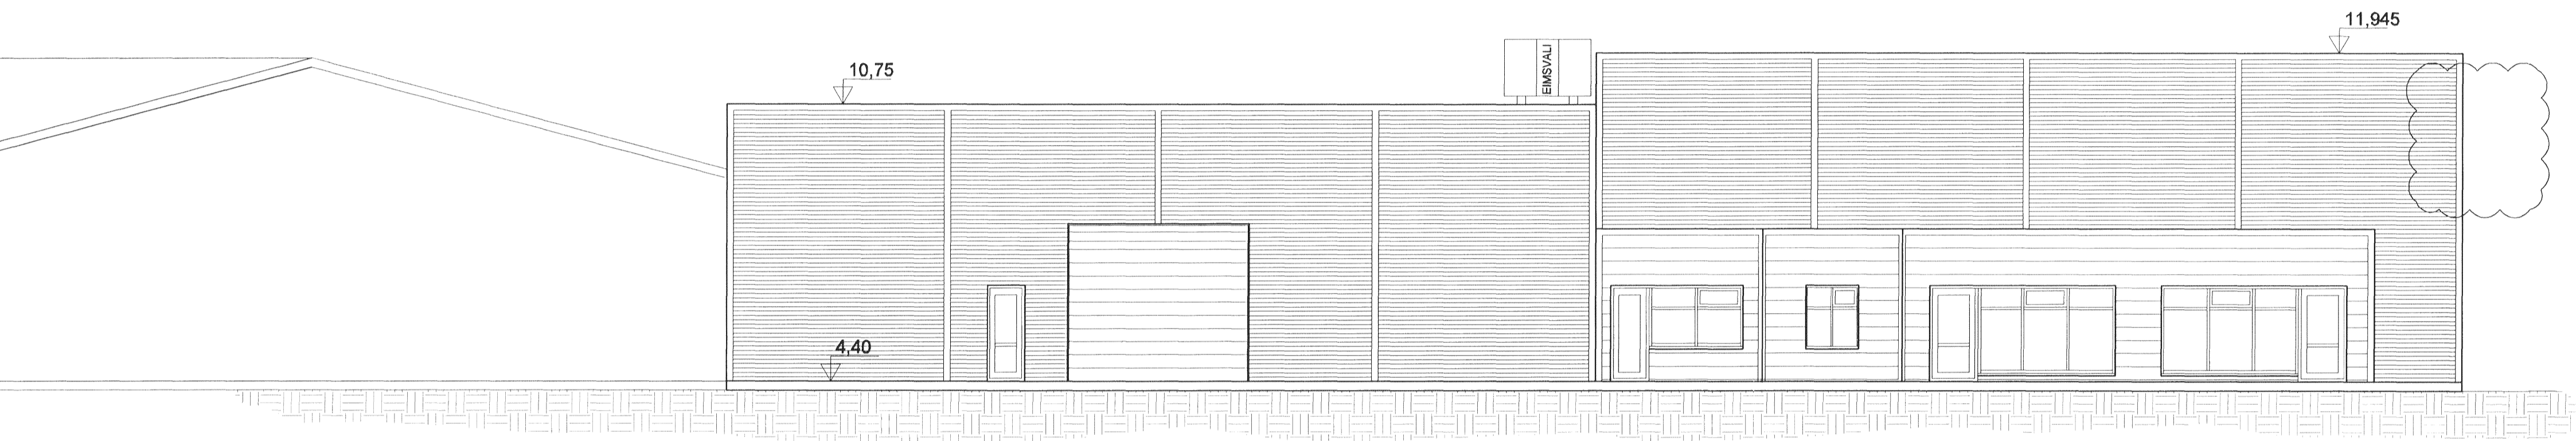

ÚTLIT SUÐVESTUR 1:100



ÚTLIT NORÐVESTUR 1:100

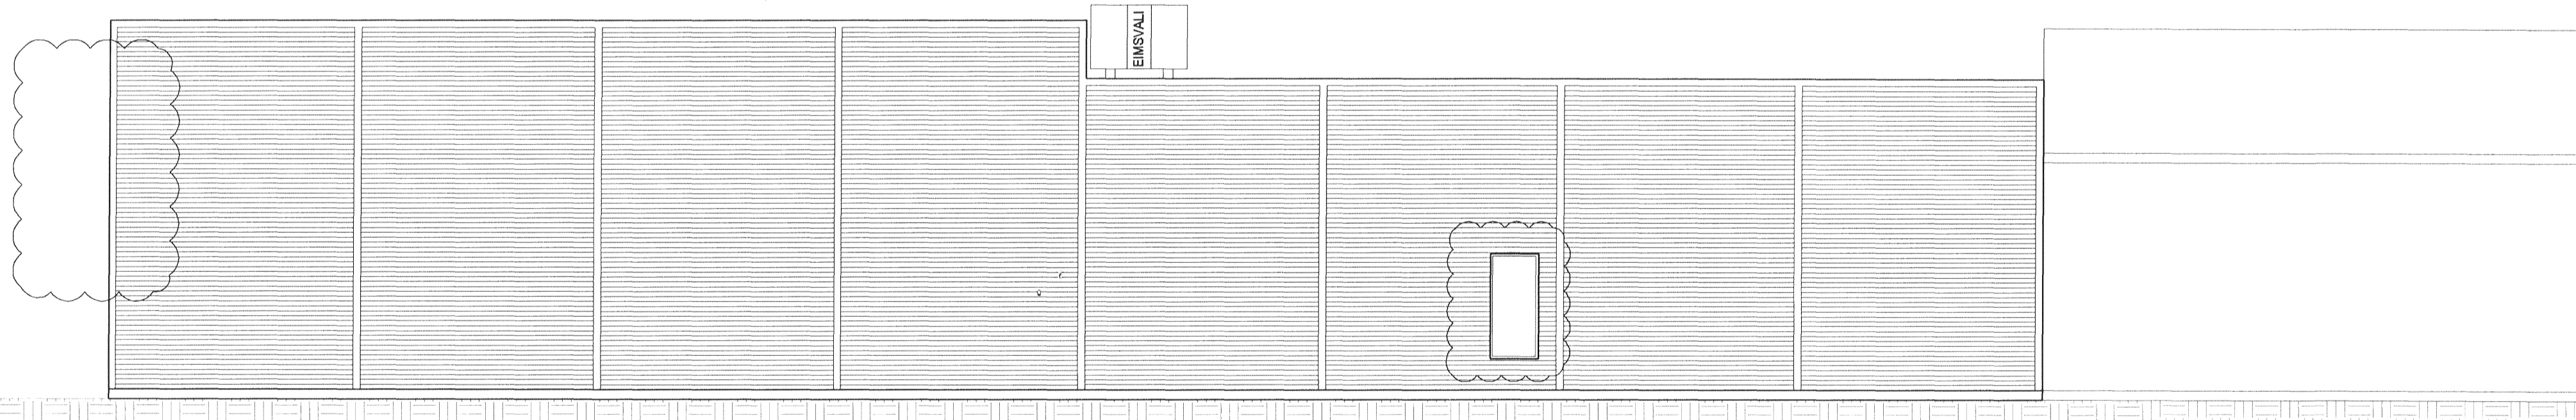

ÚTLIT SUÐAUSTUR 1:100

C	28.02.11	Neyðarútg. bætt við og skyggni tekið út	BG/BG
B	21.11.06	Lóðarmörk lagfærð	JUR/BG
A	08.11.06	Breytingar á lögum vegna færslu húsa	JUR/BG
Útg.	Dags.	Skýring	Hannað/Yfirfarið



VERKFRÆÐISTOFA

BÆJARHRAUN 20 · 220 HAFNARFJÖRDUR · KENNIT. 710796-2899
 vsb@vsb.is · Sími 585 8600 · Fax 585 9810 · www.vsb.is

Áritun aðalhönnuðar
 Björn Guðafsson Kt: 180550 4889

Verkefni
LÓNSBRAUT 1
HAFNARFIRÐI

Verkhúsi
 Aðalteikning

Útlit					
Hannað	Teiknað	Yfirfarið	Kvarði	Síða	
BG	ERJ		1:100	/ A1	-
Dags.	Verkefni	Teikning	Útgáfa		
25.07.2006	06762	A03	C		