


Skráningartafli: Suðurholt 1 Hafnarfirði.
Landnúmer: 122586
Matshlutanúmer: 01

Skrásetjari: Jón Guðmundsson Arkitekt
Kennitala: 310551-3259
Útgáfa: 4.01t
Dags: 19.-3.-2012

Samþykkt þann

18 APR 2012

Byggingafulltrúinn / Hafnarfirði
F.h. Sigurður Steinar Jónsson

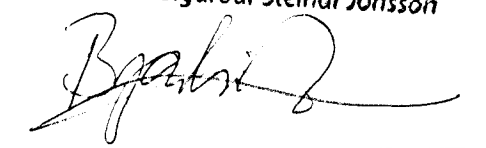


Uppskipting og lýsing				Stærðir													
D0	D1	D2	D3	D4	D5	D5M	D6	D7	D8	D9	D10a	D10b	D11	D12	D16	D17	
Lokun	Rými hæð-röð	Notkun texti	Höfuð- flokkun	Eignar- hald	Botnflötur m²	Míllflötur m²	Stigur m²	Op m²	Brúttóflötur m²	Brúttóflötur sh < 1,8	Salarhæð mm	Salarhæð max	Brúttó rúmmál m³	Nettóflötur m²	Birt flatar­ mál m²	Reiknitala skiptarúmmáls	Skipta- rúmmál m³
		Matshlud			331,8	0,0	0,0	0,0	331,8	0,0			1.052,3	285,1	331,8	887,481	
		Botn											33,9				
	01	1. hæð			162,1	0,0	0,0	0,0	162,1	0,0			437,6	137,1	162,1		
A	0101	Íbúð	N	0101	127,9				127,9		2,70	2,70	345,3	108,0	127,9	2,70	291,600
A	0102	Föndur/Geymsla	N	0201	34,2				34,2		2,70	2,70	92,3	29,1	34,2	2,70	78,570
B	0103	Pallur	U	X	7,5				7,5		2,70	2,70					
	02	2. hæð			169,7	0,0	0,0	0,0	169,7	0,0			580,8	148,0	169,7		
A	0201	Íbúð	N	0201	140,0				140,0		2,70	4,10	477,0	122,1	140,0	3,41	416,361
A	0202	Bílskúr	B	0202	29,7				29,7		2,70	4,10	103,8	25,9	29,7	3,50	90,650
B	0203	Svalir	S	0201	10,3				10,3							1,00	10,300

Athugasemdir

Sameignir sumra

Eignarhald					
Eignar- hald	Notkun texti	Birt flatar­ mál m²	Skipta rúmmál Séreign m³	Séreign og sameign m³	
0101	Íbúð	127,9	291,600	291,600	
0201	Íbúð	174,2	505,231	505,231	
0202	Bílskúr	29,7	90,650	90,650	
	Alls	331,8	887,481	887,481	

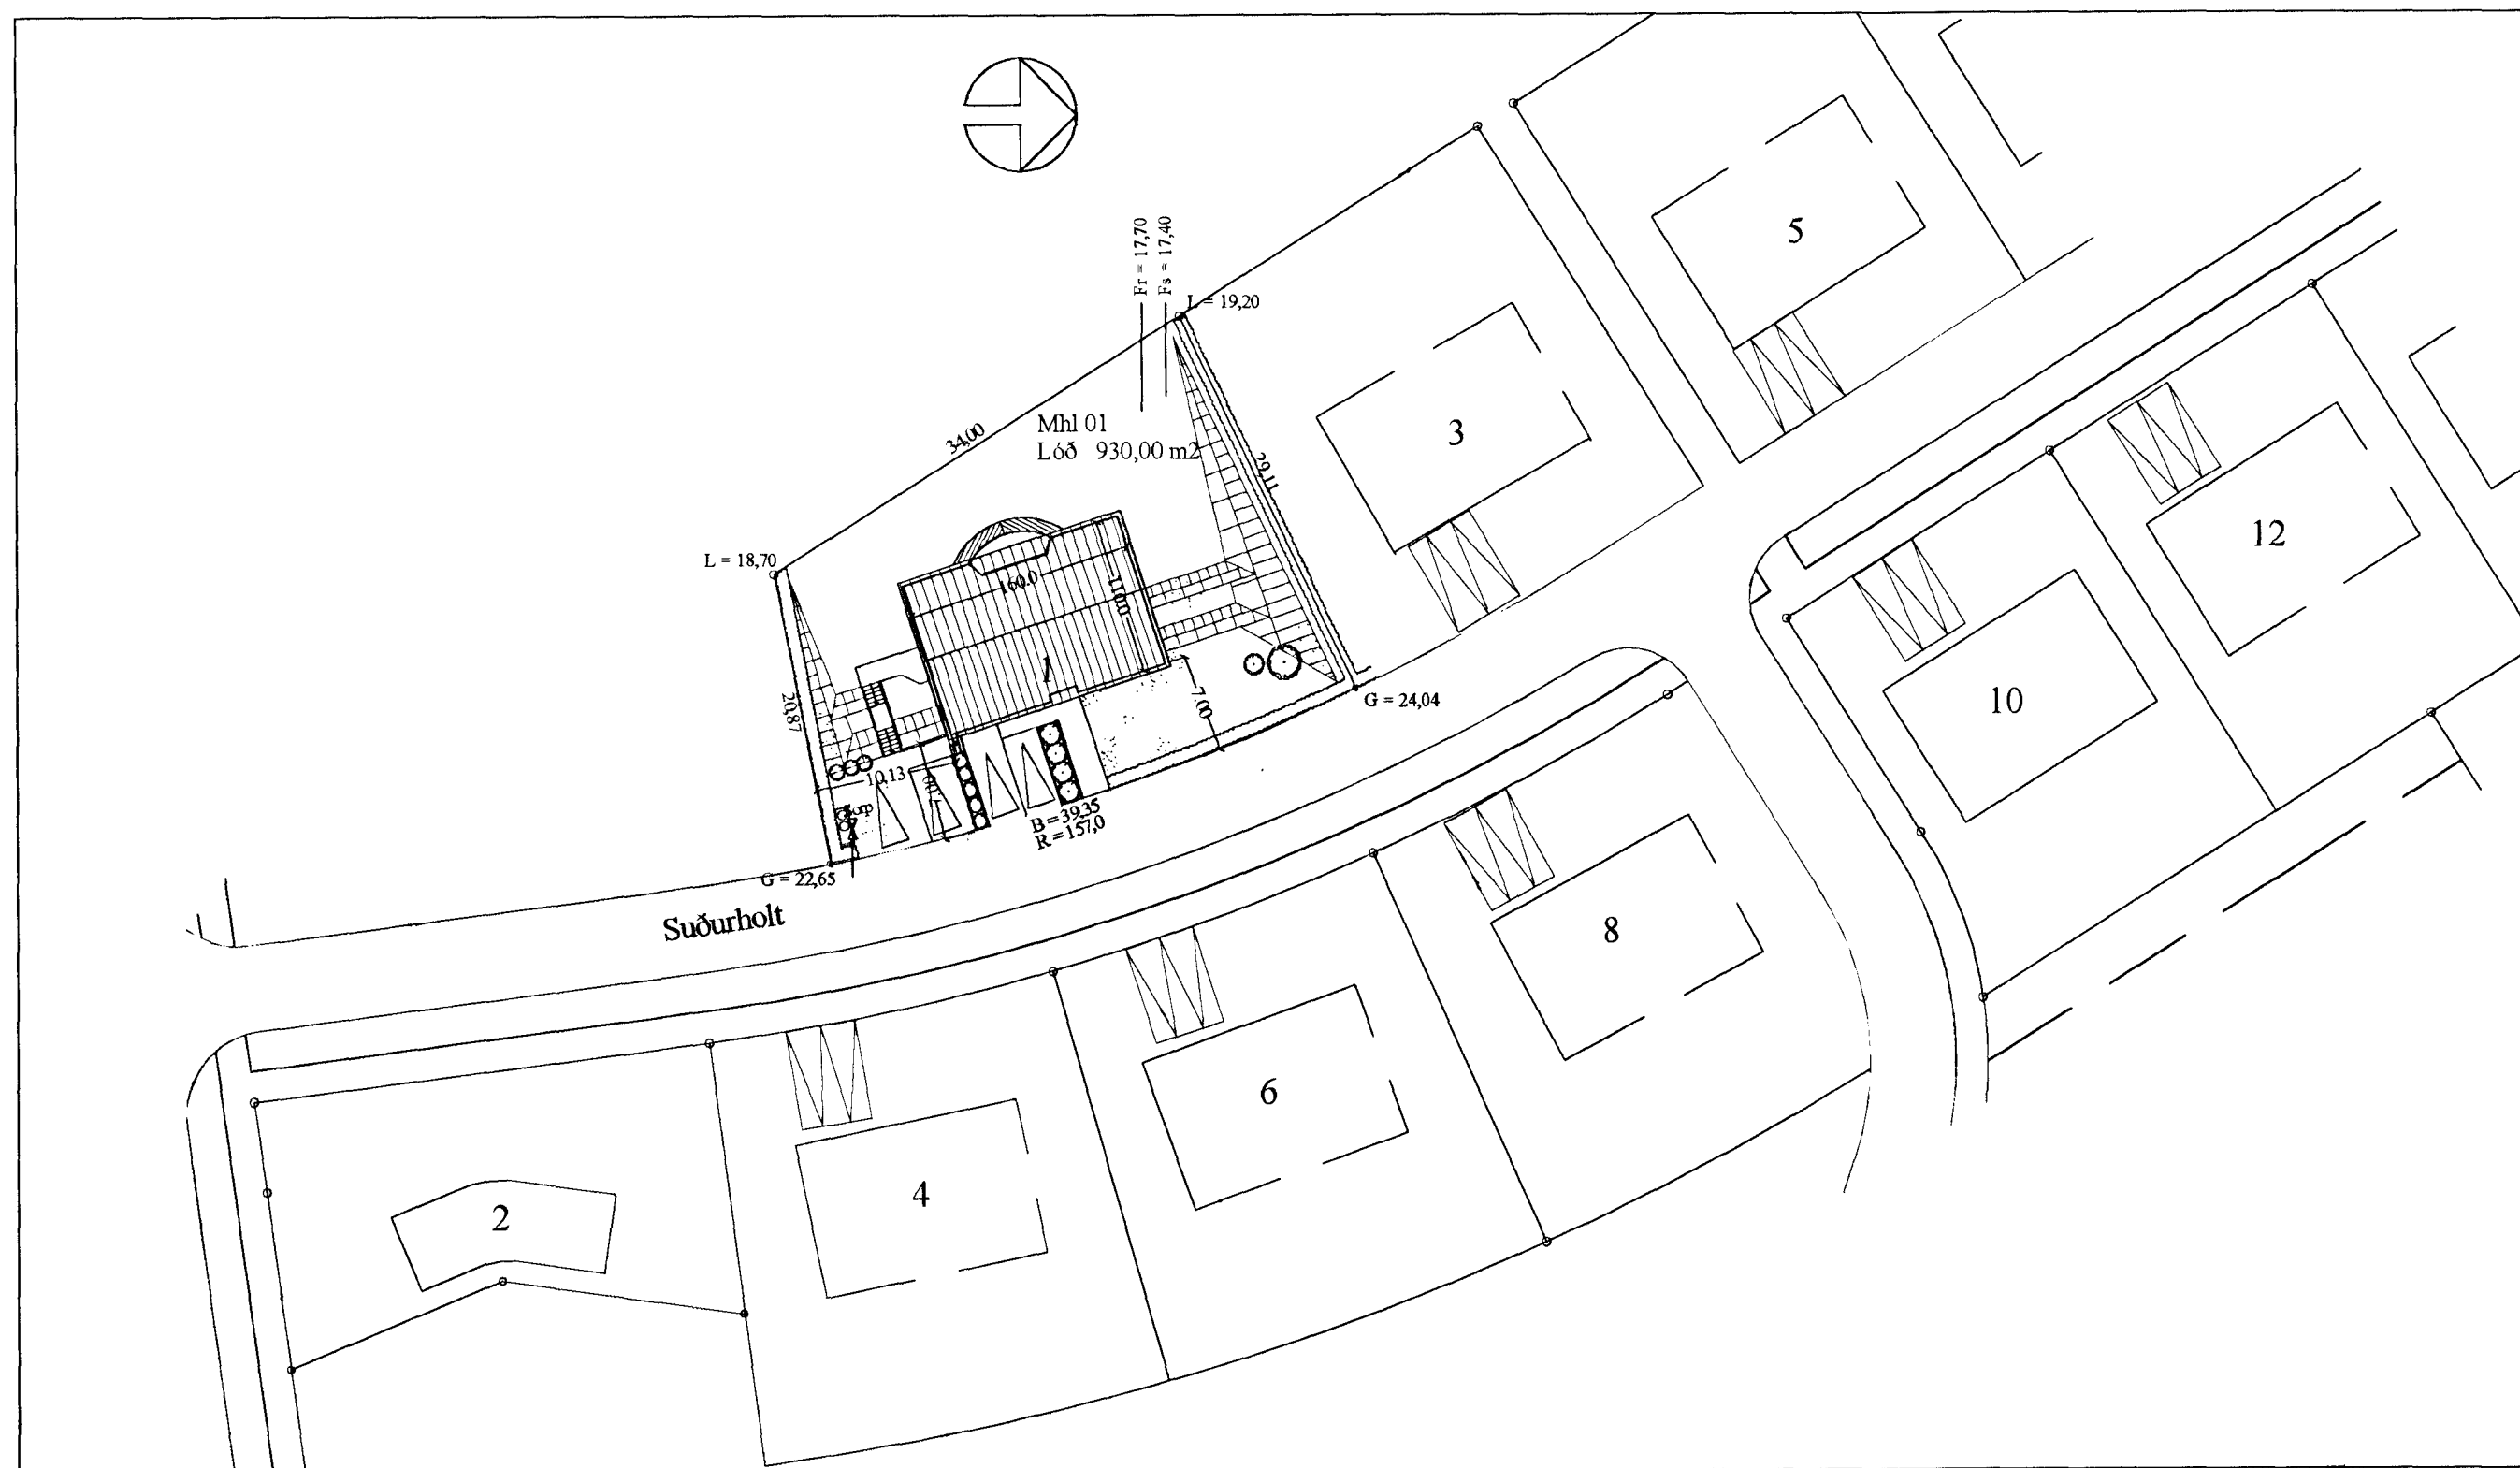

Afstöðumynd. 1 : 500

Brevitt 19.-3.-2012.

Íbúð á neðri hæð hússins er stækkuð og breytt innra skipulagi. Breytt er gluggum á norðurhlíð hússins og stækkuð bílastæði við götu. Sorpgeymsla er færð.

SUÐURHOLT 1, HAFNARFIRÐI Afstm.

VERK. NR. 216

TEIKN. NR. 01

DAGS. 07.09.1999

BREYTT. 01.08.2000

MÁL. 1:100

JÓN GUÐMUNDSSON ARKITEKT

VINNUSTOFA. SKÚLAGÖTU 63 REYKJAVÍK.

SÍMI 552 5055

Jón Guðmundsson
KT. 310551-3259