


G-12,96

G-12,63

Samþykkt þann
29 FEB 2012
Byggingaálftrúnaður í Hafnarfirði
F.h. Sigurður Steinar Jónsson

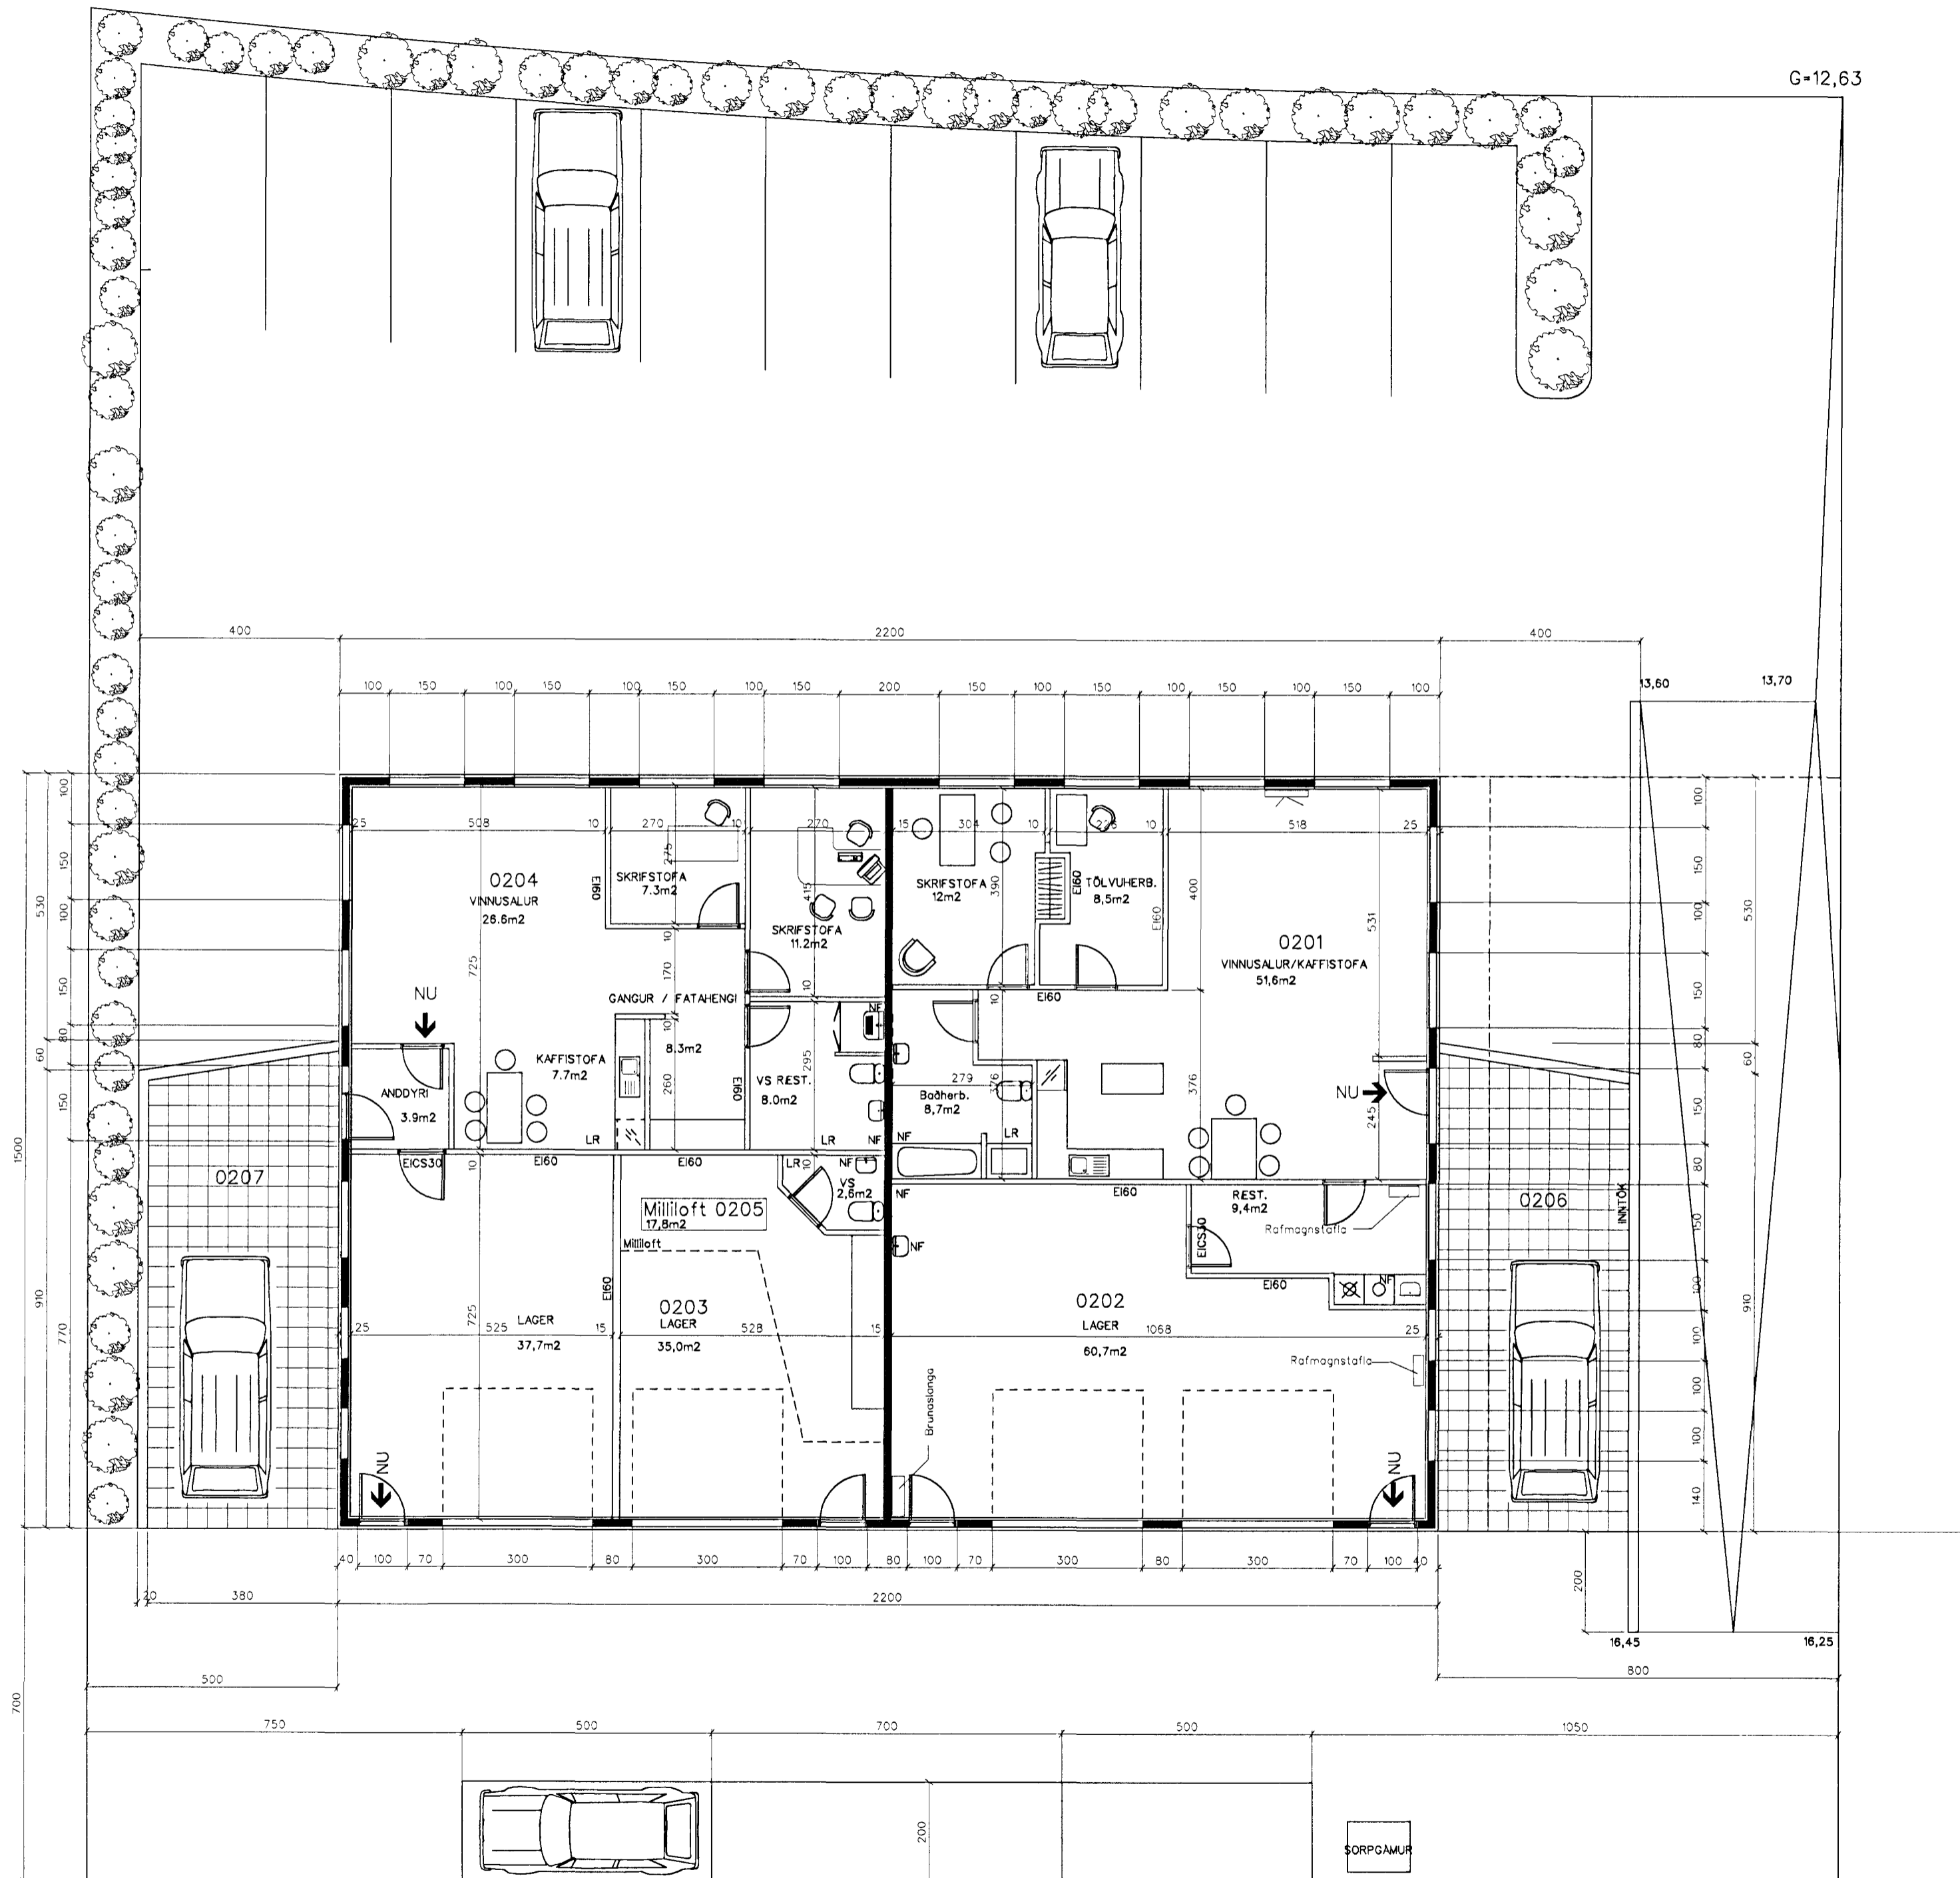

BREYTINGAR 4. MARS 2002:
INNRETTINGUM EIGNARHLUTA 0201 BREYTT
BETT INN GLUGGUM A GÖFLUM EIGNARHLUTUM 0201 OG 0202
HURD A GAFLI EIGNARHLUTA 0201 SPEGLUD

BREYTINGAR 6. MARS 2002:
INNRETTINGUM EIGNARHLUTA 0202 BREYTT

BREYTINGAR 28. MARS 2002:
INNRETTINGUM EIGNARHLUTA 0101 BREYTT

BREYTINGAR 25. APRÍL 2003:
VÖRUHURD SETT Í VÖRUMÖTTÖKU
Í VESTUR ENDA

BREYTINGAR 25. JÚNÍ 2005:
SETT INN ELDHÚS Í RÝMI 0102

BREYTINGAR 15. MAÍ 2010:
EFRI HED SKIPT Í EIGNARHLUTA SAMKV MEDFYLGJANDI TEIKNINGU.

HVALEYRARBRAUT 35

BYGGINGARNEFNDARTEIKNINGAR Dags : 28. MARS 2000

Mk 1:100

C: TEIKNVATVINNA\HVALEYRI\1.DGN

BLAD: 3

SVEINN ÍVARSSON ARKITEKT F.A.I.
LYNGHÁLSI 3 110 REYKJAVÍK SÍMI 567-9006, GSM 893-9006 FAX 567-2781
SVEINN ÍVARSSON ehf. ALFHÖLSVEGI 79A KÖPAVOGI KT: 550296-2339

L-17,40

L-16,90