




LÖDAMÖRK
SNEIÐING GEGNUM ÚTBYGGINGU OG ÚTLIT Á SUÐ-VESTUR GAFLI

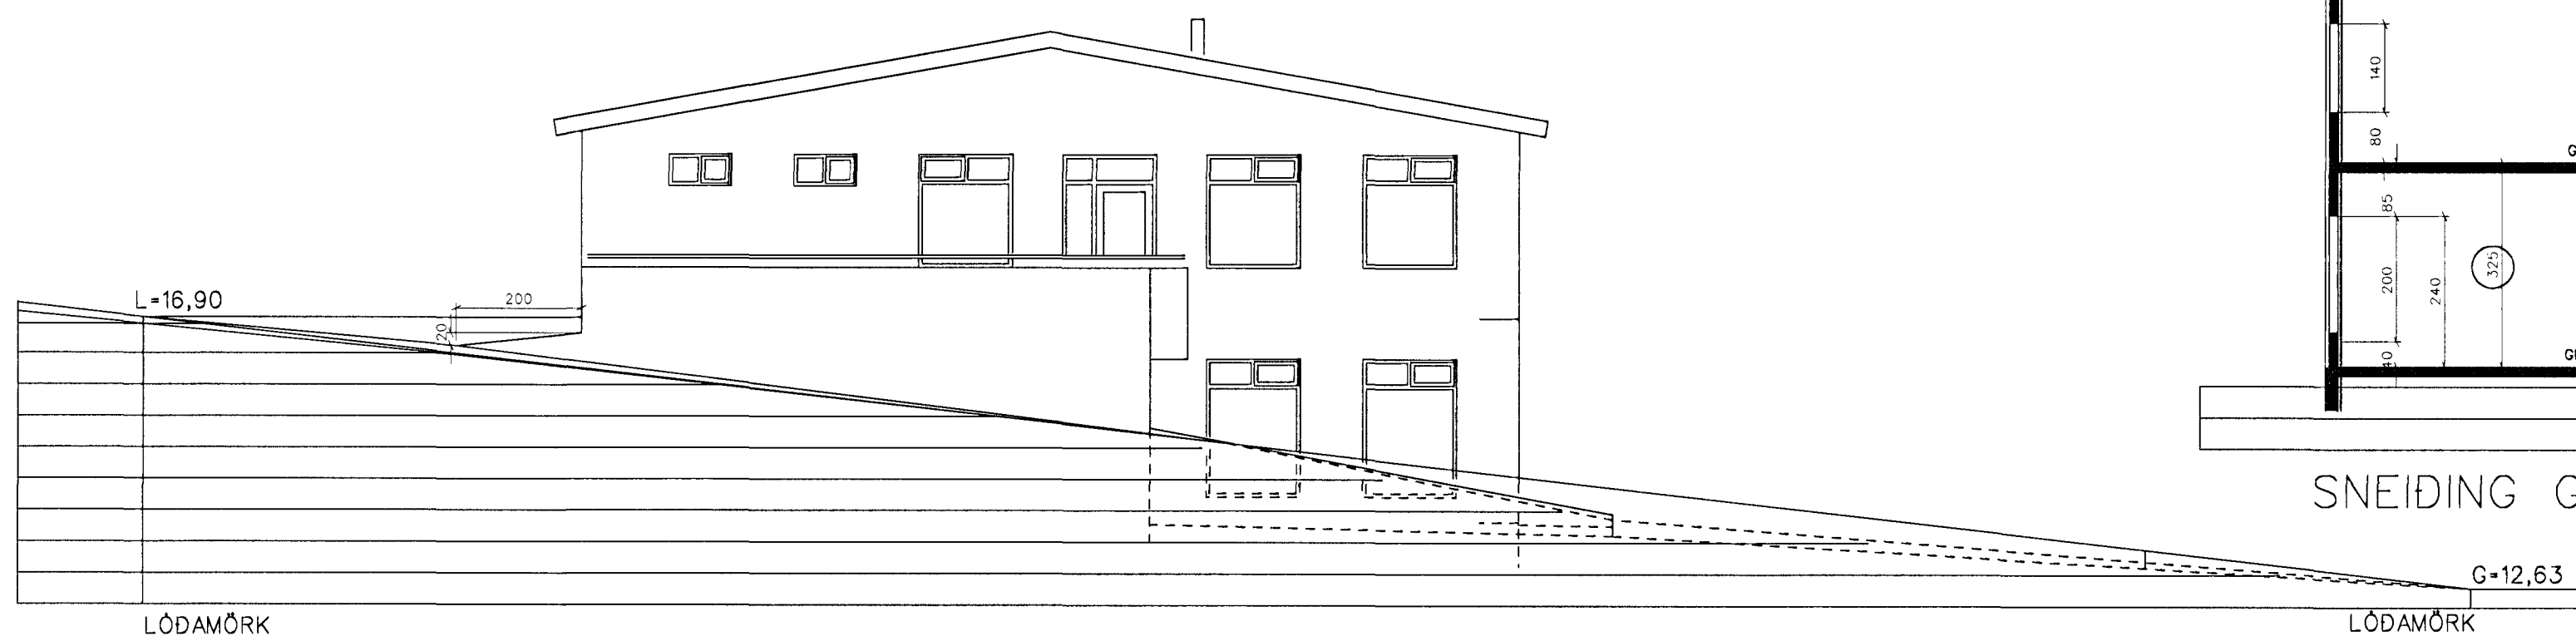

LÖDAMÖRK
NORÐ-AUSTUR

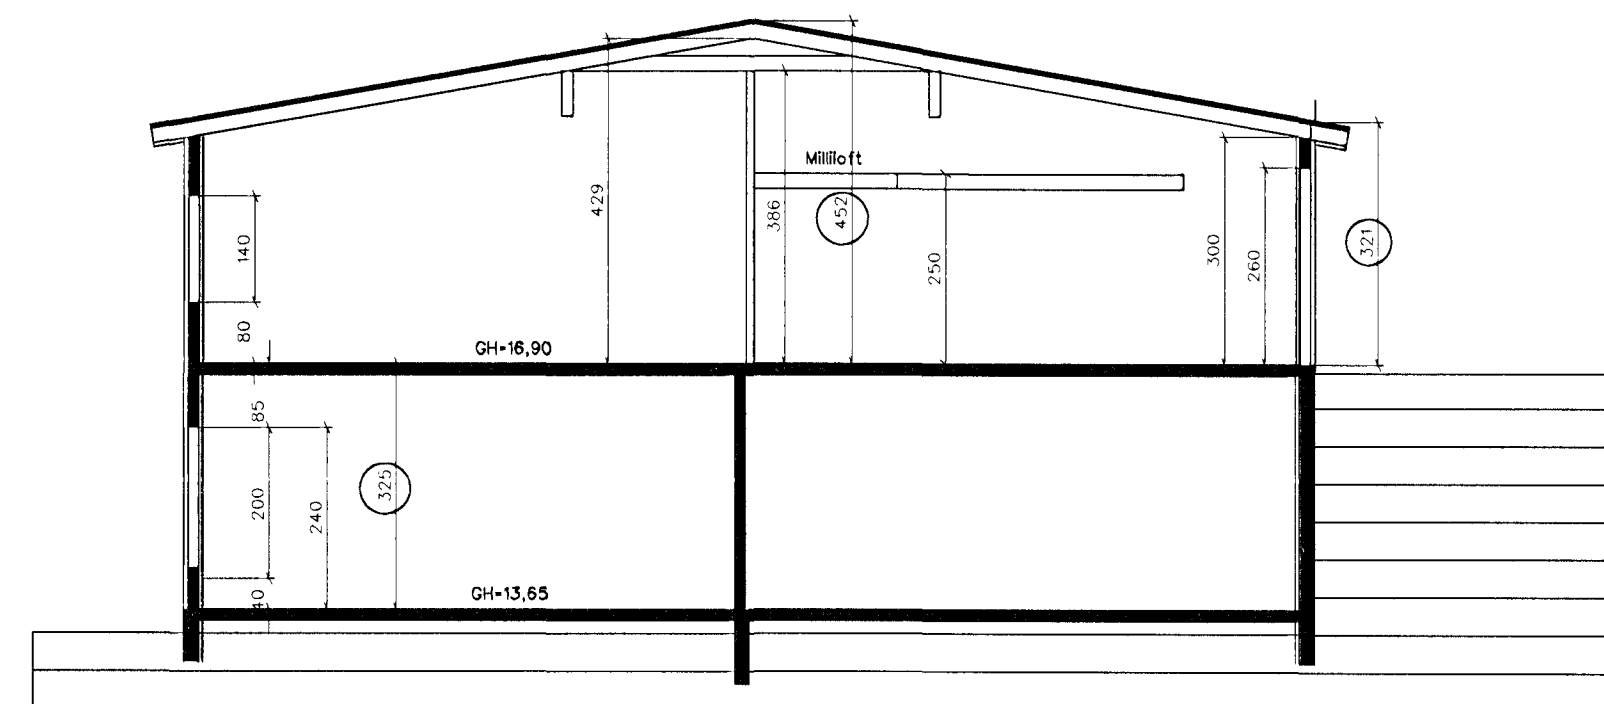

SNEIÐING GEGNUM MITT HÚS

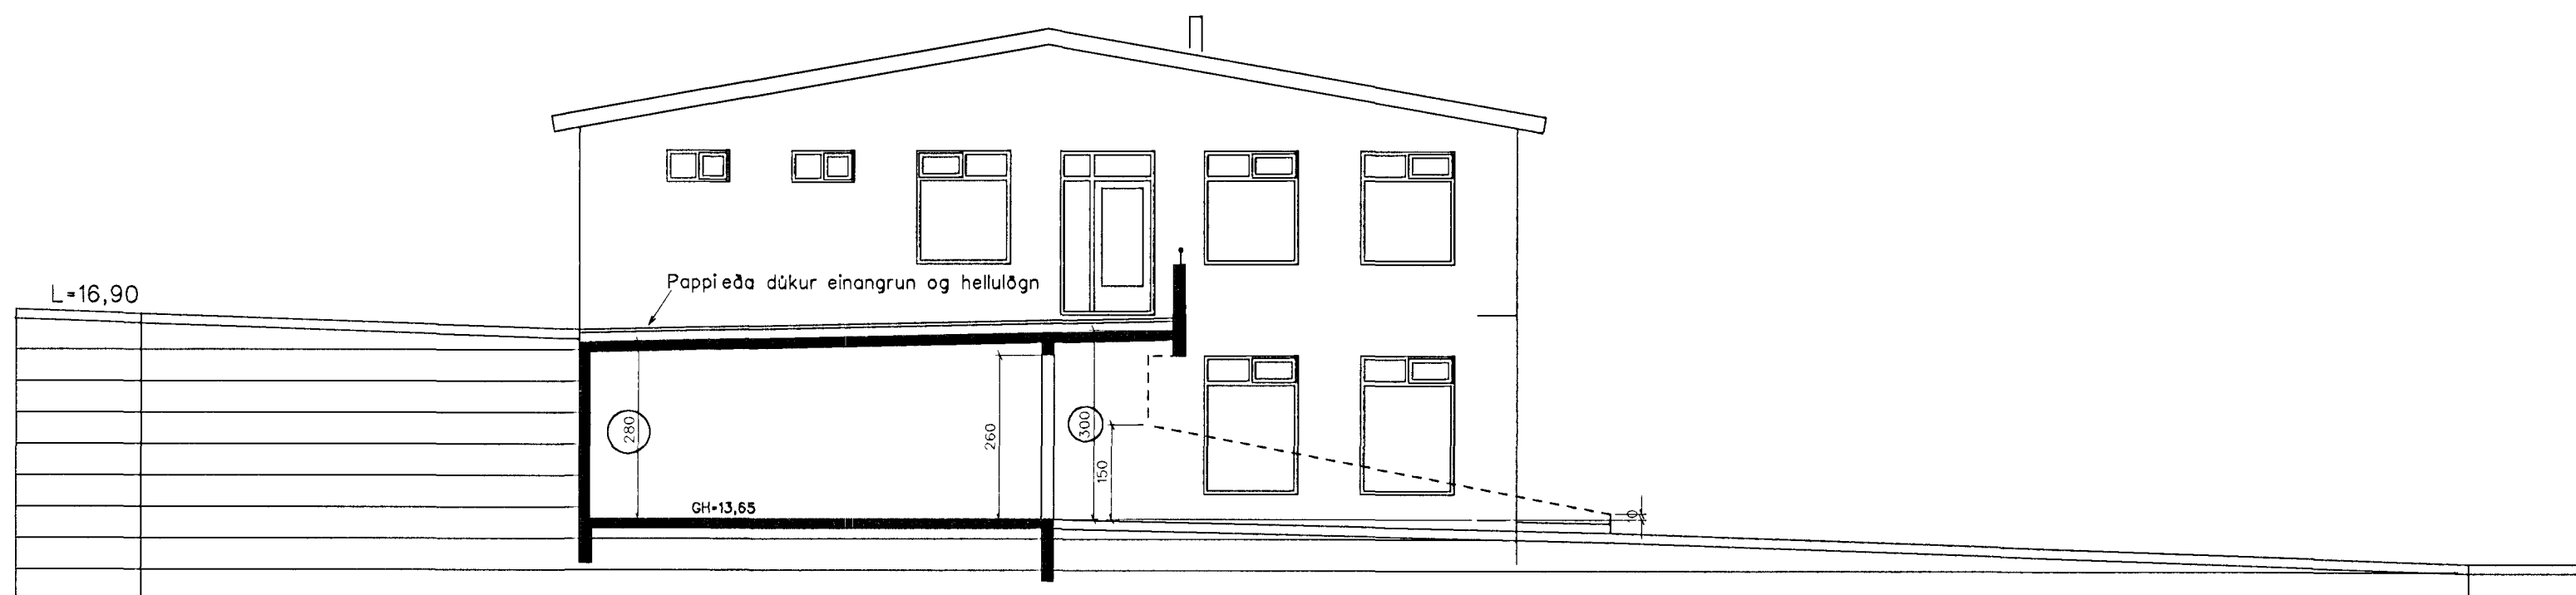

LÖDAMÖRK
SNEIÐING GEGNUM ÚTBYGGINGU OG ÚTLIT Á SUÐ-AUSTUR GAFLI

BREYTINGAR 4. MARS 2002:
INNRETTINGUM EIGNARHLUTA 0201 BREYTT
BETT INN GLUGGUM Á GÖFLUM EIGNARHLUTUM 0201 OG 0202
HURD A GAFLI EIGNARHLUTA 0201 SPEGLUÐ

BREYTINGAR 6. MARS 2002:
INNRETTINGUM EIGNARHLUTA 0202 BREYTT

BREYTINGAR 28. MARS 2002:
INNRETTINGUM EIGNARHLUTA 0101 BREYTT

BREYTINGAR 25. APRÍL 2003:
VÖRUHURD SETT Í VÖRUMÓTTÖKU
Í VESTUR ENDA

BREYTINGAR 25. JÚNÍ 2005:
SETT INN ELDHÚS Í RÝMI 0102

BREYTINGAR 15. MAÍ 2010:
EFRI HED SKIPT Í EIGNARHLUTA SAMKV MEDFYLGJANDI TEIKNINGU.

HVALEYRARBRAUT 35

BYGGINGARNEFNDARTEIKNINGAR

Dags : 28. MARS 2000

Mk 1:100

C: TEIKNATVINNAHVALEYRIS 1.DGN

BLAD: 5

SVEINN ÍVARSSON ARKITEKT F.A.Í.

LYNGHÁLSJ 110 REYKJAVÍK SÍMI 567-9006, GSM 893-9006 FAX 567-2781
SVEINN ÍVARSSON e.h.f. ALFHÖLSVEGI 79A KÖPAVOGI KT: 550296-2339