

Samþykkt þann

18 APR 2012

Byggingafulltrúinn / Hafnarfirði
F.h. Sigurður Steinar Jónsson

Sigurður Steinar Jónsson

Skráningartafla: Hamarsbraut 8, Hafnarfirði					Skrásetjari: Ragnheiður Sveinisdóttir												
Landnúmer: 120730					Kennitala: 240765 4549												
Matshlutanúmer: 01					Útgáfa: 4.01b Dags: 6.09.2011												
Uppskipting og lýsing					Stærðir												
D0 Lokun	D1 Rými hæð-róð	D2 Notkun texti	D3 Hofuð-flokkun	D4 Eignar-hald	D5 Botnflotur m²	D5M Miðflotur m²	D6 Stigarm²	D7 Op n²	D8 Brúttóflotur m²	D9 Brúttóflotur sh < 1.8	D10a Salarhæð min	D10b Salarhæð max	D11 Brúttó rúmmál m³	D12 Nettóflotur m²	D16 Birt flatar-mál m²	Reiknitala skiptarúmmáls	D17 Skipta-rúmmál m³
Matshluti					271,7	0,0	11,8	11,8	259,9	20,0			677,1	192,8	239,9		505,300
Botn													18,5				
01 1. hæð íbúð					92,2	0,0	5,9	0,0	92,2	0,0			250,0	75,4	92,2		194,400
A	0101		N	0101	87,3		5,9		87,3		2,70	2,70	235,7	72,0	87,3	2,70	194,400
A	0102	Geymsla	N	0101	4,9				4,9		2,70	2,70	14,3	3,4	4,9	2,70	9,180
02 2. hæð íbúð					92,2	0,0	5,9	5,9	86,3	0,0			250,0	70,4	86,3		190,080
A	0201		N	0101	92,2		5,9	5,9	86,3		2,70	2,70	250,0	70,4	86,3	2,70	190,080
C	0202	Stígl	S	0101	12,7				12,7							1,00	12,700
C	0203	Svalir	S	0101	13,4				13,4							1,00	13,400
03 3. hæð íbúð					87,3	0,0	0,0	5,9	81,4	20,0			158,6	47,0	61,4		85,540
A	0301		N	0101	87,3			5,9	81,4	20,0	0,30	2,70	158,6	47,0	61,4	1,82	85,540

Athugasemdir

Sameignir sumra

Eignar-hald	Notkun texti	Birt flatar-mál m²	Skiptarúmmál Séreign m³	Séreign og sameign m³
0101	Íbúð	239,9	505,300	505,300
Alls		239,9	505,300	505,300


Skráningartafla: Hamarsbraut 8, Hafnarfirði					Skrásetjari: Ragnheiður Sveinisdóttir												
Landnúmer: 120730					Kennitala: 240765 4549												
Matshlutanúmer: 02					Útgáfa: 4.01b Dags: 6.09.2011												
Uppskipting og lýsing					Stærðir												
D0 Lokun	D1 Rými hæð-róð	D2 Notkun texti	D3 Hofuð-flokkun	D4 Eignar-hald	D5 Botnflotur m²	D5M Miðflotur m²	D6 Stigarm²	D7 Op n²	D8 Brúttóflotur m²	D9 Brúttóflotur sh < 1.8	D10a Salarhæð min	D10b Salarhæð max	D11 Brúttó rúmmál m³	D12 Nettóflotur m²	D16 Birt flatar-mál m²	Reiknitala skiptarúmmáls	D17 Skipta-rúmmál m³
Matshluti					51,3	0,0	0,0	0,0	51,3	0,0			162,1	45,0	51,3		133,200
Botn													10,3				
01 1. hæð Bilsúr					51,3	0,0	0,0	0,0	51,3	0,0			151,8	45,0	51,3		133,200
A	0101		B	0101	51,3				51,3		2,70	3,20	151,8	45,0	51,3	2,96	133,200

Athugasemdir

Sameignir sumra

Eignar-hald	Notkun texti	Birt flatar-mál m²	Skiptarúmmál Séreign m³	Séreign og sameign m³
0101	Bilsúr	51,3	133,200	133,200
Alls		51,3	133,200	133,200

Skráningartafla

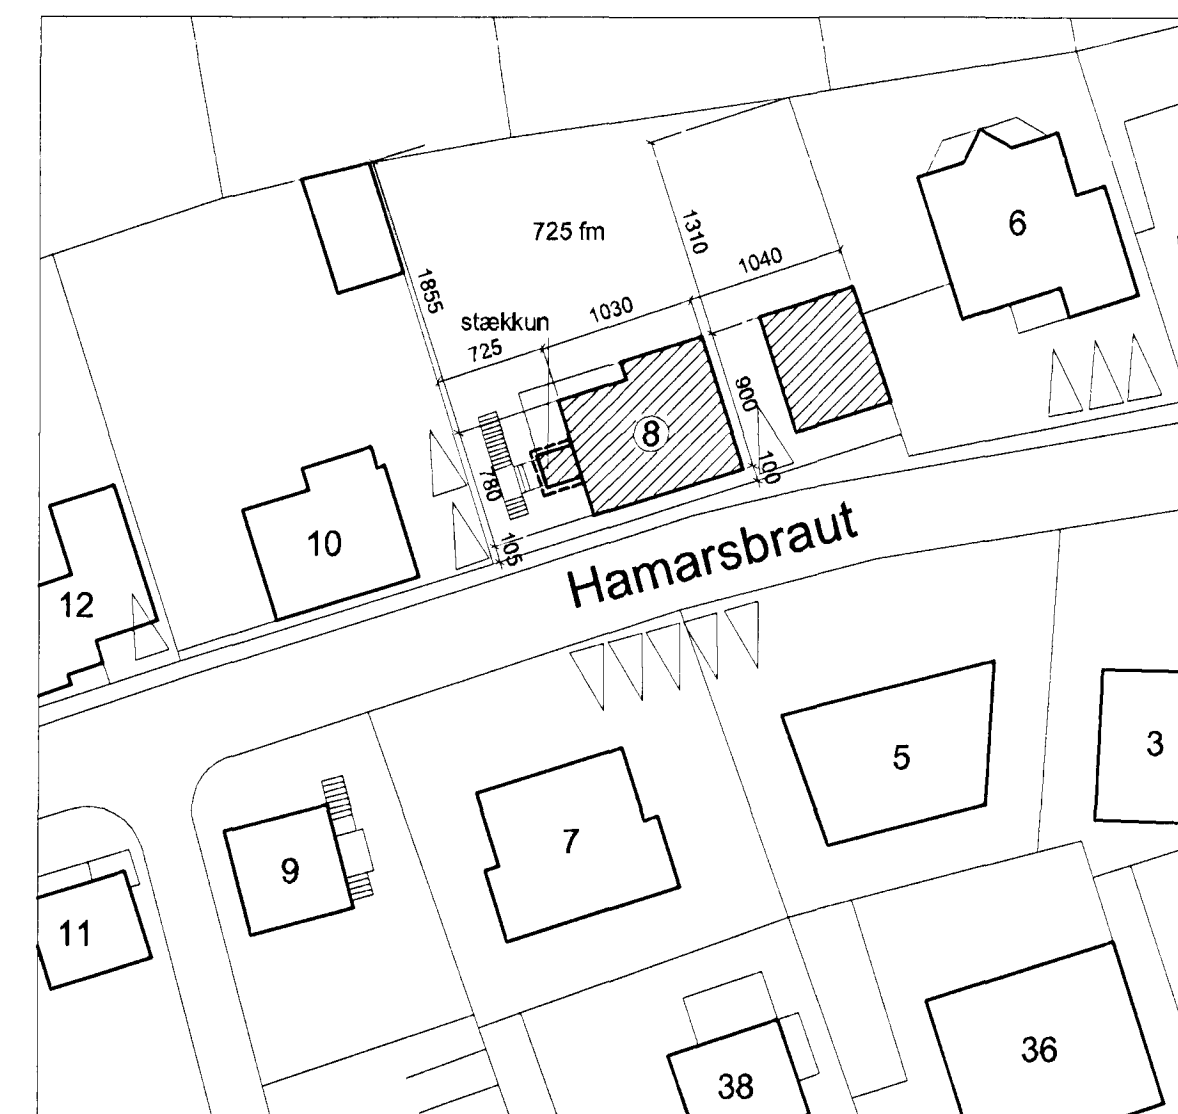

Afstöðumynd - 1:500

A	21.03.2012	Breyting - viðbygging minnkuð úr 2.20 í 2.05 á breidd og rúningur tekinn af stíga. Raunteikning í stofu á 0101 lagfærð
---	------------	--

Harmarsbraut 8
Hafnarfjörður

luigi bartolozzi
arkitekt
kt. 130659-2099
túngötu 11
225 Álfanesi
sími og fax 5552477
barluigi@simnet.is

Skráningartafla og afstöðumynd

Dags. 28.09.2011 Teikn. nr. 1 A Mk. 1:500

Luigi Bartolozzi

Hamarsb00.dwg