


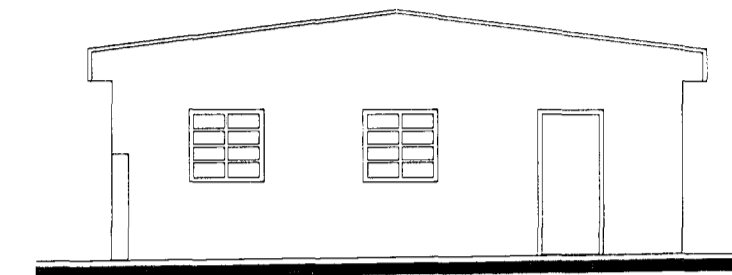

Austur




Snið B-B




Norður



Vestur

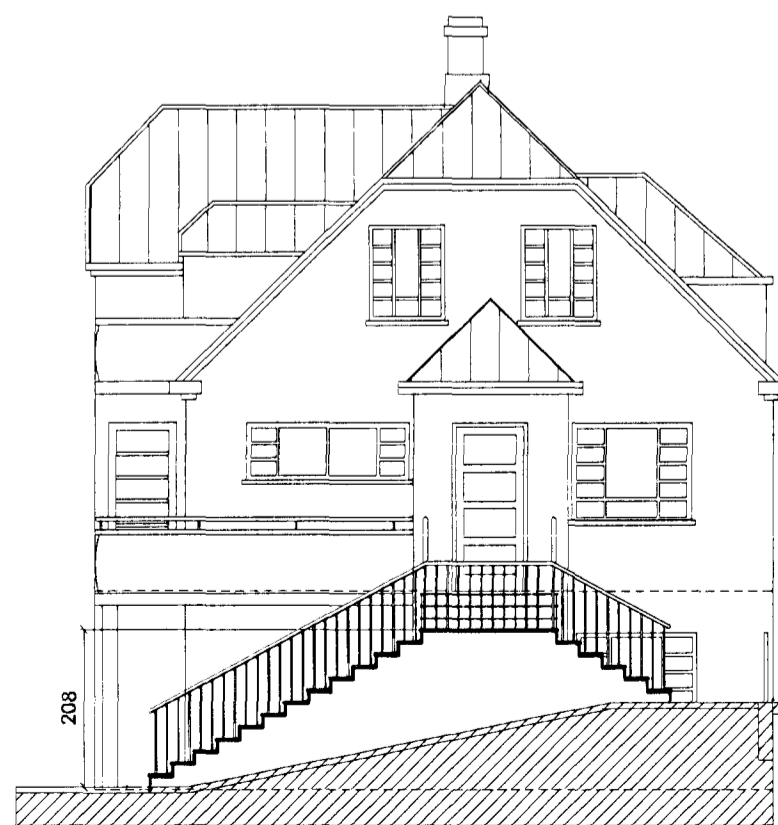

Suður

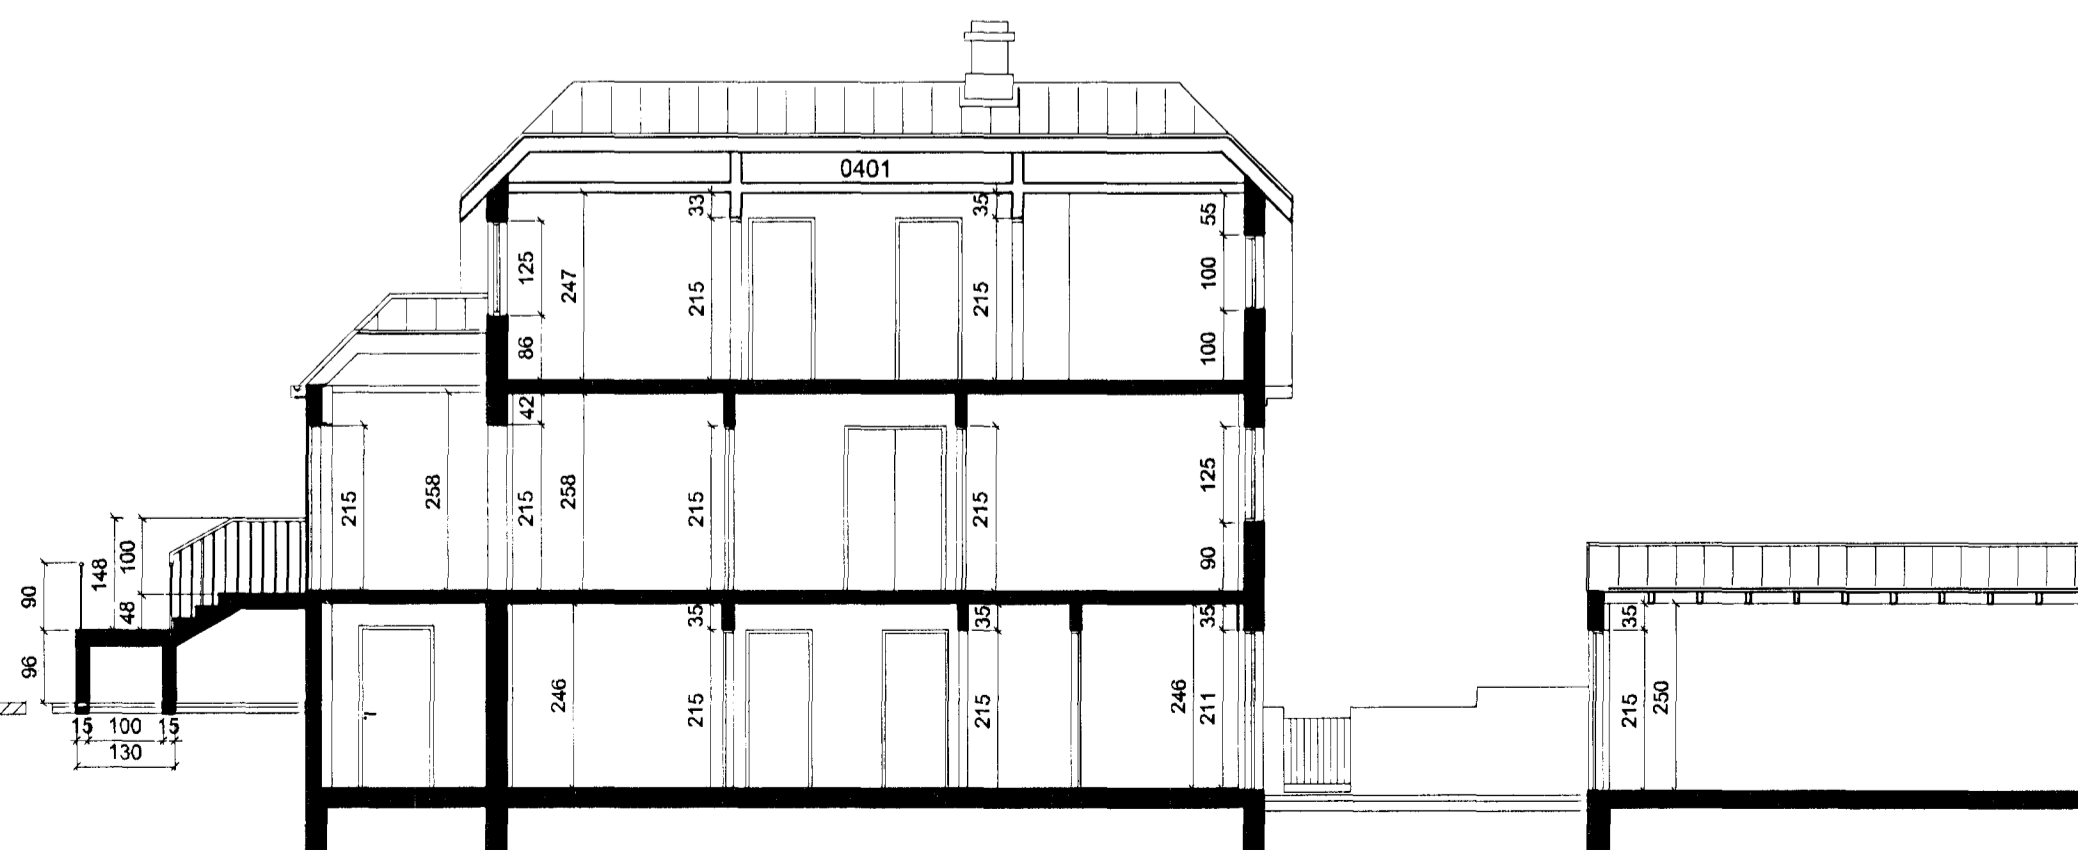

Snið A-A



Samþykkt þann

18 APR 2012

Þingskiptafulltrúinn í Hafnarfirði  
Fnr. Sigurður Steinar Jónsson

*Bjartur*

A	21.03.2012	Breyting - viðbygging minnkuð úr 2.20 í 2.05 á breidd og rúningur tekinn af stíga. Raunteikning í stöfu á 0101 lagferð
<b>Hamarsbraut 8</b> Hafnarfjörður		luigi bartolozzi arkitekt kt. 130659-2099 túngötu 11 225 Álfanesi sími og fax 5552477 barluigi@simnet.is
útlit og snið		<i>luigi Bartolozzi</i>
Dags. 28.09.2011		Teikn. nr. 3 A Mkv. 1:100