


útlit Norðurbakki 9 og 7 - Suður

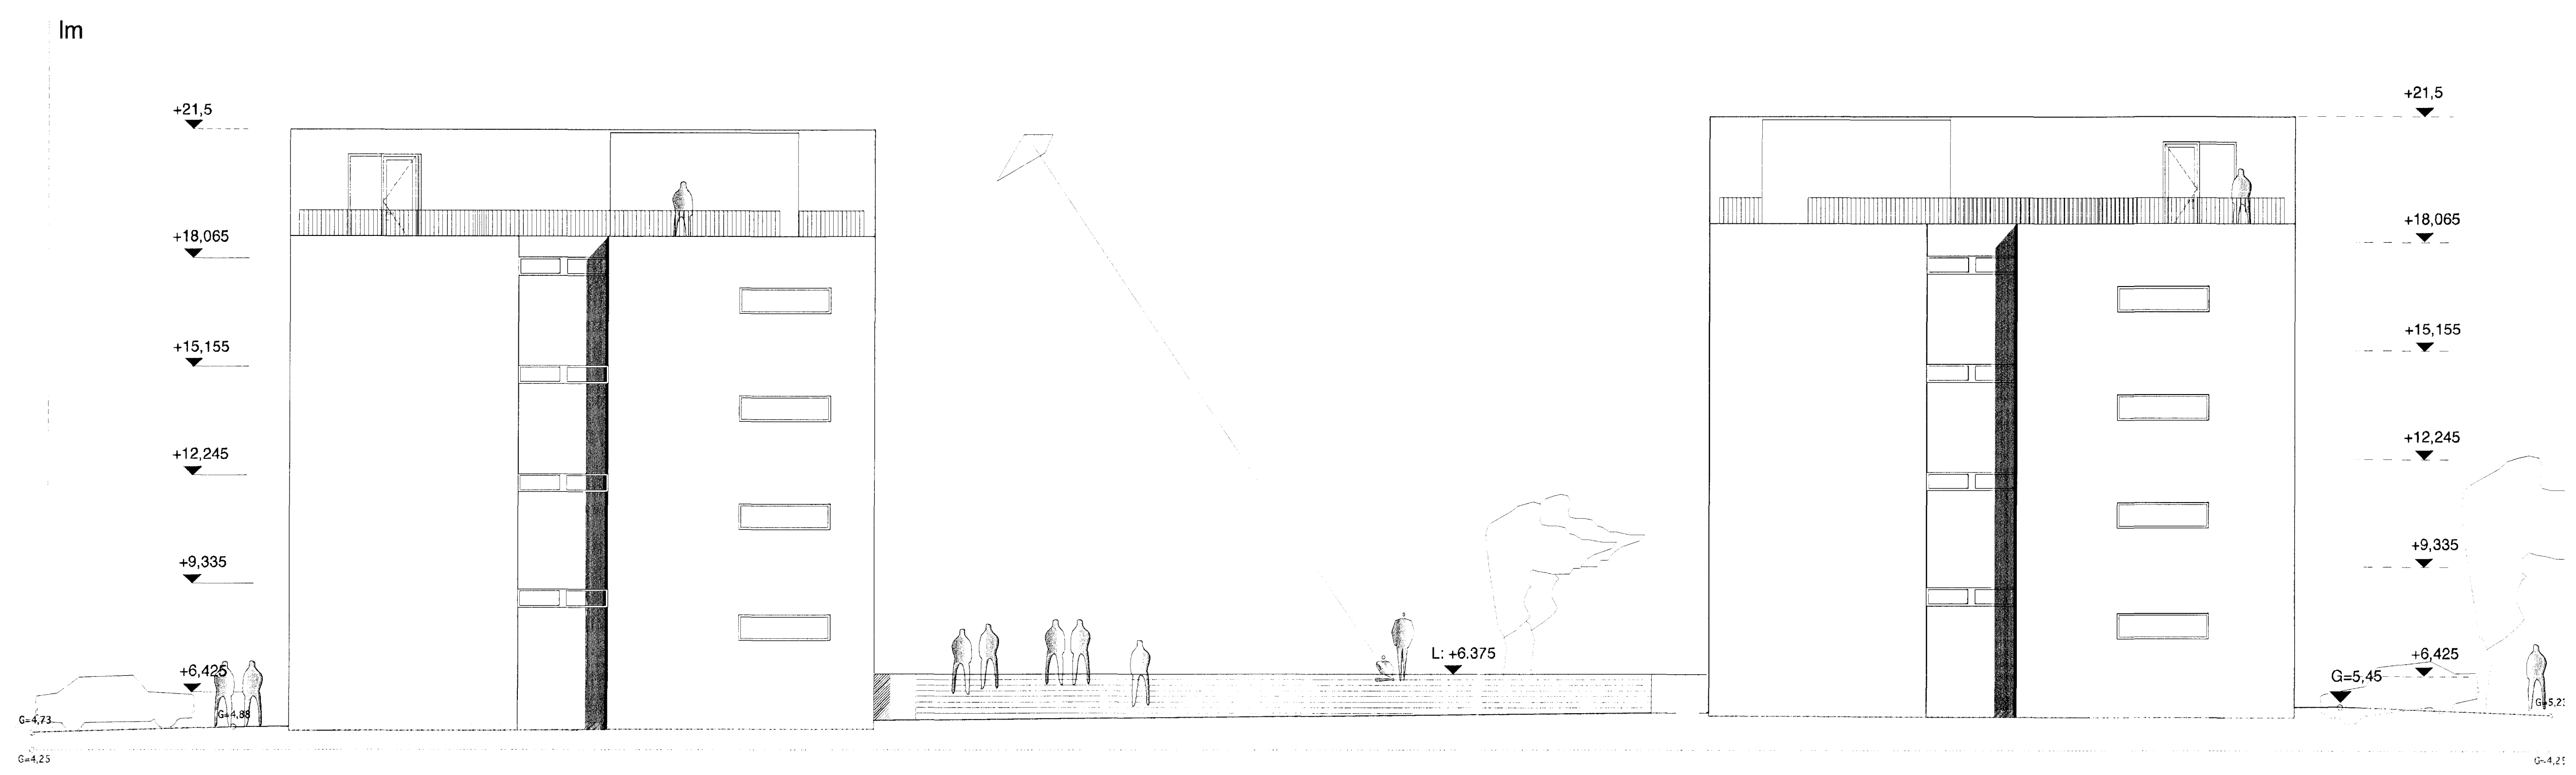

útlit Norðurbakki 7 og 9 - Norður

	K
	J
	I
	H
	G
	F
Útlit norðurgata breytt	27.03.12 E
Útgrán 1. hæðar færð í línu við öfri hæðir, útlit gata breytt	12.03.12 D
hæðarkólar	20.11.07 C
handtö, brunah., útlit, haur	18.05.06 B
opnarleg flog, skólveggar jarðh. flar.	20.03.06 A
ÞREYTING:	DAGR:



norðurbakki 7-9

10.04.2012
[Signature]

TEIÐN.NR. NB 2.07 - E

TEIÐN.NR.:	06006
VERK.NR.:	20.11.07
DAGR.:	1:100
VERKHLUT:	
ADALUPPDRA'TTUR	

Plámar Kristrúndsson arkitekt 0804555299

PK-ARKITEKTAR EHF.
LYNGHÁLSI 4 REYKJAVÍK 110 KT. 660504-2680 SÍM: 551 8050 FAX: 551 8077
NETFANG: plamar@pk.is

EYKT EHF.
LYNGHÁLSI 4 110 REYKJAVÍK SÍM: 595 4400 FAX: 595 4499