


	K
	J
	I
	H
	G
	F
svallir fyrir ofan terna fjárlæðar	27.03.12 E
útrúin jarðhæðar færð út í byggingarnet.	12.03.12 D
hæðarkolar, máls.	20.11.07 C
brunah., handrð., máls., haus	20.05.06 B
stígaús og lytur færðar, másetin.	20.03.06 A

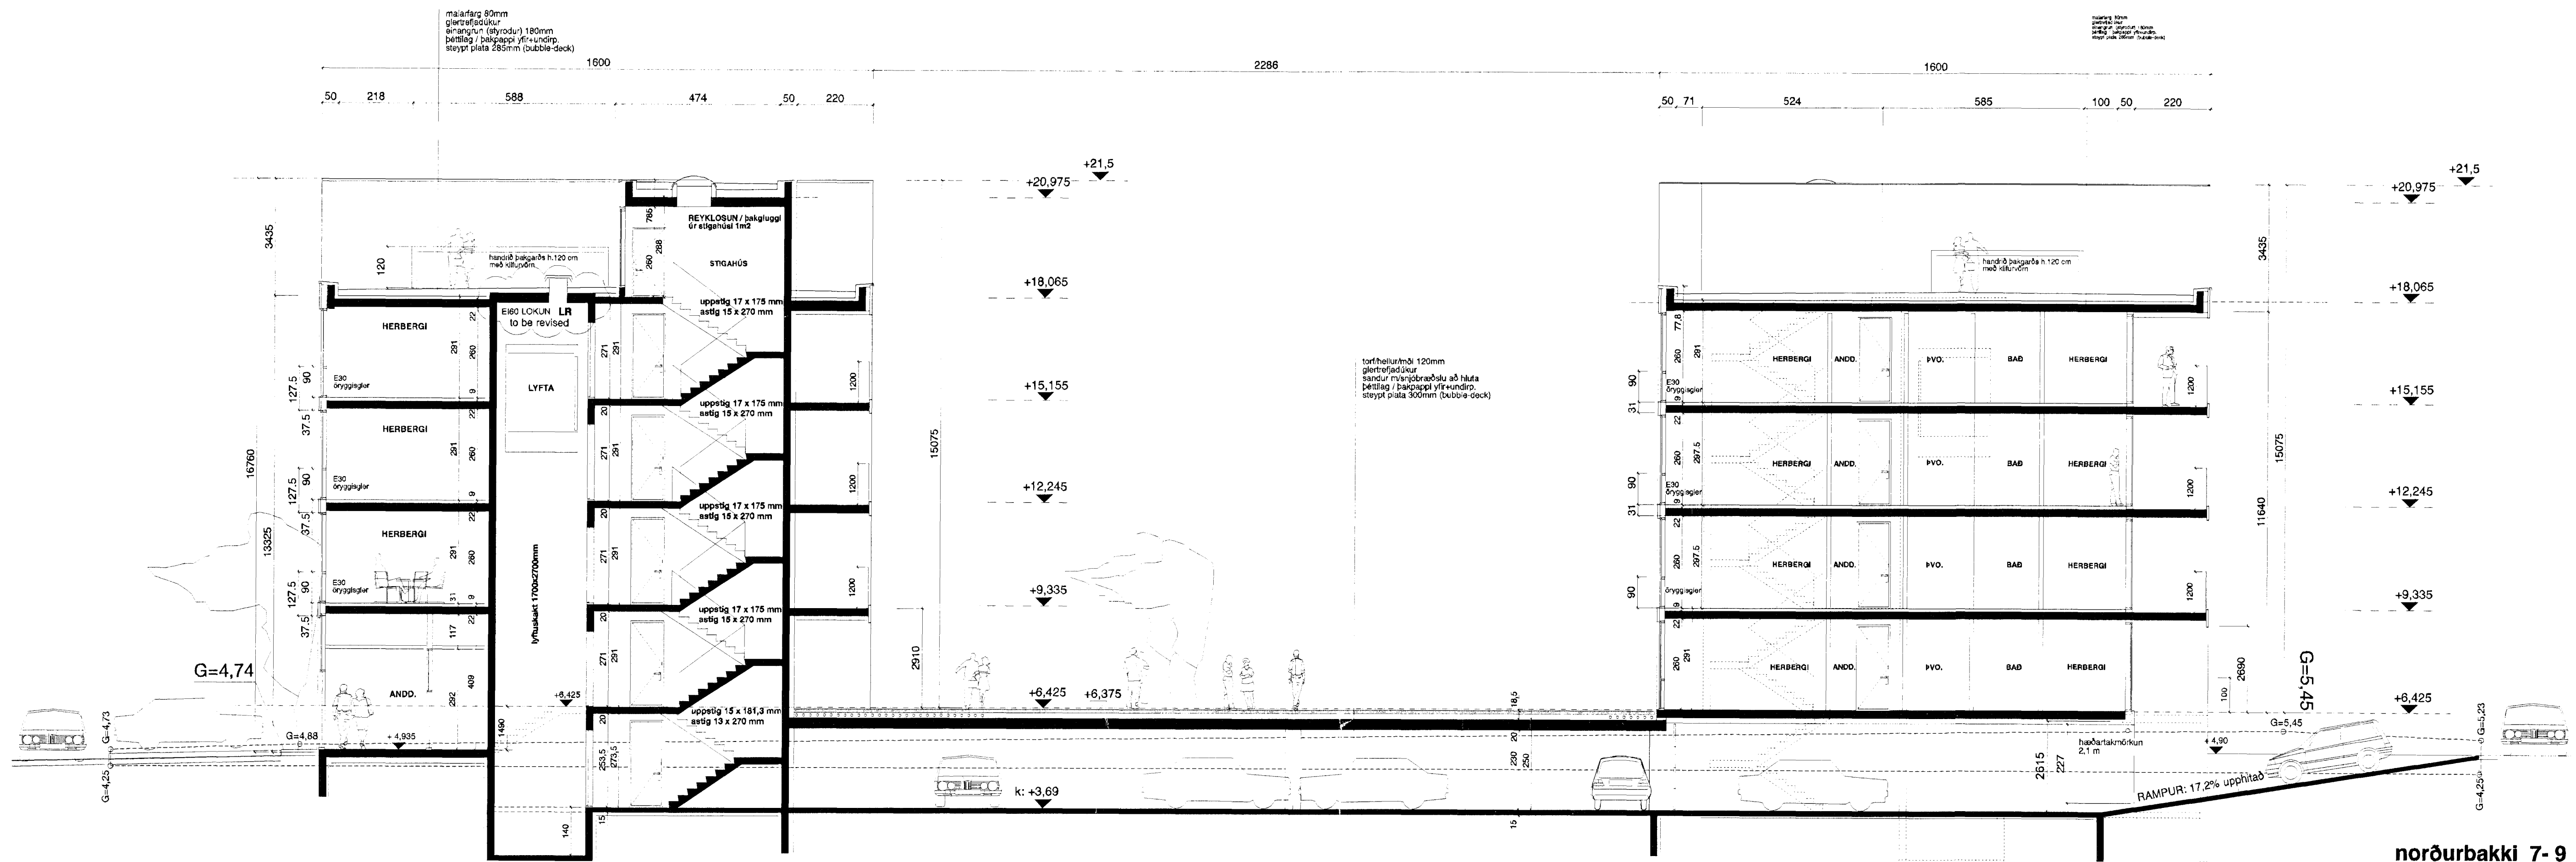

VESTURGATA 7

VESTURGATA 9

norðurbakki 7-9
(vesturgata)

10.04.2012

AI



TEIKN. NR. NB 2.06 - E

TEIKNING : SKURÐMYND A-A
VERK NR. : 06006
VERKHLUTI : 20.11.07
AÐALUPPDRATTUR - BNF
MKV. : 1 : 100

PALMAR KRISTJUNSSON ARKITEKT 0804555289

PK - ARKITEKTAR ENF.
LYNGHÁLS 4 REYKJAVÍK 110 KT: 680504-2880 SIMI: 551 8050 FAX: 551 8077 NETFANG: palmar@pk.is

EYKT EHF
LYNGHÁLSI 4 110 REYKJAVÍK SIMI: 595 4400 FAX: 595 4499