



Inntök samþykkt 13.10. 1989
 L.H. RAÞVEITU HAÐNARÞIARÐAR
 Albert Austriðsson
 MÚSVEITA TENGIST Á S-FASA

Samþykkt 13.10. 1989
 VEGNA FULLNADARFRÁGANGS
 Jóna Guðrún
 L.H. RAÞVEITU HAÐNARÞIARÐAR

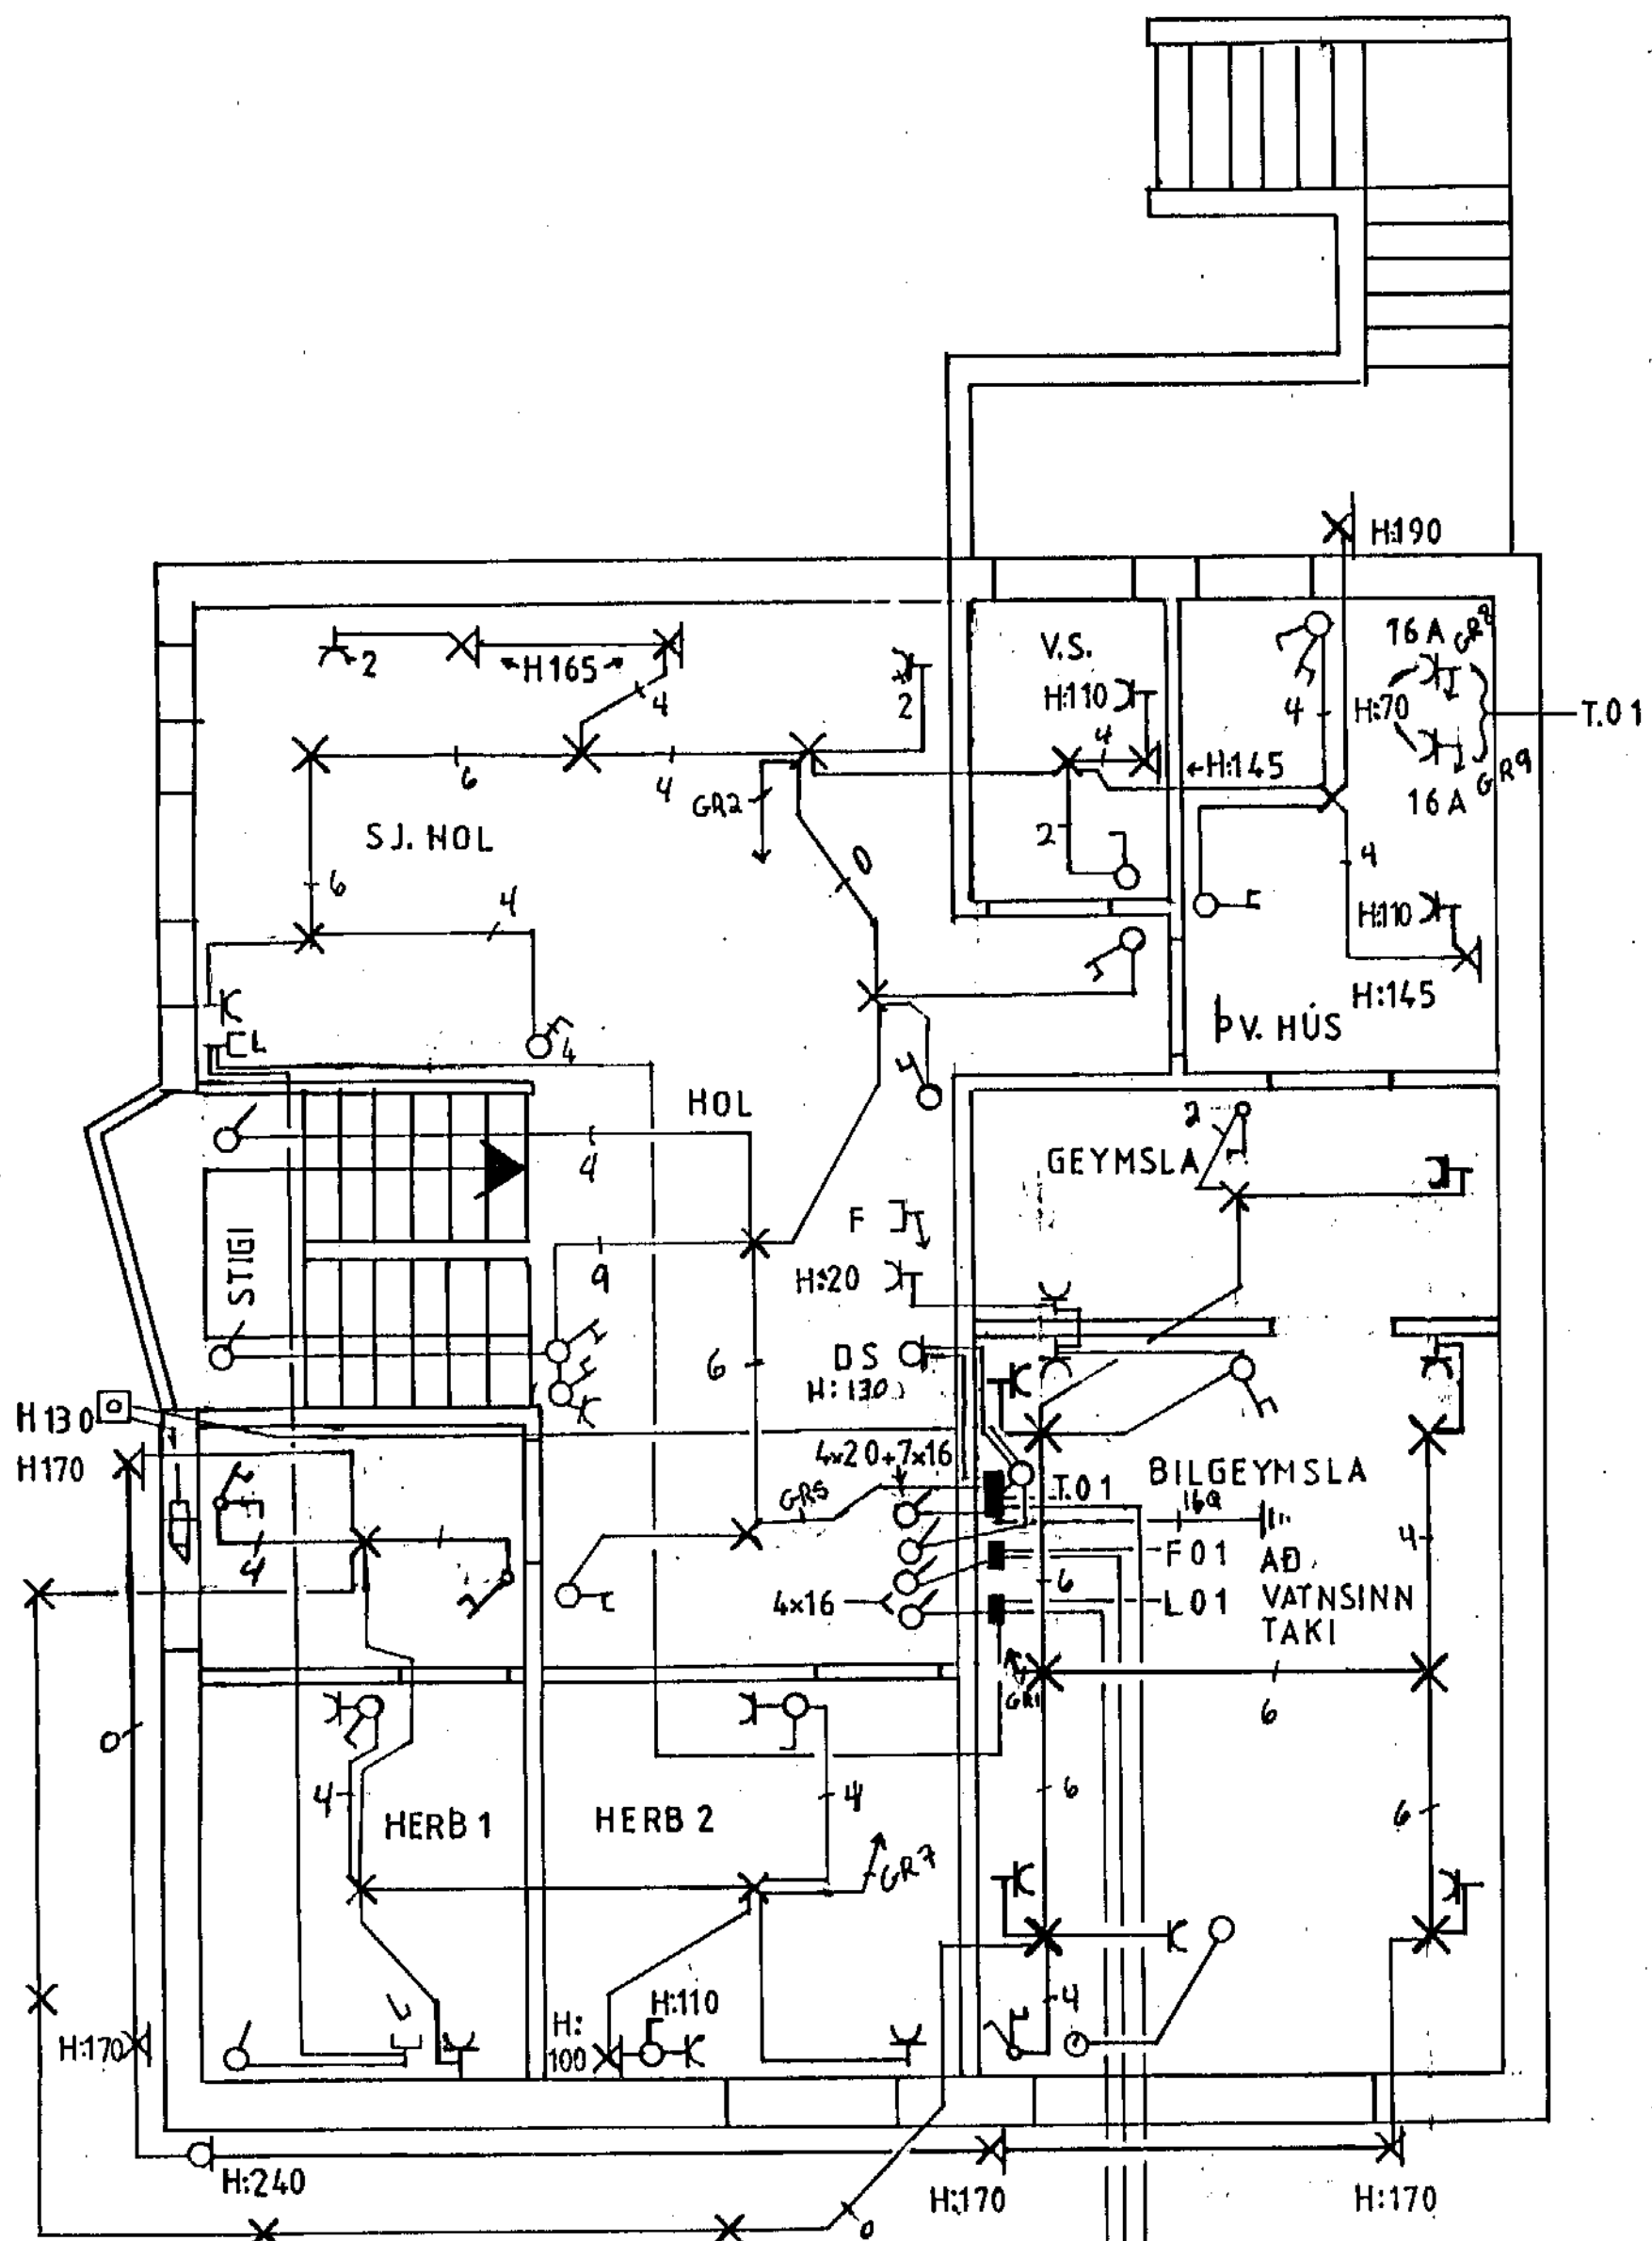

1 HÆÐ

60 CM UNDIR JARÐVEGI
 RAÐM 50MM + 25 MM PIPA
 SIMI 50MM PIPA
 LOFTNET 25 MM PIPA

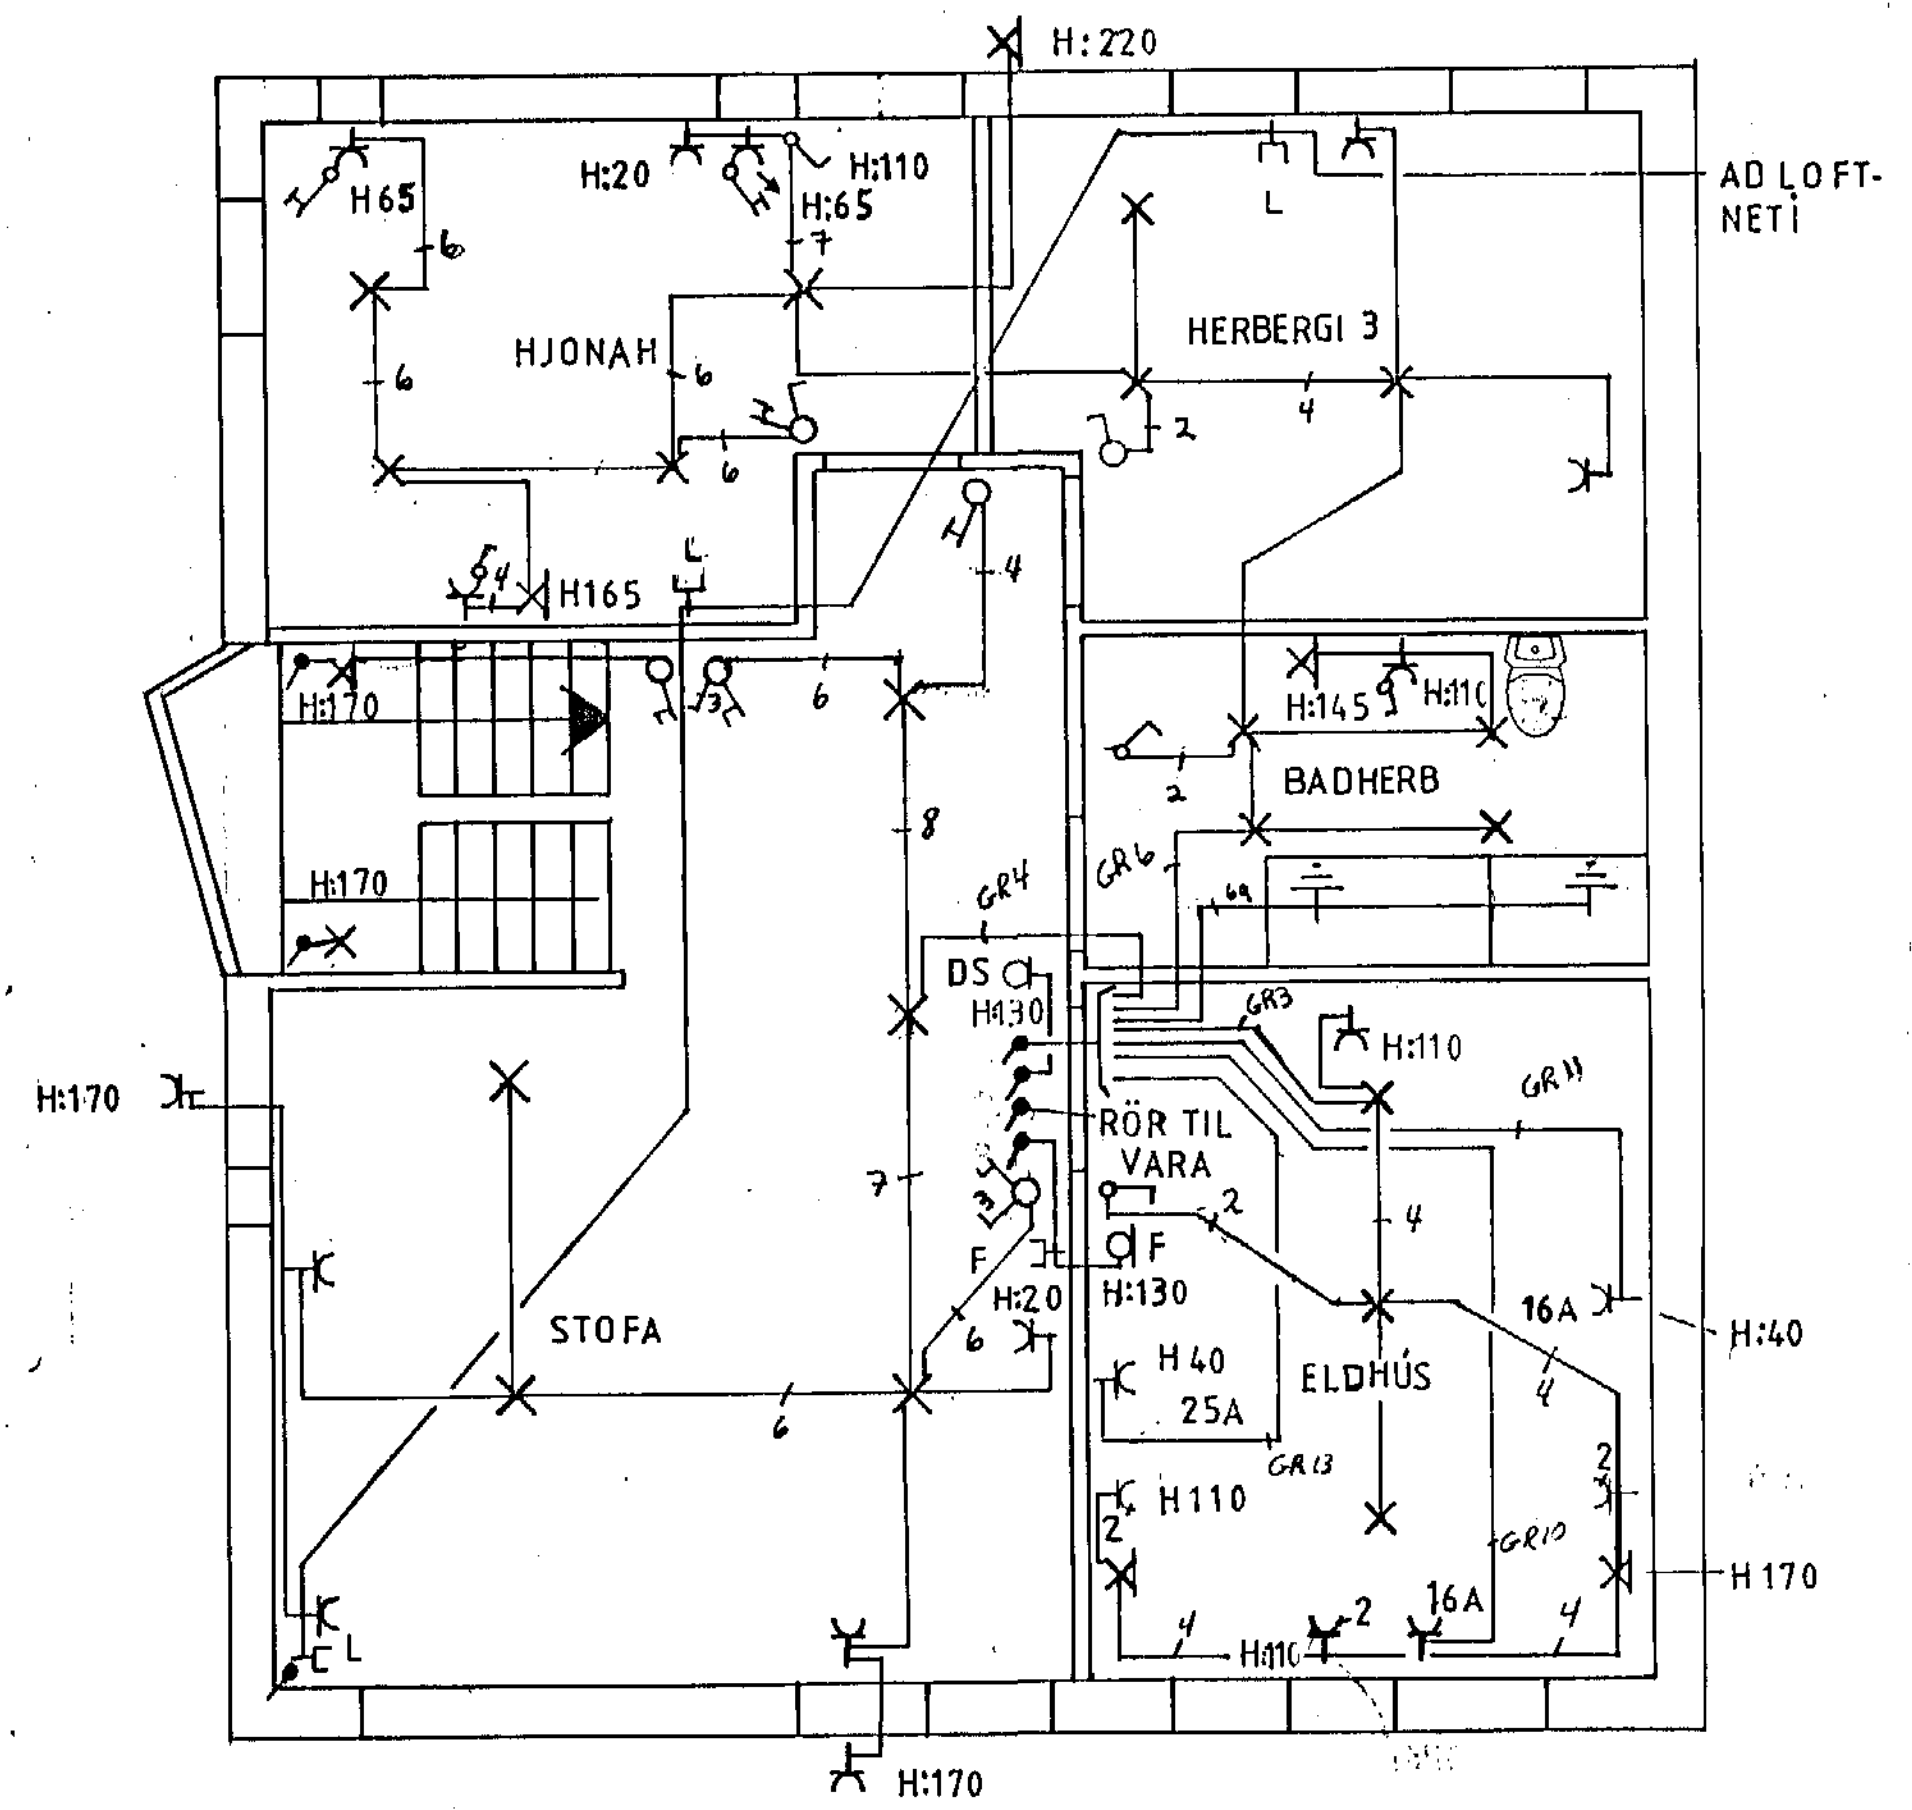

2 HÆÐ

TEIKNING NR. 2756

RAFLAGNATEIKNISTOFA HARALDS H. ÍSAKSEN. ADALLANDI 16 108 REYKJAVÍK.			
BREYTT	DAGS	LYSING	TEIKNAD AF
			HEITI VINNUTEIKNINGA
			GRUNNMYND 1 OG 2 HÆÐ RAFLÖGN
			DOFRABERG 21
			HANNAÐ HHI
			Y=HHI MKV= 1:50
			TEIKNING NR BLAD 1 AF 2
			DAGS 11/10 89
			Harald H. Isaksen