
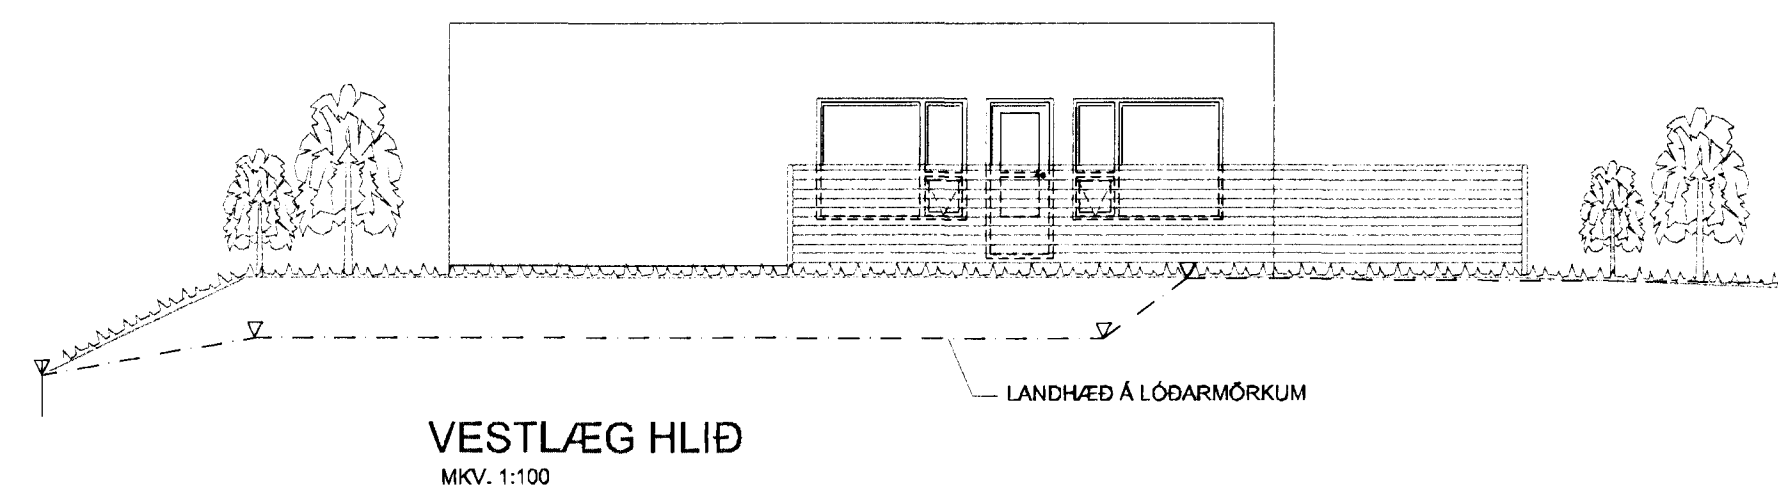
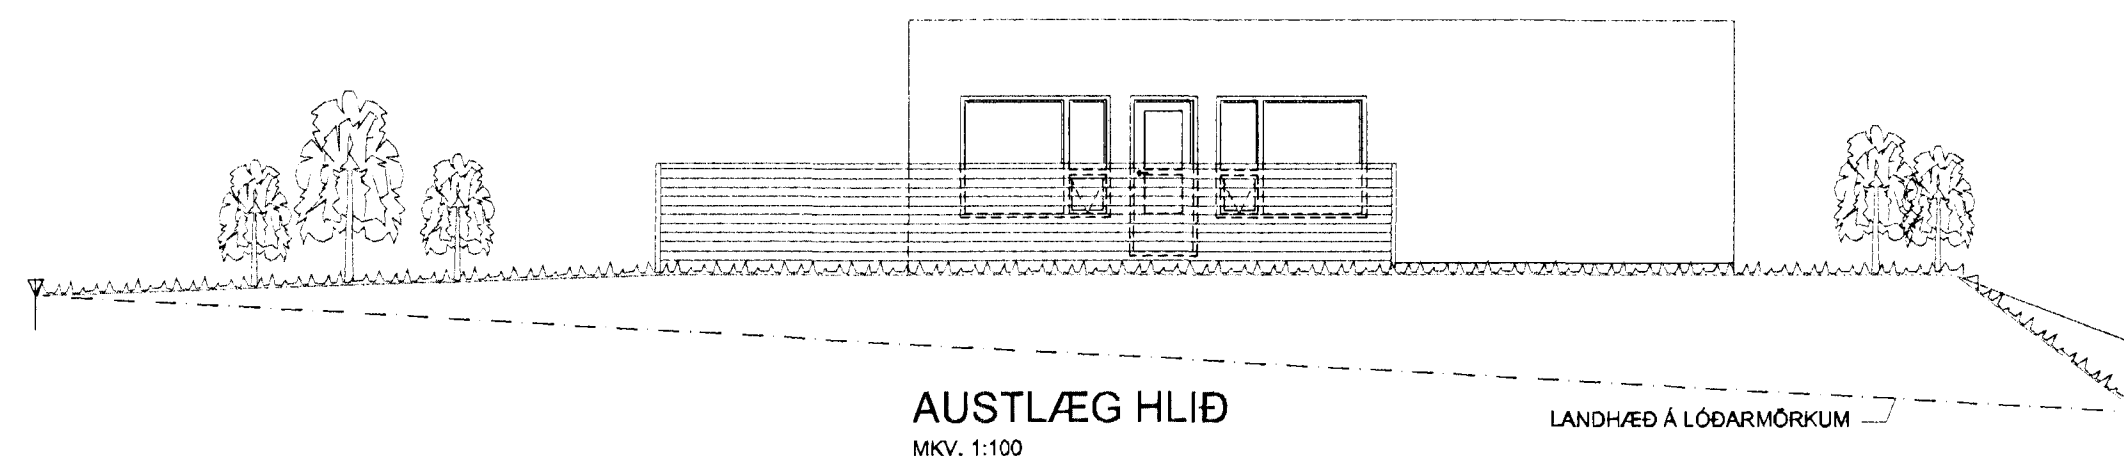
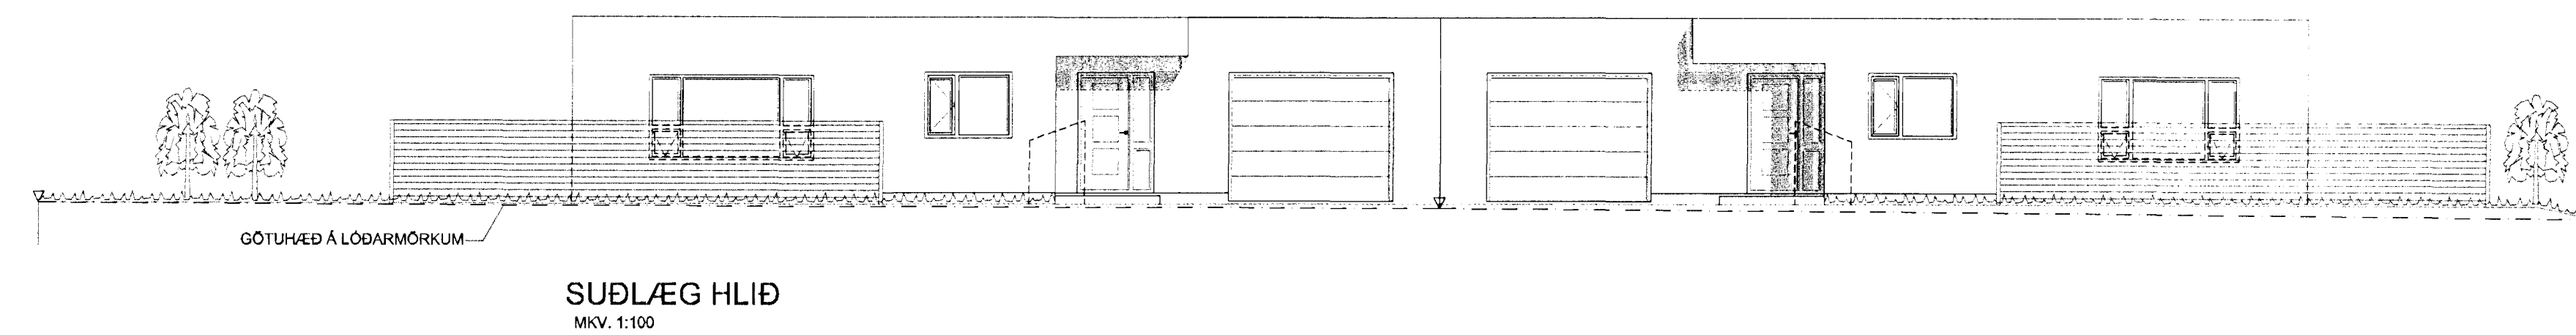


Samþykkt þann  
**16 MAR 2012**  
 Byggingafulltrúinn / Hafnarfirði  
 Fh. Sigurður Steinar Jónsson

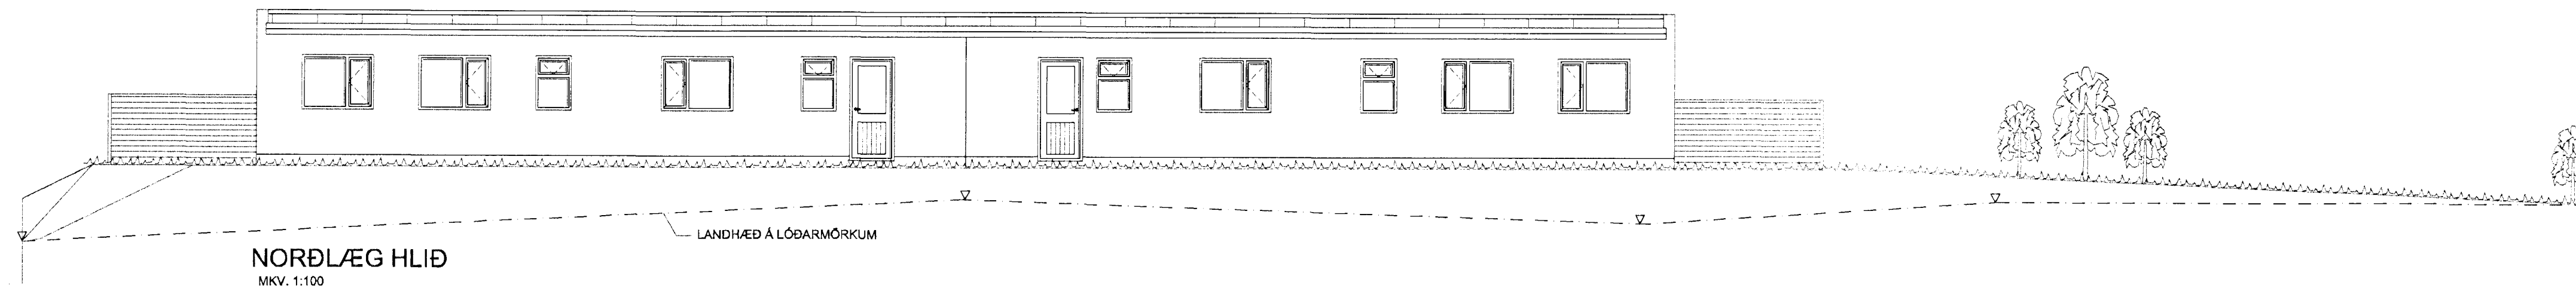

| Br. nr. | Dags.    | Af. | Breyting                                    |
|---------|----------|-----|---|
| Ⓐ       | 01.03.12 | PF  | húsi breytt úr kubbahúsi í staðsteypt húsi. |
| Ⓑ       |          |     |   |
| Ⓒ       |          |     |   |
| Ⓓ       |          |     |   |

Höfundur: ÞORSTEINN FRÍÐÞJÓFSSON  
 MIÐSALIR 7, 201 KÓPAVOGUR, SÍMI 845-0651  
 byggingateknifraeðingur  
 Kt. 211055-5299 netfang: midsalir7@simnet.is

**HAFRAVELLIR 13 OG 15**  
**HAFNARFJÖRDUR**

Tekningartíttill: ÚTLIT

Dags: 08.11.06 Skv. 1:100

Hannað DF Teknað DF Samá *[Signature]*  
 Veknr. C5-812 Tokn. nr. 103 Breyting A