



HRAUNVANGUR 3 ÚTLIT NORÐUR 1:100




HRAUNVANGUR 3 ÚTLIT VESTUR 1:100

Útg. Daga Skýring Br.átt

Hrafnista í Hafnarfirði
Hraunvangur 3
Útlit norður og vestur, svalaskjól

Tolknáð af: OKF
Yfirfarið af: HG
Dagsetning: 23.05.2012
Mælikvarði: 1:100
Halldór Guðmundsson 140549-2439
Freyr Friðtisson 170470-4069
Ólafur K. Friðbjarnarson 280259-3229
Ragnar Auðunn Bjrgsson 230160-4499
Sanna Guðmundsdóttir 011063-4039

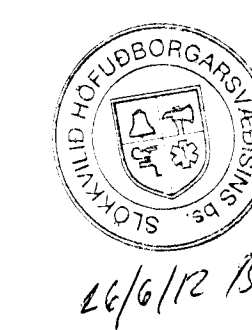

Faxan 9. 108, Reykjavík tlf. 440703 - 2590
sími 543 1600 hug@hug.is www.hug.is

05-13
Verknúmer Númer Útgáfa