



HRAUNVANGUR 1 ÚTLIT - SUÐUR 1:100




HRAUNVANGUR 1 ÚTLIT - AUSTUR 1:100

Útg. Daga. Skýring. Br. af.

Hrafnista í Hafnarfirði
 Hraunvangur 1
 Útlit austur og suður, svalaskjól

Teiknað af: OKF
 Yfirfarið af: HG
 Dagsetning: 23.05.2012
 Mælikvarði: 1:100
 Halldór Guðmundsson 140548-2439
 Freyr Friðsson 173470-0069
 Óðdur K. Finnjónsson 280259-3229
 Ragnar Auðunn Björgsson 230150-4499
 Samuel Guðmundsson 011083-6039

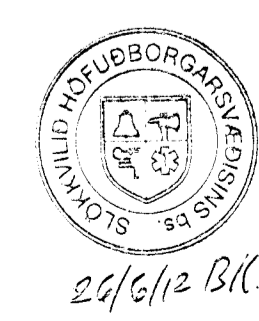

THS ARKITEKTAR
 Faxlaun 9 108, Reykjavík tlf: 440703-2590
 sími: 545 1000 ths@ths.is www.ths.is

05-06
 Verknúmer Númer Útgáfa