


GRUNNMYND 3.HÆÐ 1:100

Úg. Daga. Skýring. Br. af.
 Hrafnista í Hafnarförl
 Hraunvangur 1
 Grunnmynd 3. hæð, svalaskjól



Teknað af: OKF
 Yfirfarð af: HG
 Dagsetning: 23.05.2012
 Mælikvarði: 1:100
 Hálsólf Guðmundsson 140548-2439
 Freyr Frostason 170470-4069
 Óskur Kj Finnbjarnsson 280259-3229
 Ragnar Auðunn Björgsson 230150-4499
 Samuel Guðmundsson 011083-4039

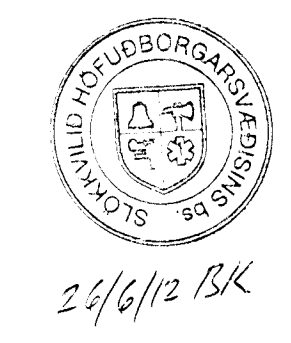

Faxaflon 9 108, Reykjavík tlf 440703-2580
 sími 545 1000 þg@tho.is www.tho.is