


ÚTLIT NORÐVESTUR

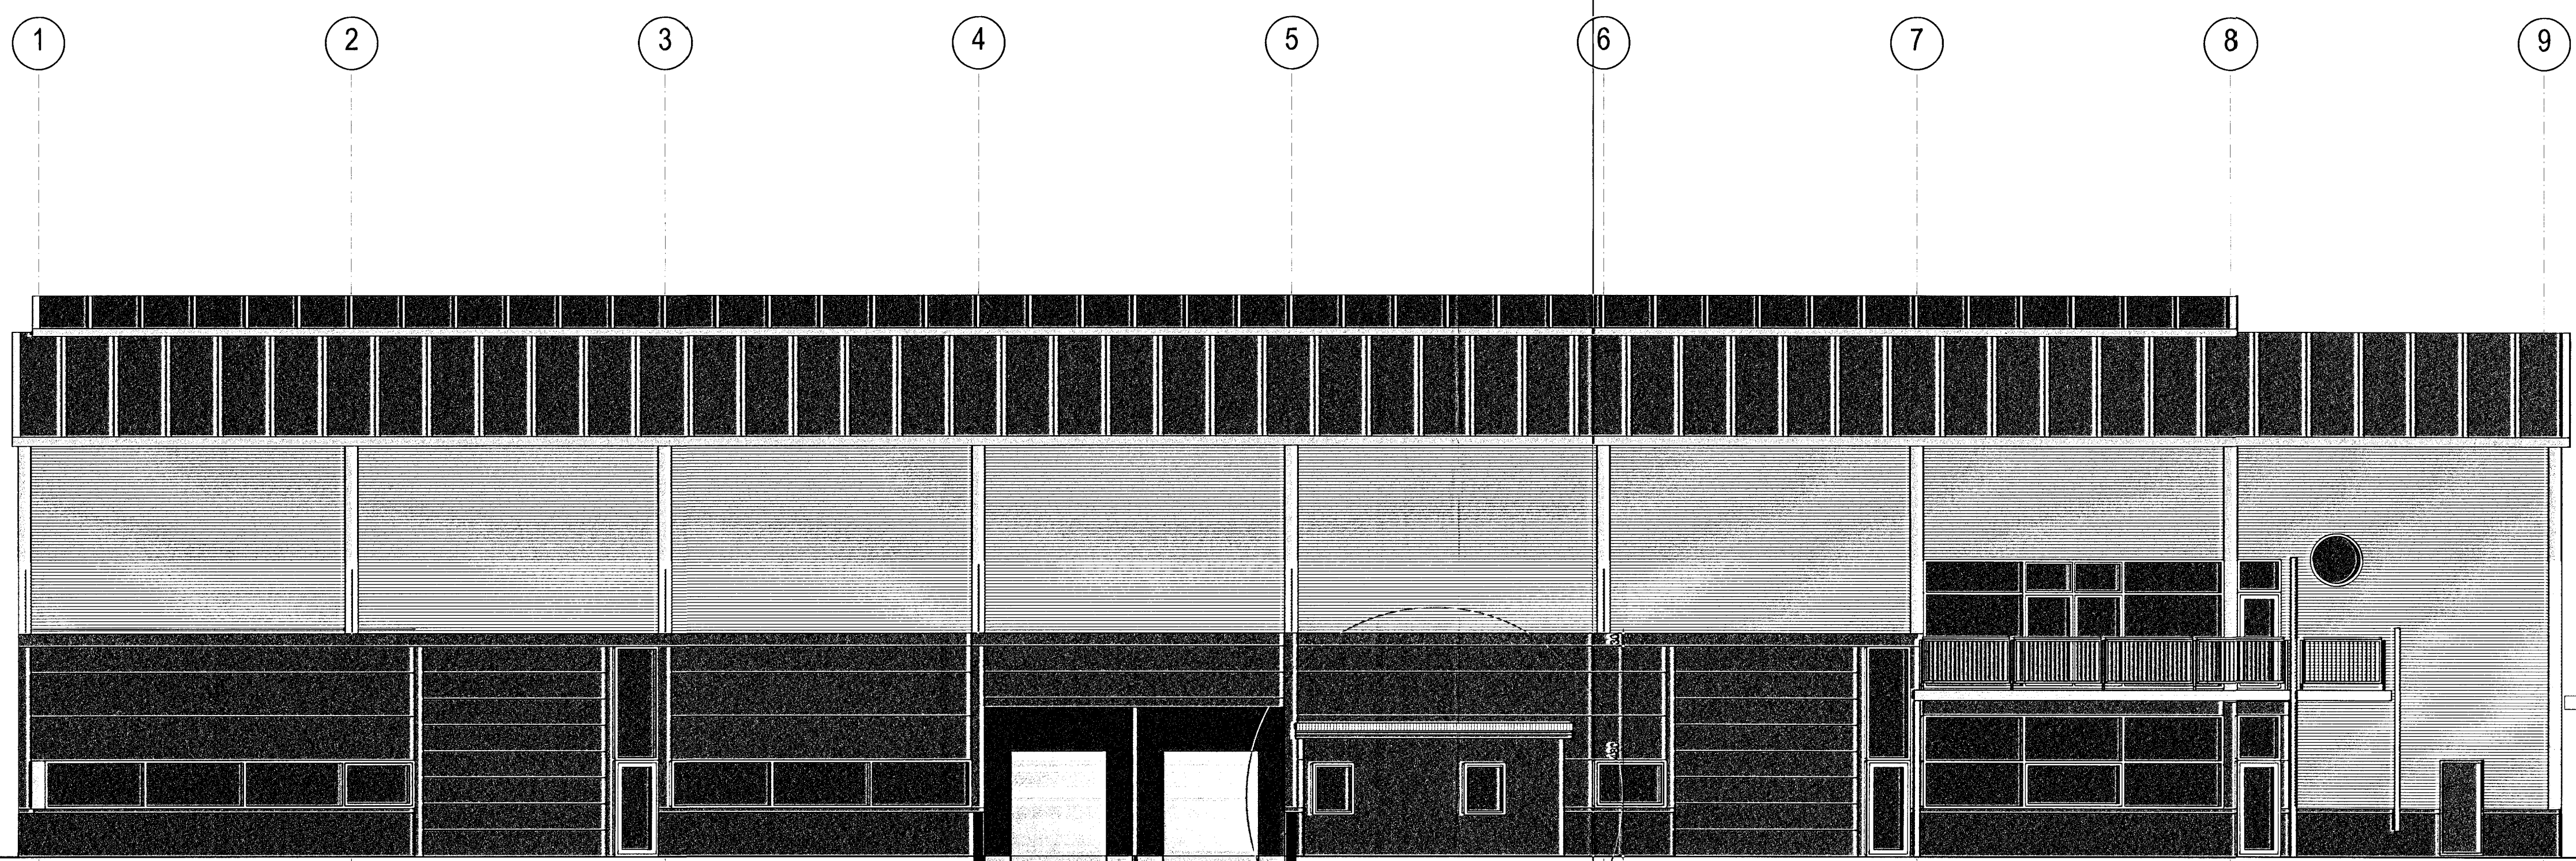

ÚTLIT SUÐAUSTUR

TEMPRA ÍSHELLA 8, 220 HAFNARFIRÐI	
áðalfærsling	no 07
útlit hiðar	kvartí
	1:100
dags. 28. júní. 2007	breytt húðir / guggar á NV hlið - gryfja - kalltum - skyggní, heðsúskýli og svalir
	29. apríl 2012: Áður gerðar breytingar, innra skipulag og afgreiðslugáttur - úloftunarrör á norðvesturhlíð
teiknistofa GINGI	Garðastræti 17 101 Reykjavík gingi11@netnet.is
arkitektar fari gunnlaugur byrjónsson	kt. 110254-3349 sími: 6978984